
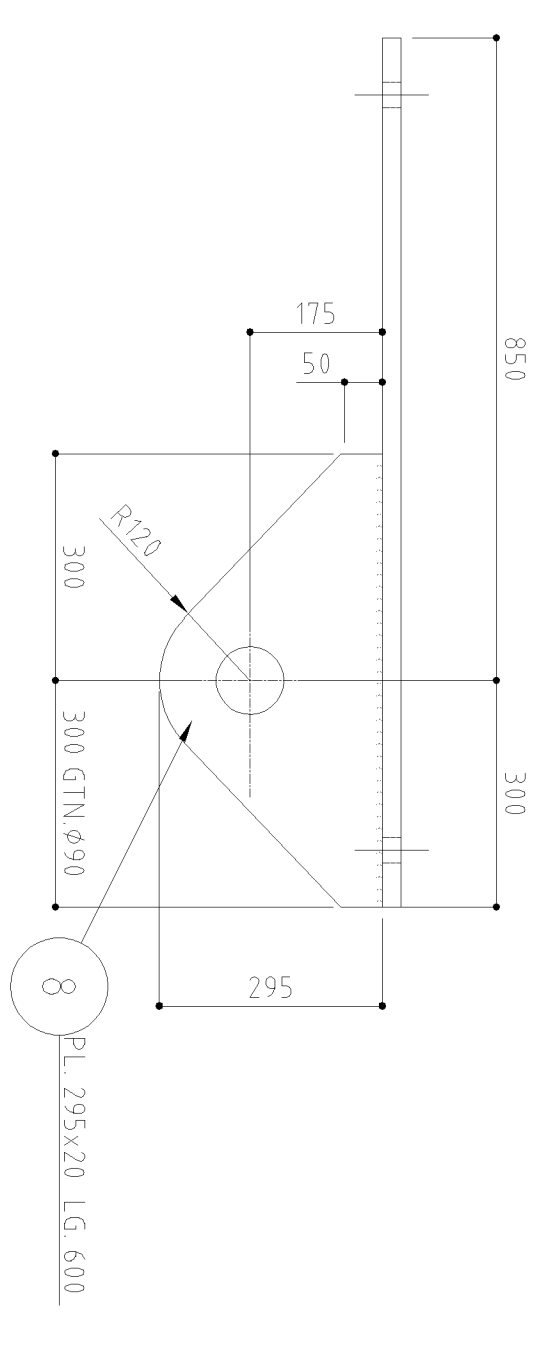










OPMERKINGEN

NOTEN IN 'TITEL' AANGES. AANGEGEVEN
HOOGTEAANTEN IN METERS t.o.v. N.A.P.
NAIENAL TEGEN AANGEGEVEN 2205
MERKEN A41 EN A44
PROFIL 107 5
BOUTENSTATION 5
BIJ VERVANGING VAN A41 EN A44
AANROEPEN INMETEN

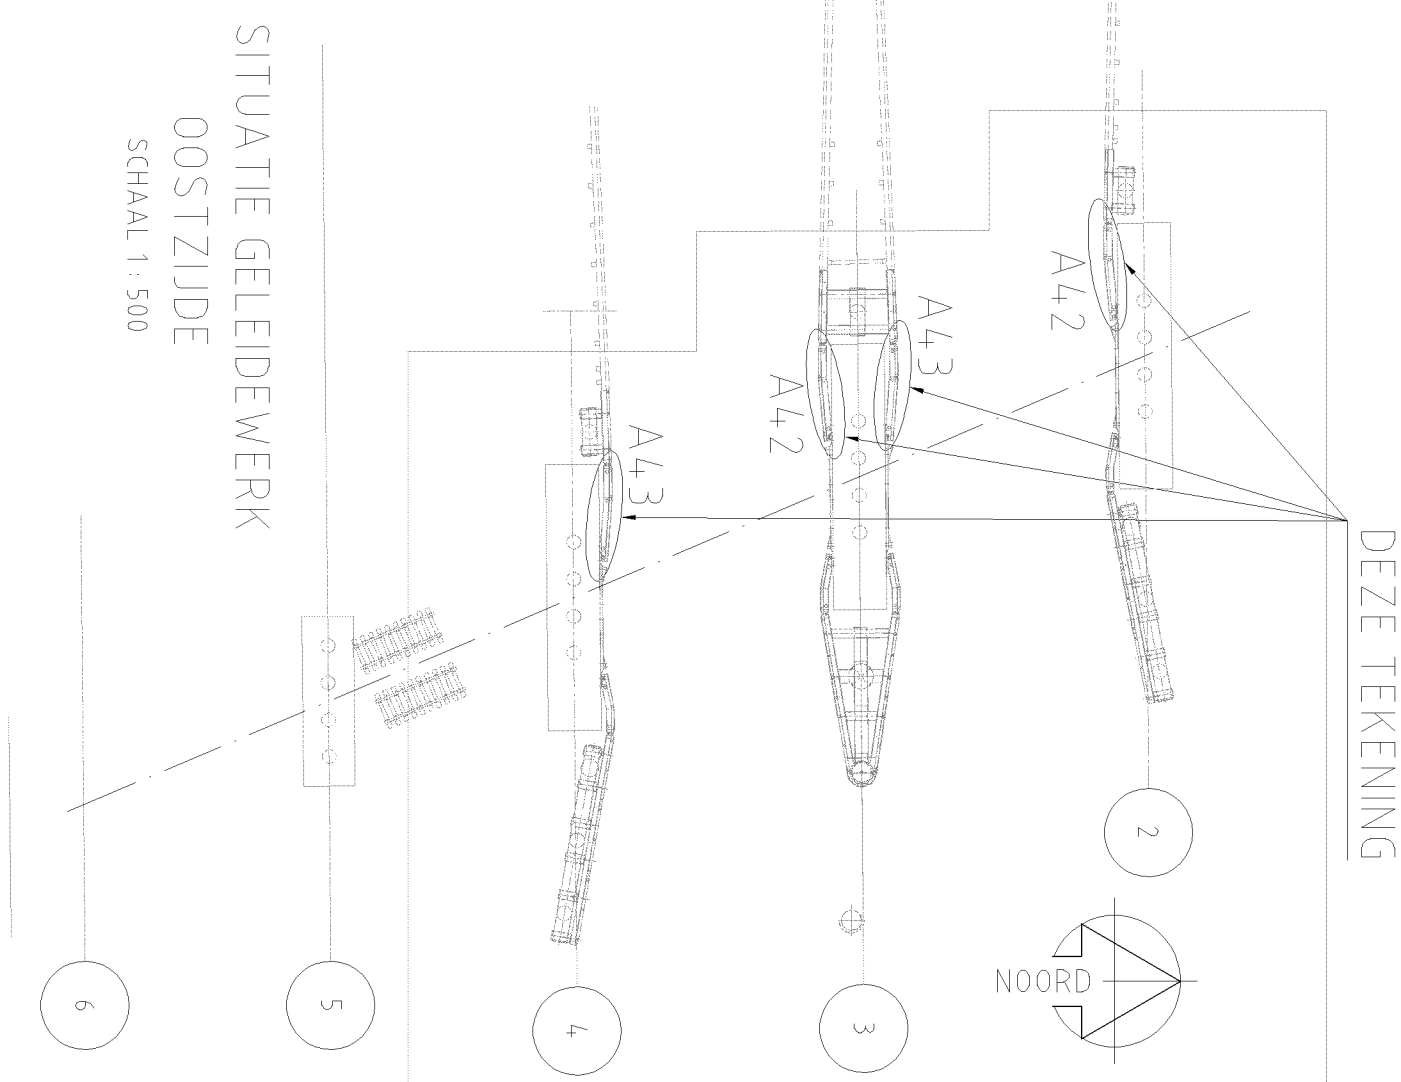

2-MERK A41 IN SPIEGELBILD

2-MERK A41 ALS GELEIDWERK

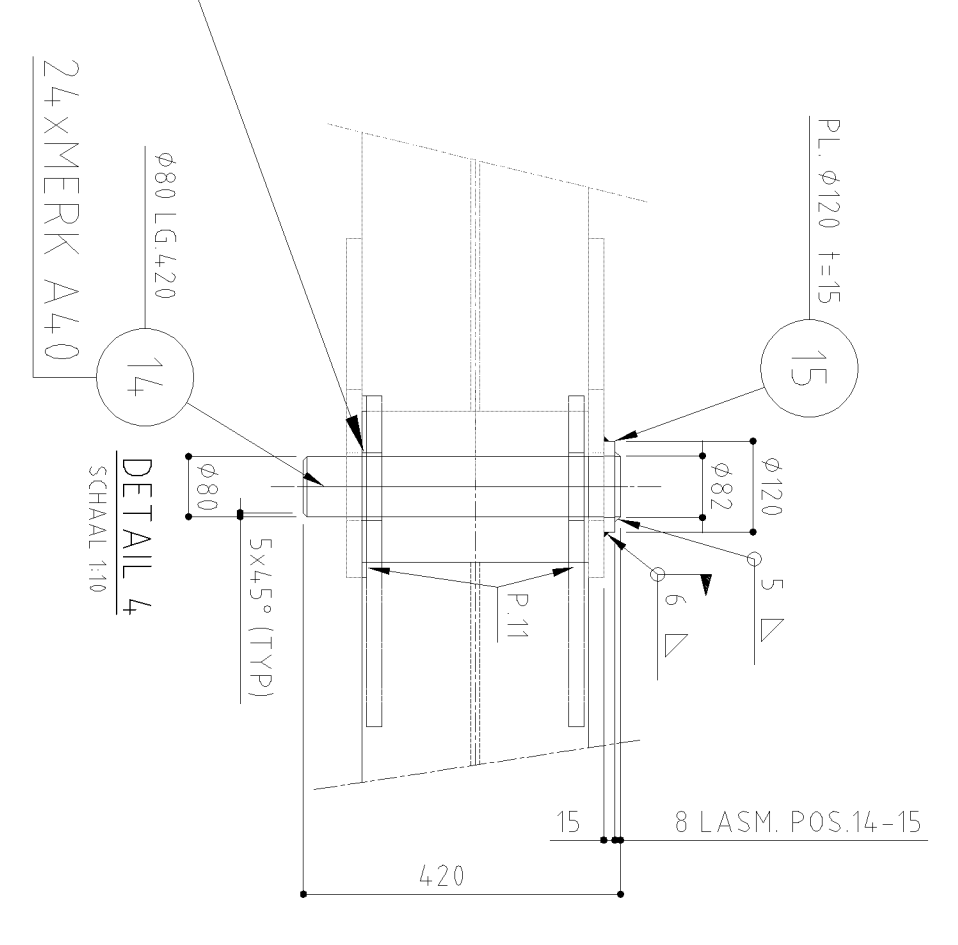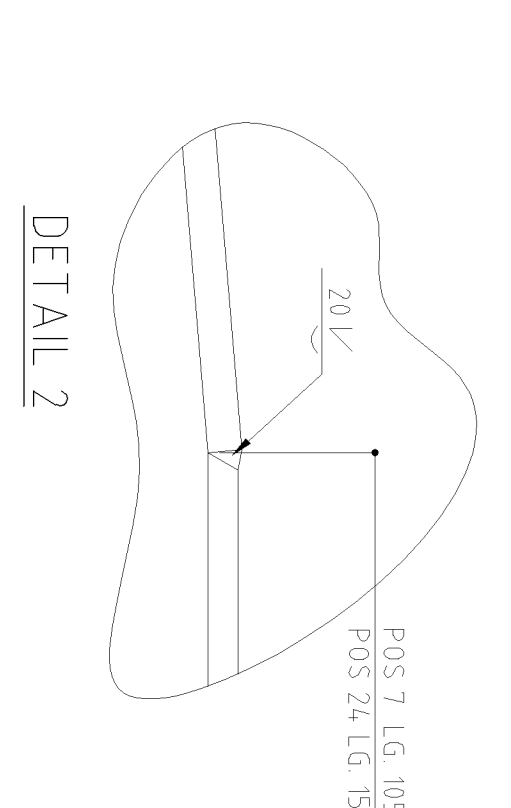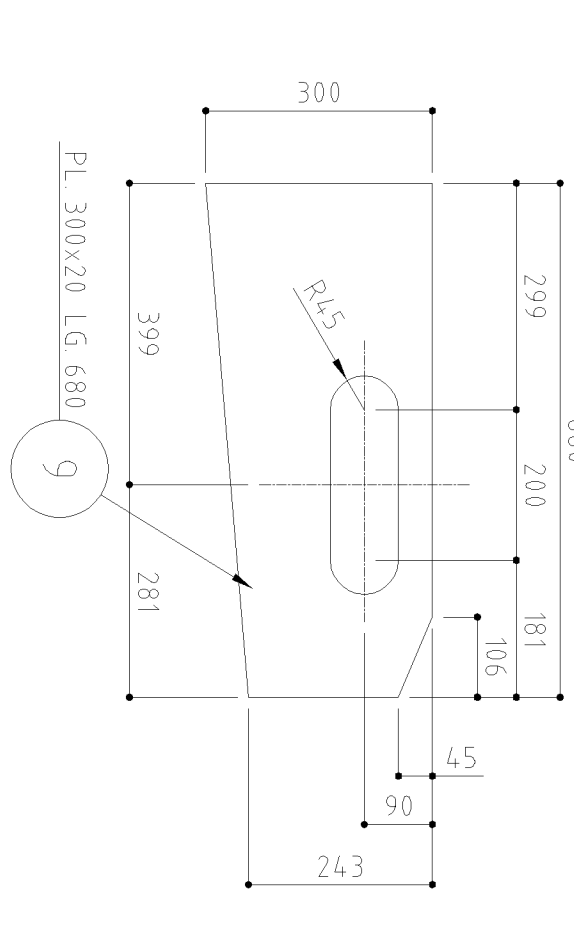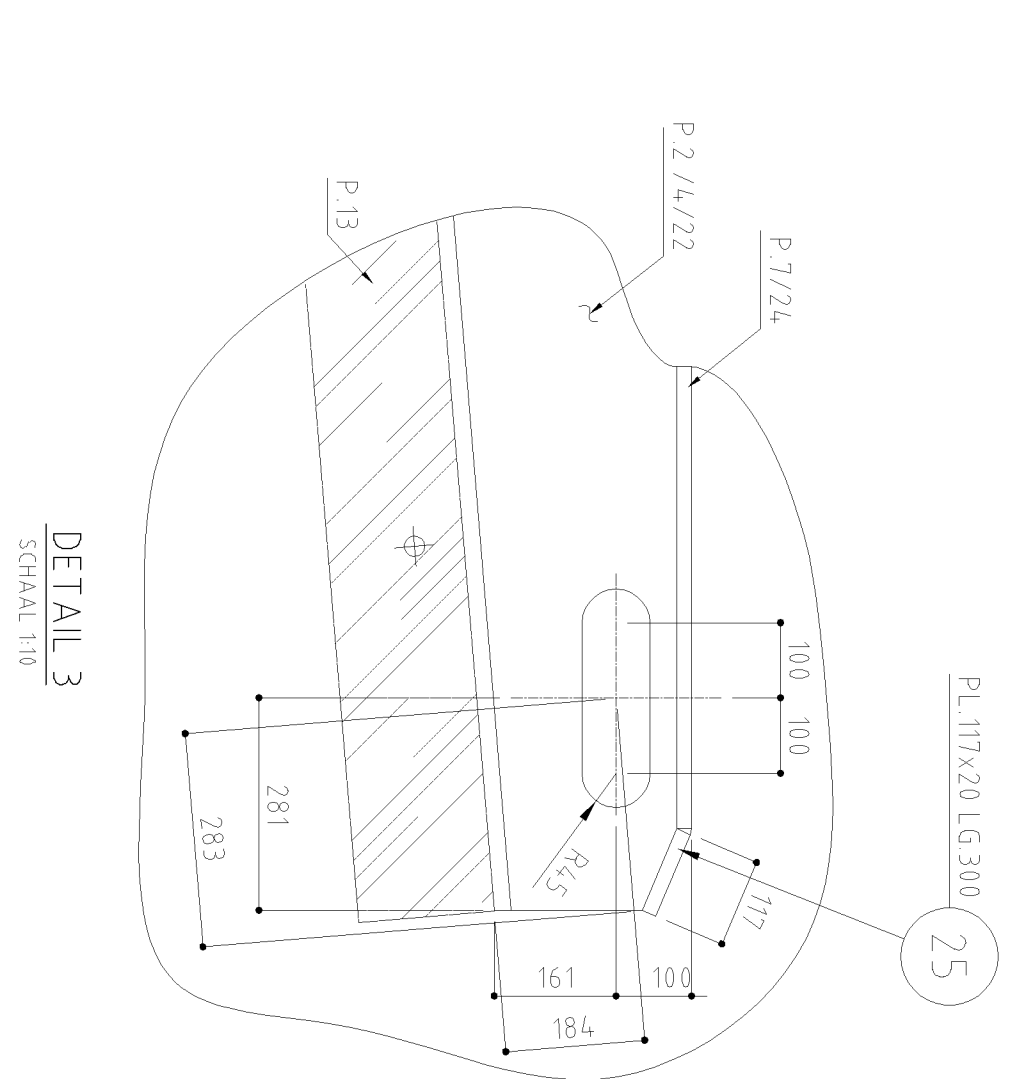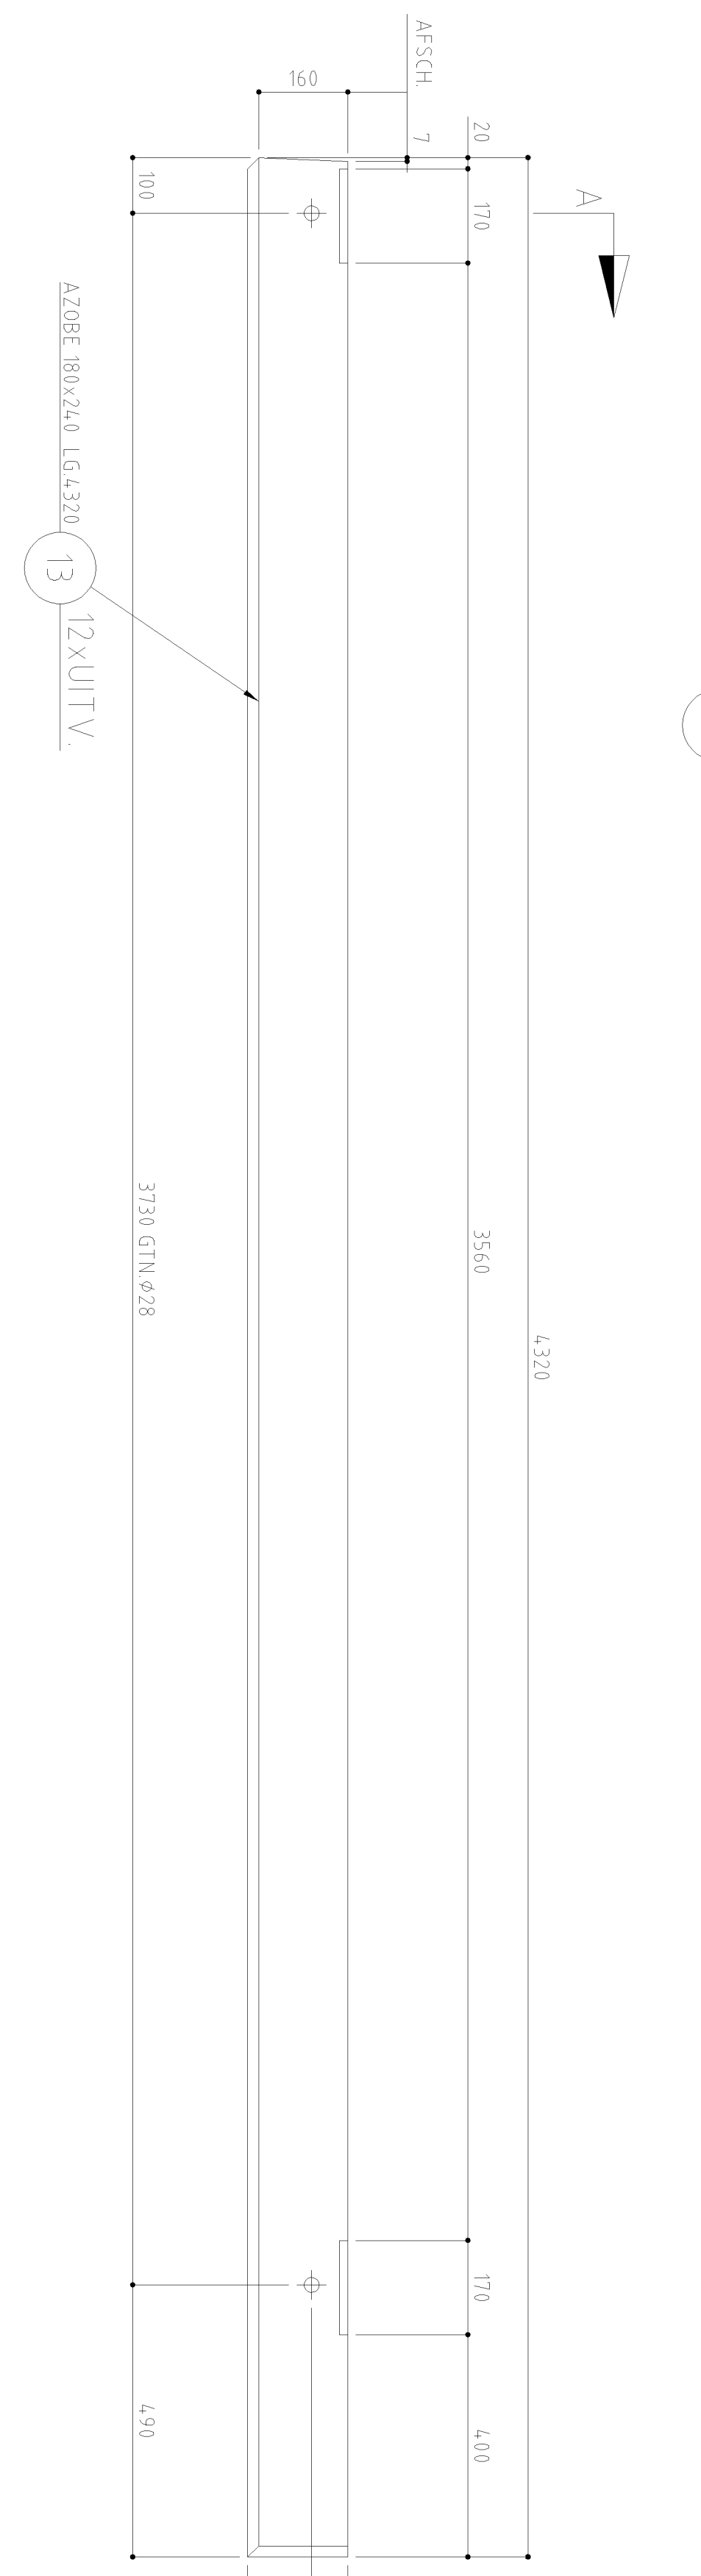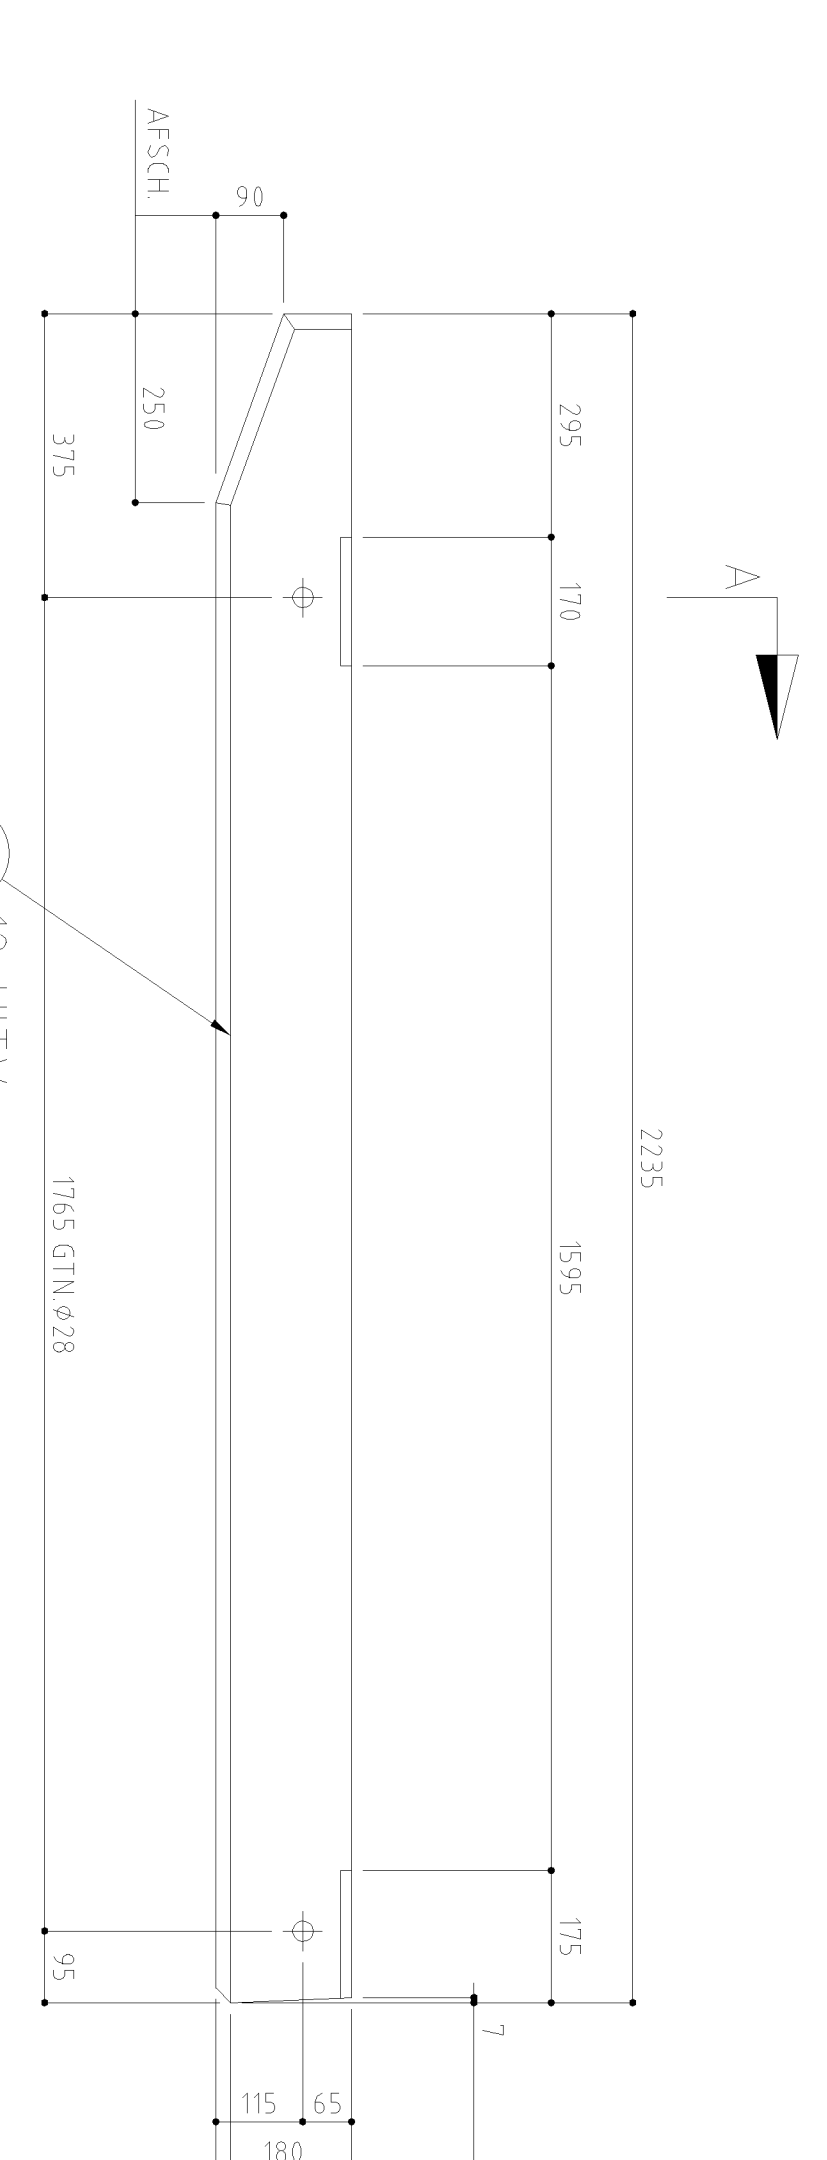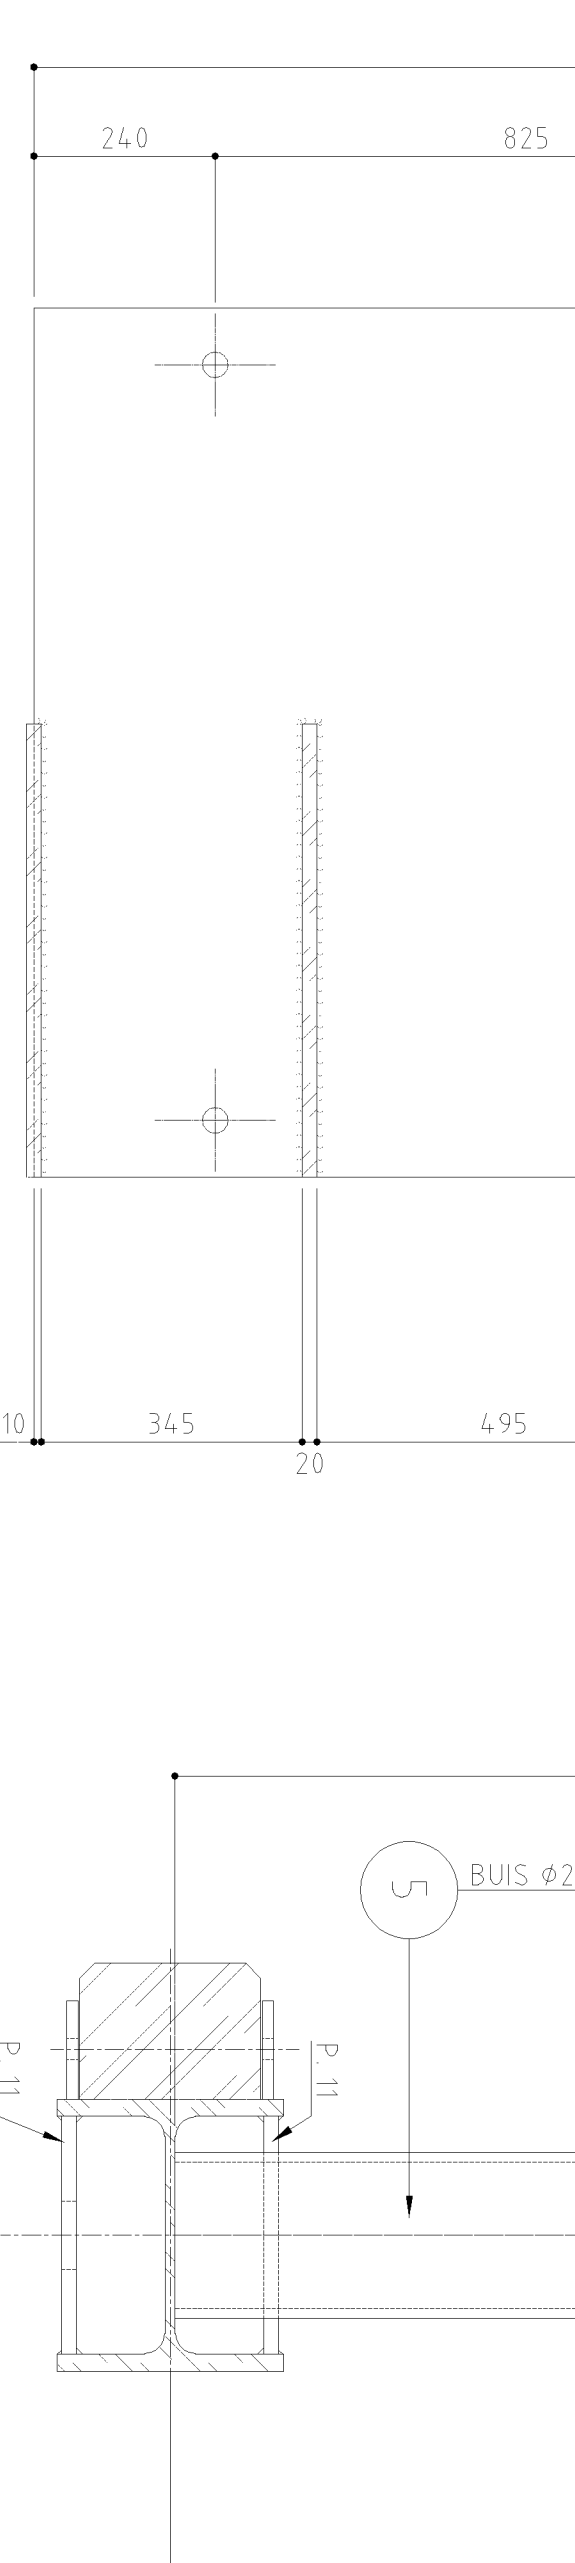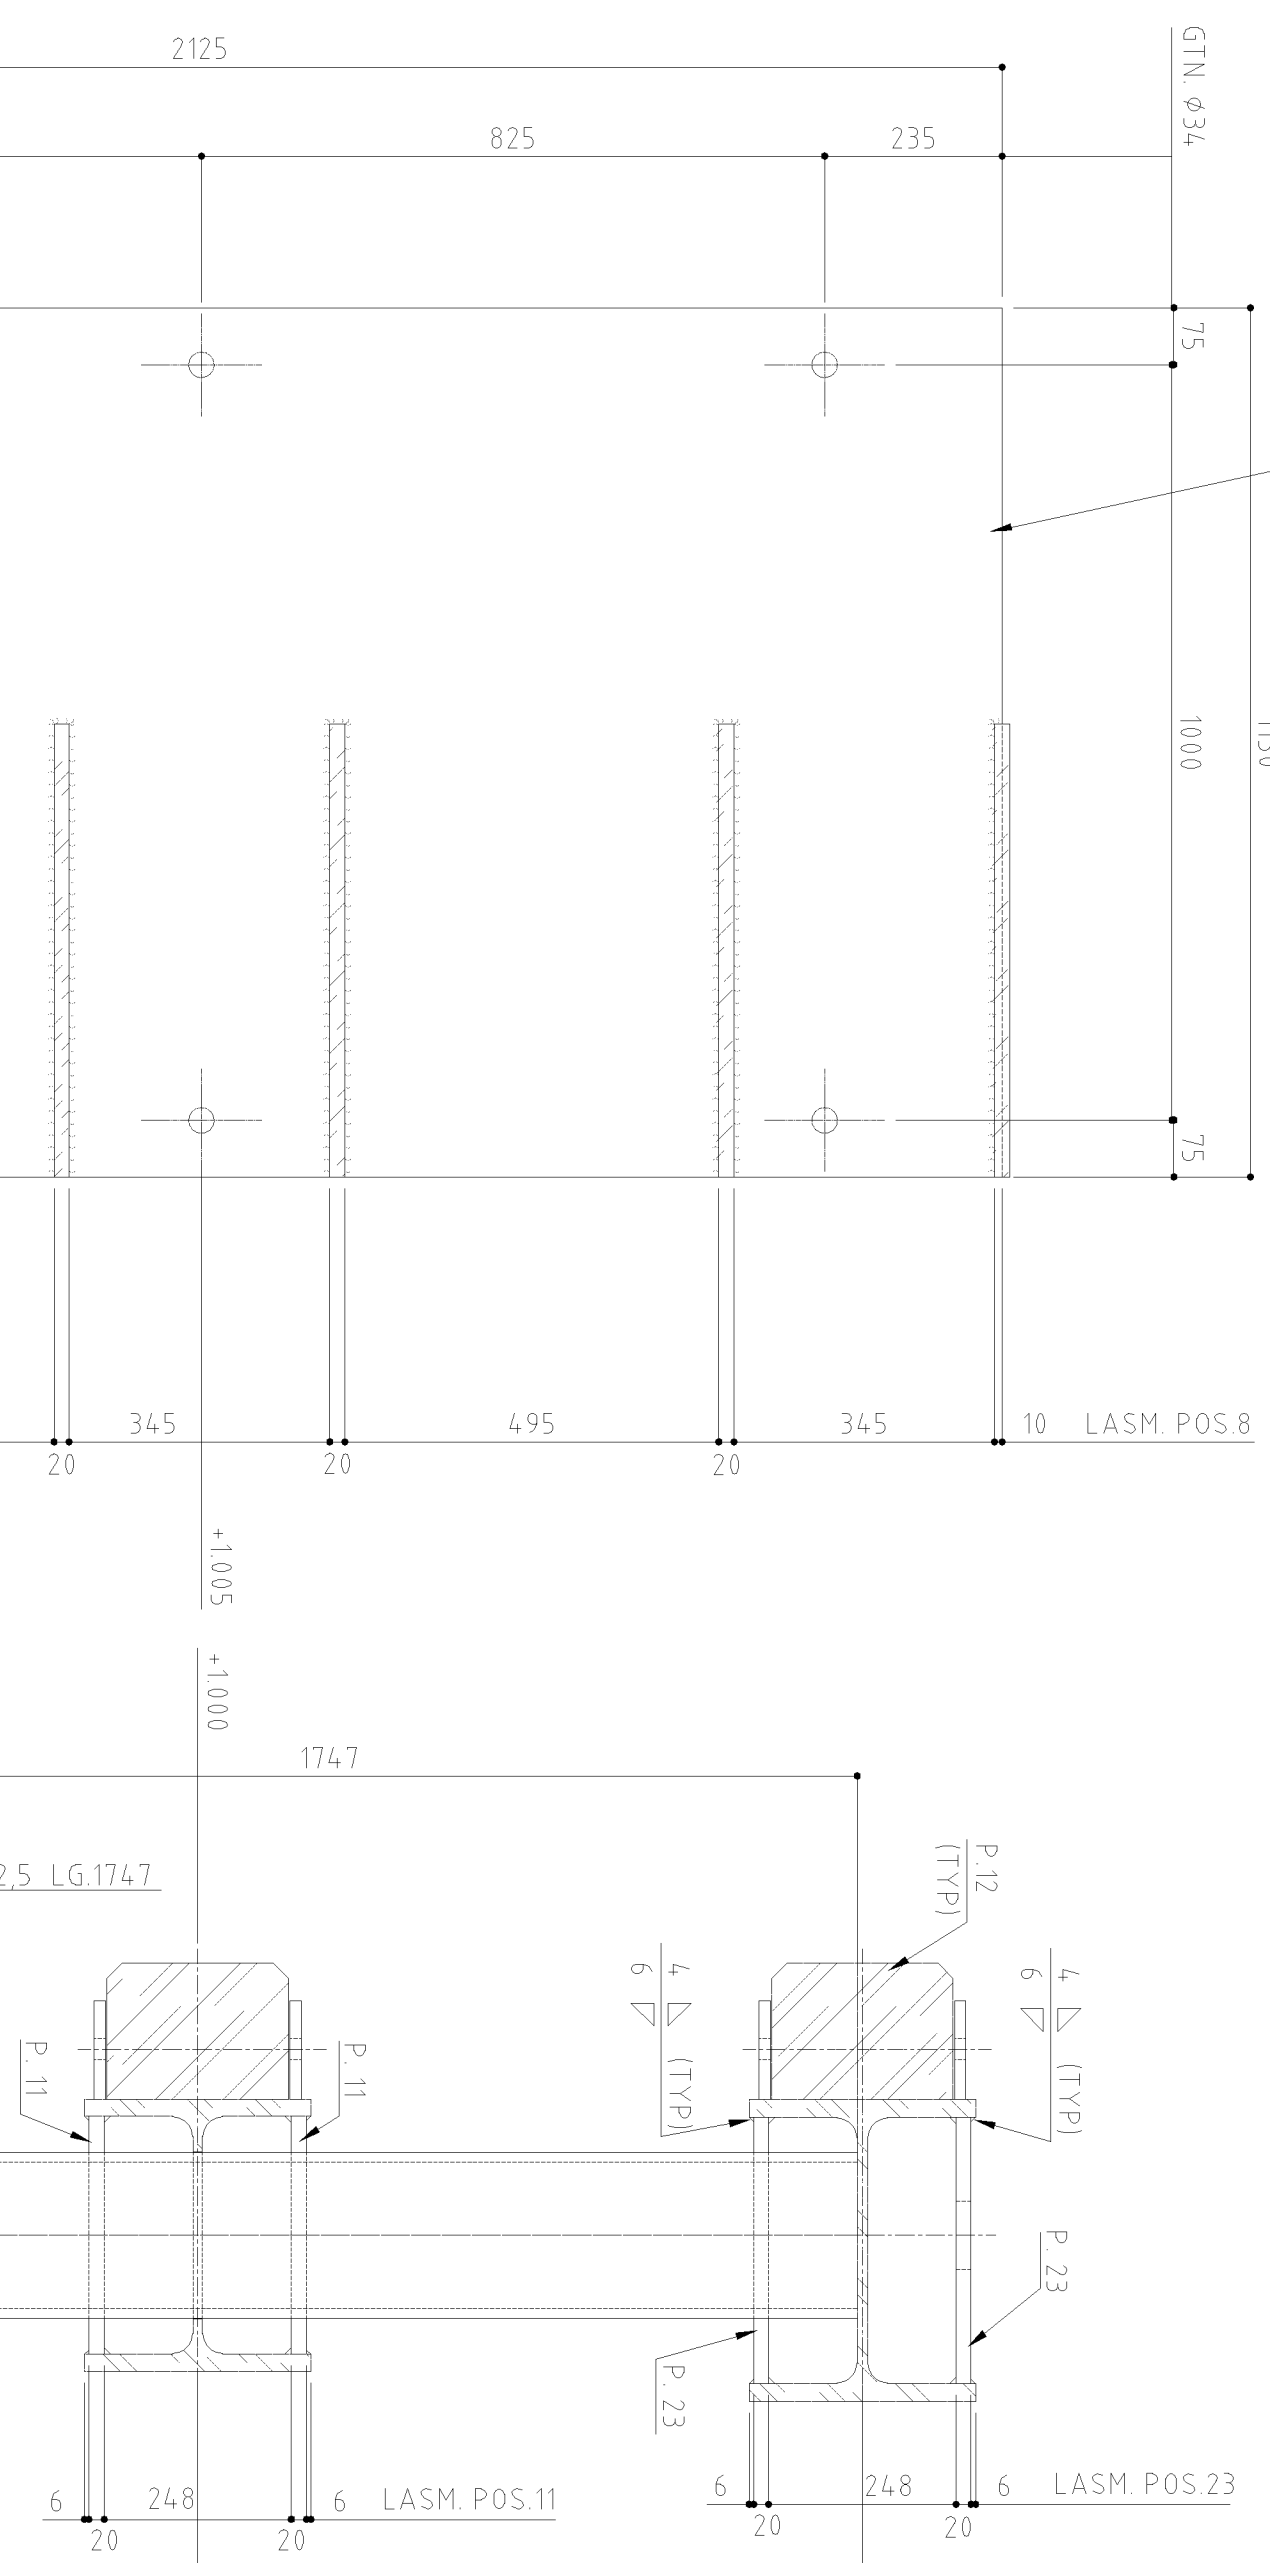


DOORSNEDEN

DOORSNEDEN


BOVENAANZICHT

SCHAAL 1:10

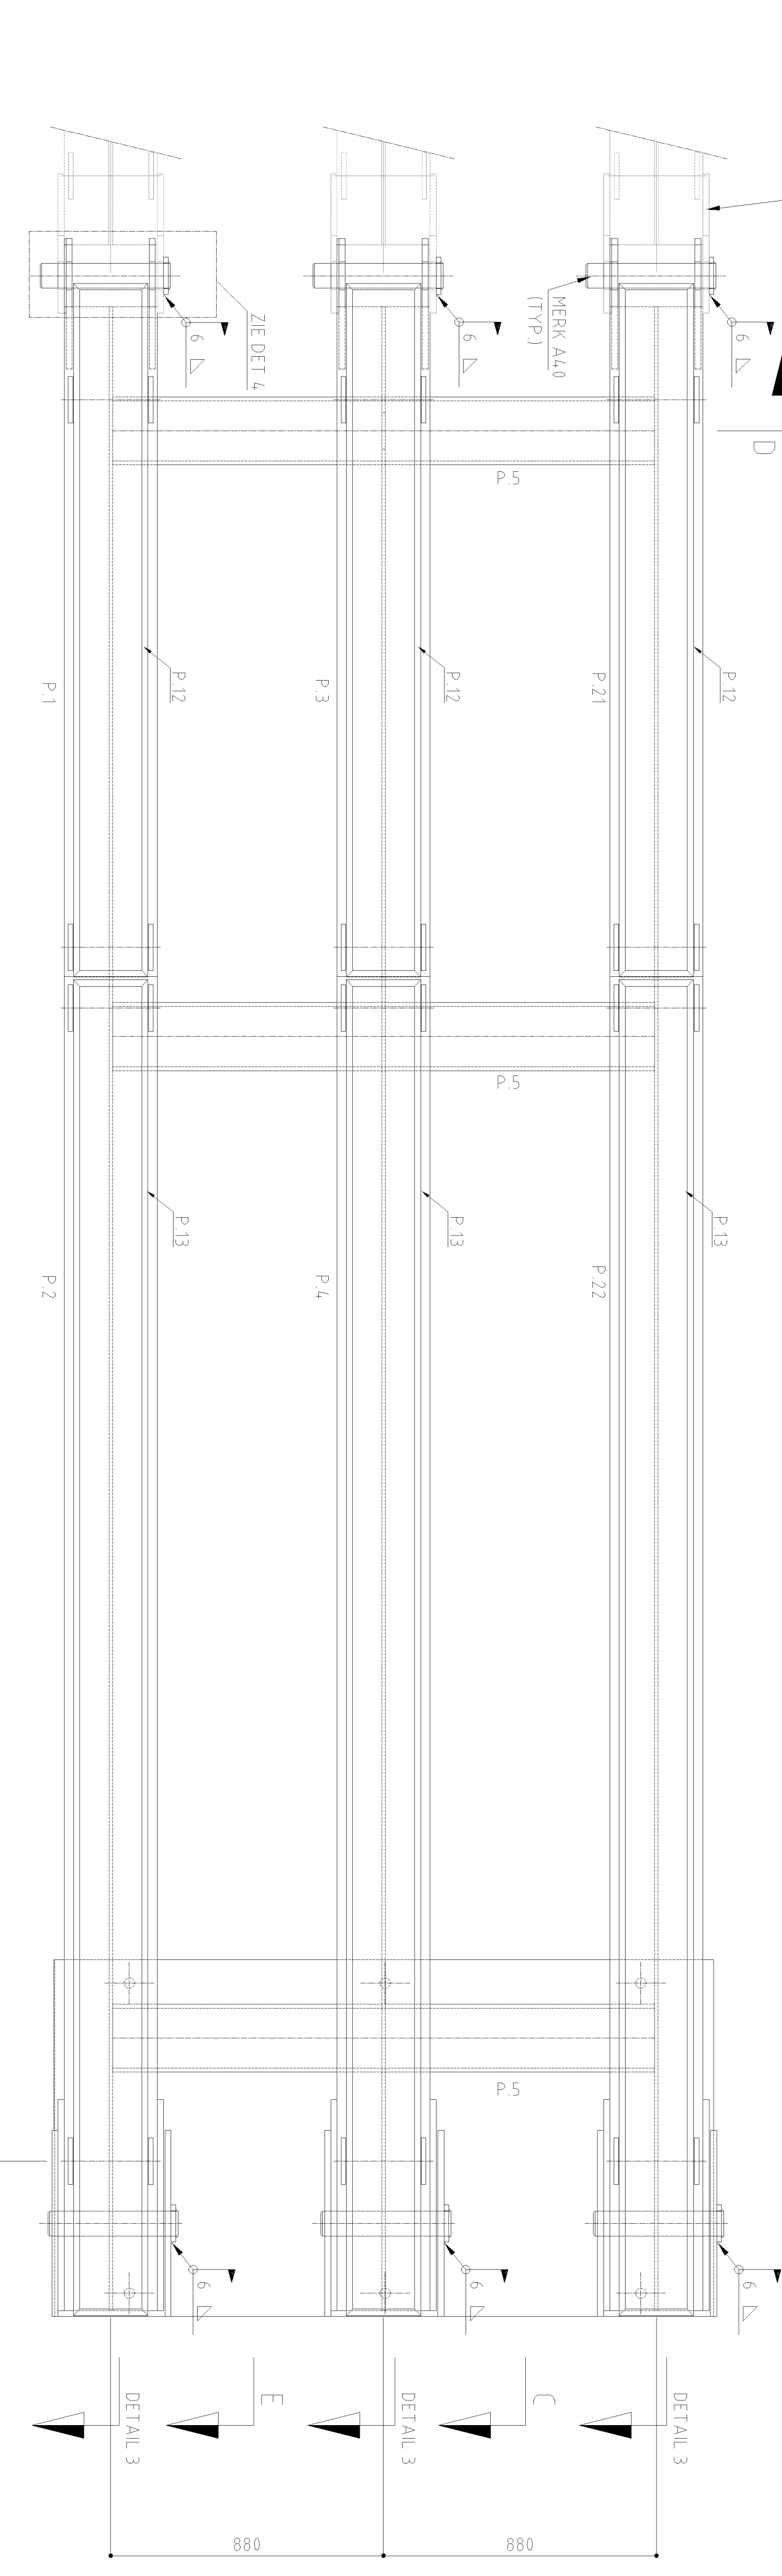


AANZICHT GELEIDWERK AANSLUITING PULIERS AS-2 EN AS-3 ALS SPIEGELBILD 2 x MERK A42

AANZICHT GELEIDWERK AANSLUITING PULIERS AS-3 EN AS-4 IS SPIEGELBILD 2 x MERK A43

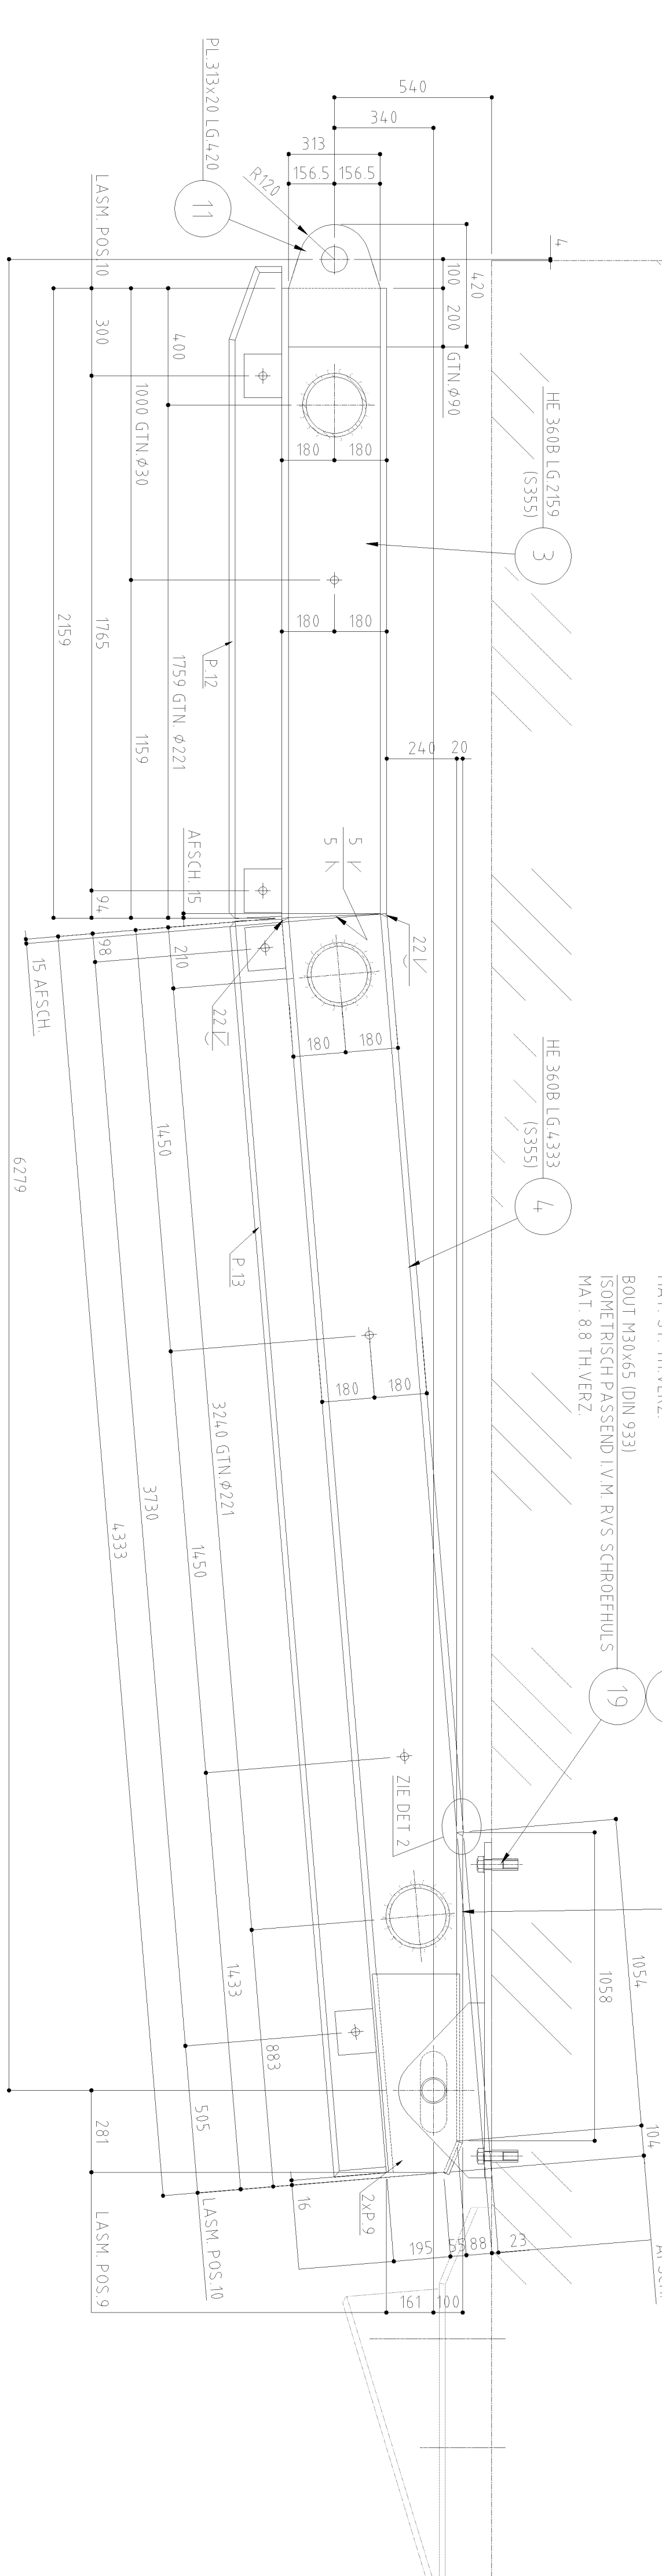


DOORSNEDEN C

SCHAAL 1:10

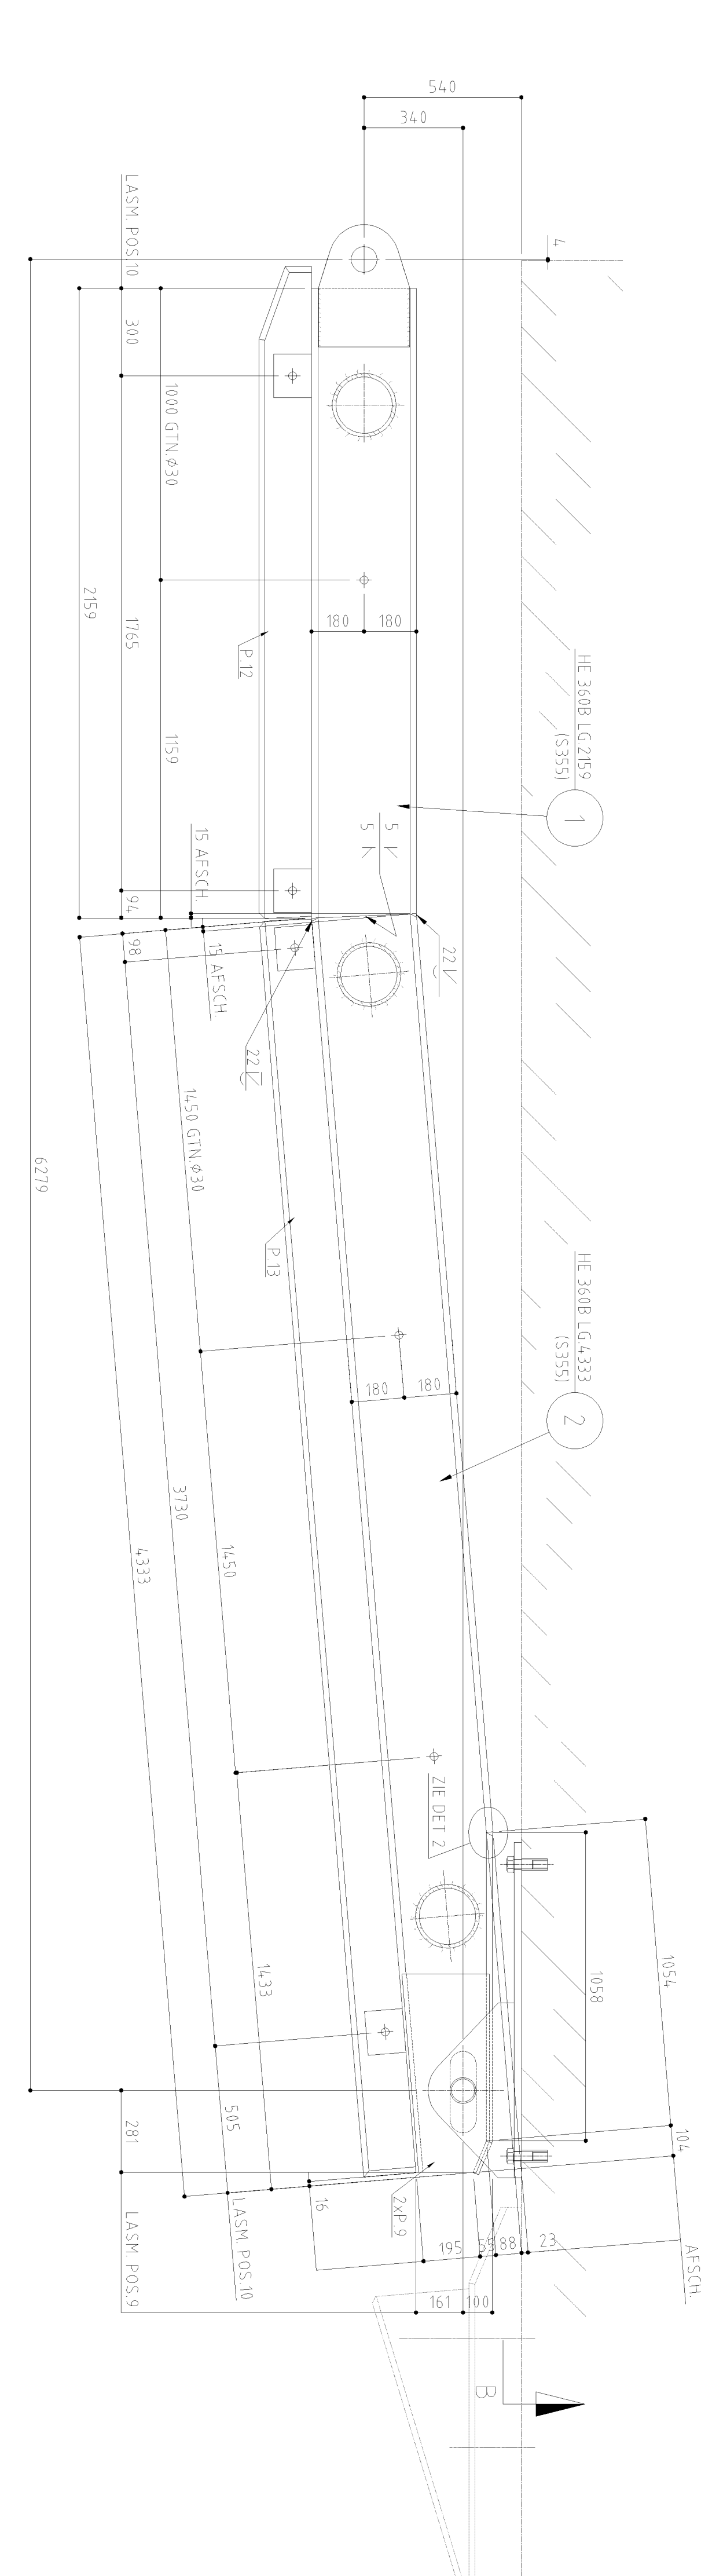

DOORSNEDEN

SCHAAL 1:10

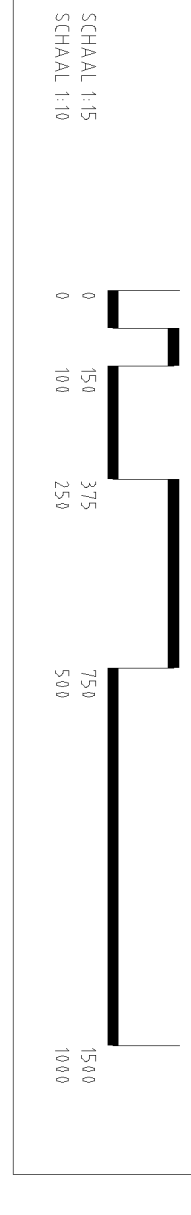

AS BUILT

01	02	03	100
----	----	-----