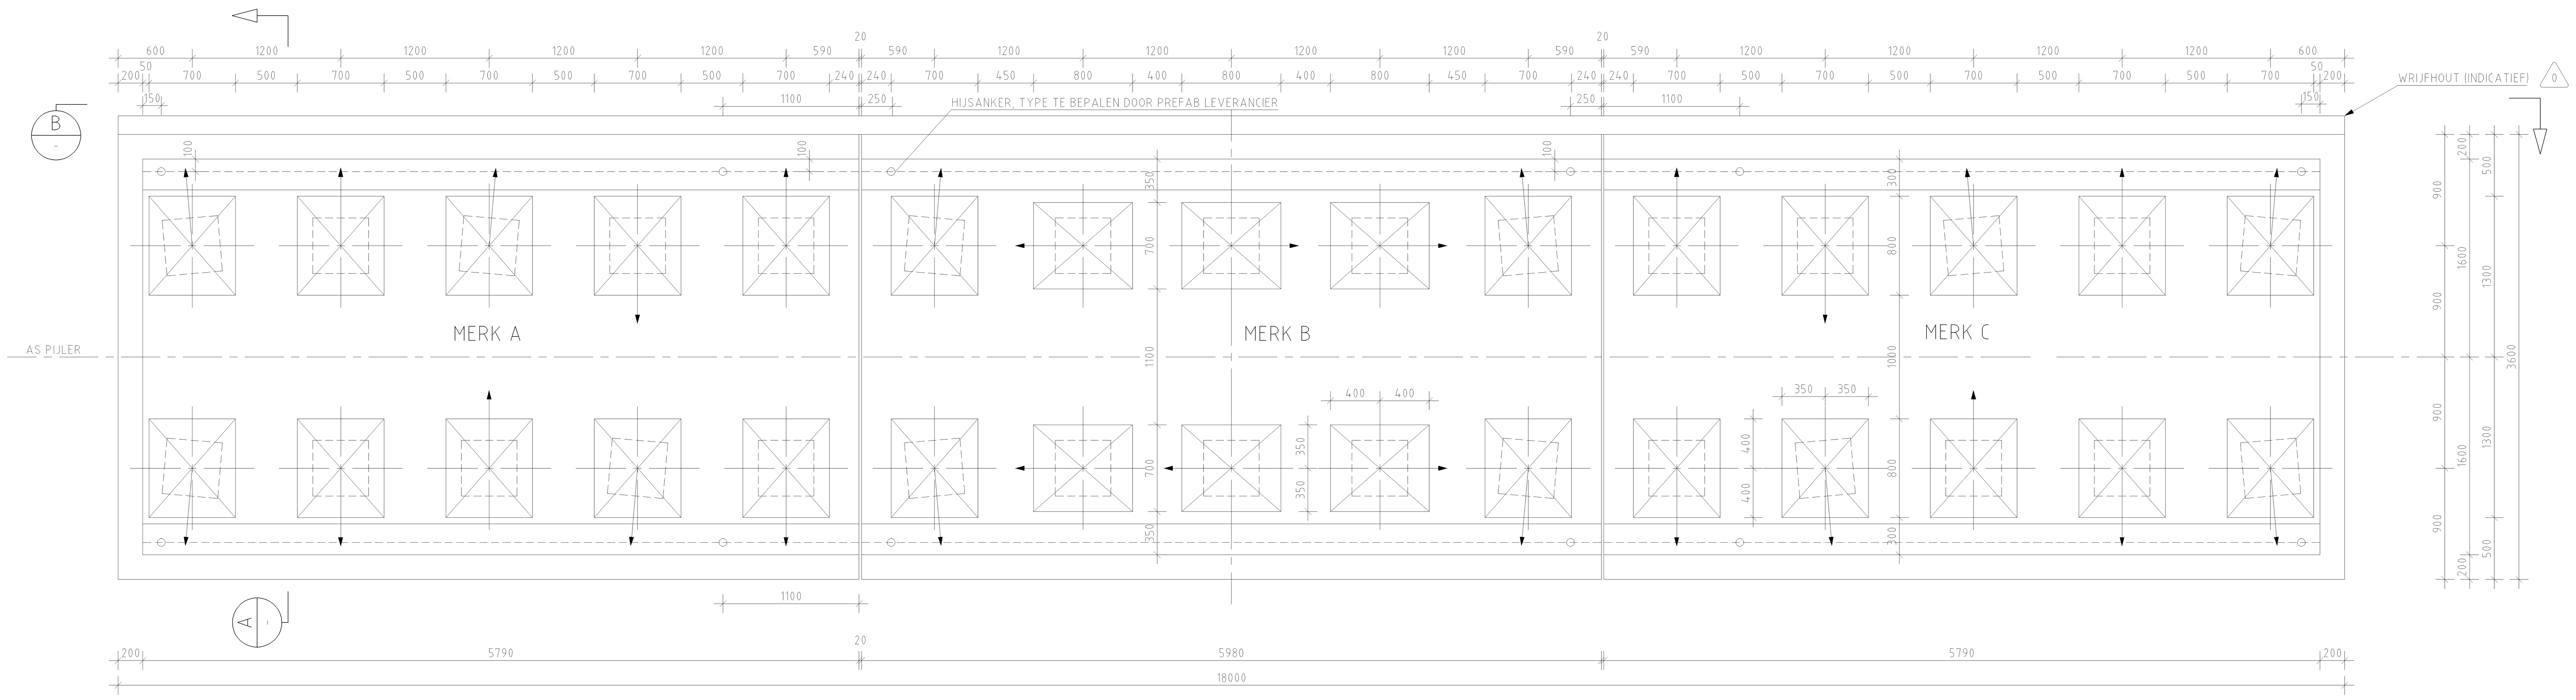

BOVENAANZICHT PREFAB BAKKEN PIJLERSLOOF
SCHAAL 1 : 25

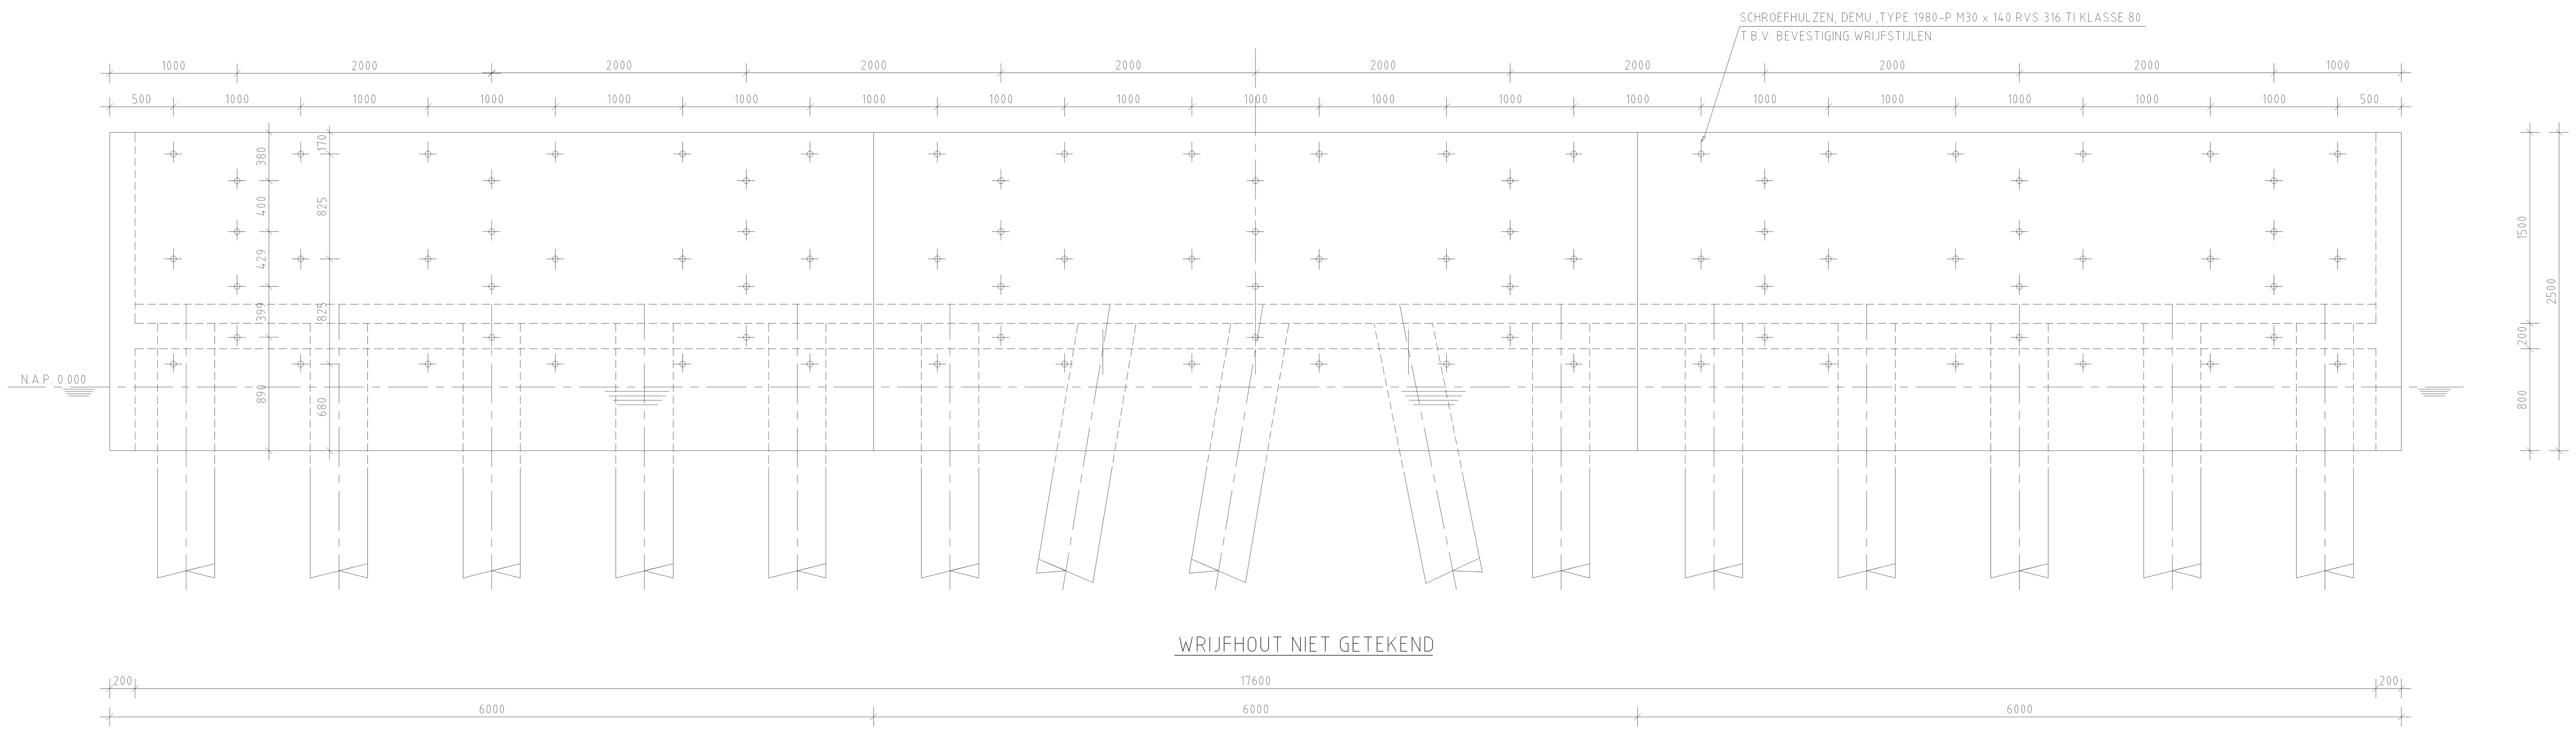

WRIJFHOUT NIET GETEKEND

AANZICHT B
SCHAAL 1 : 25

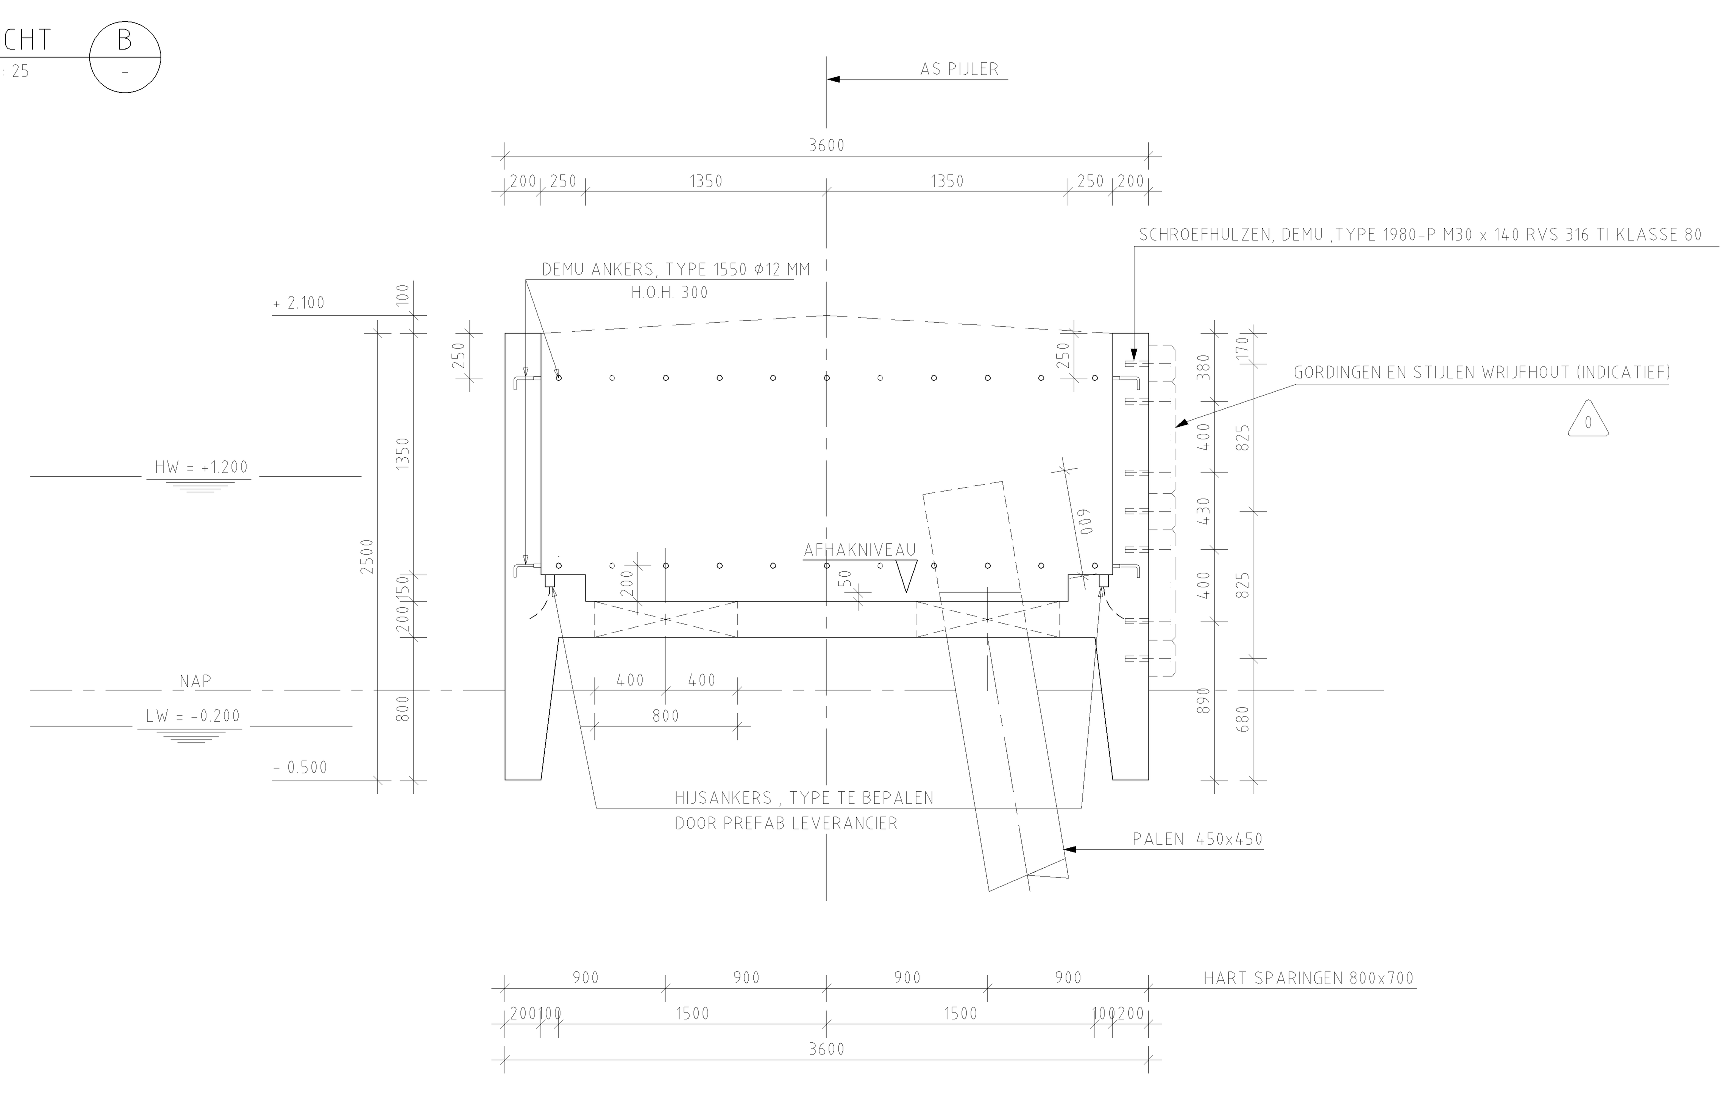

DOORSNEDE A
SCHAAL 1 : 25

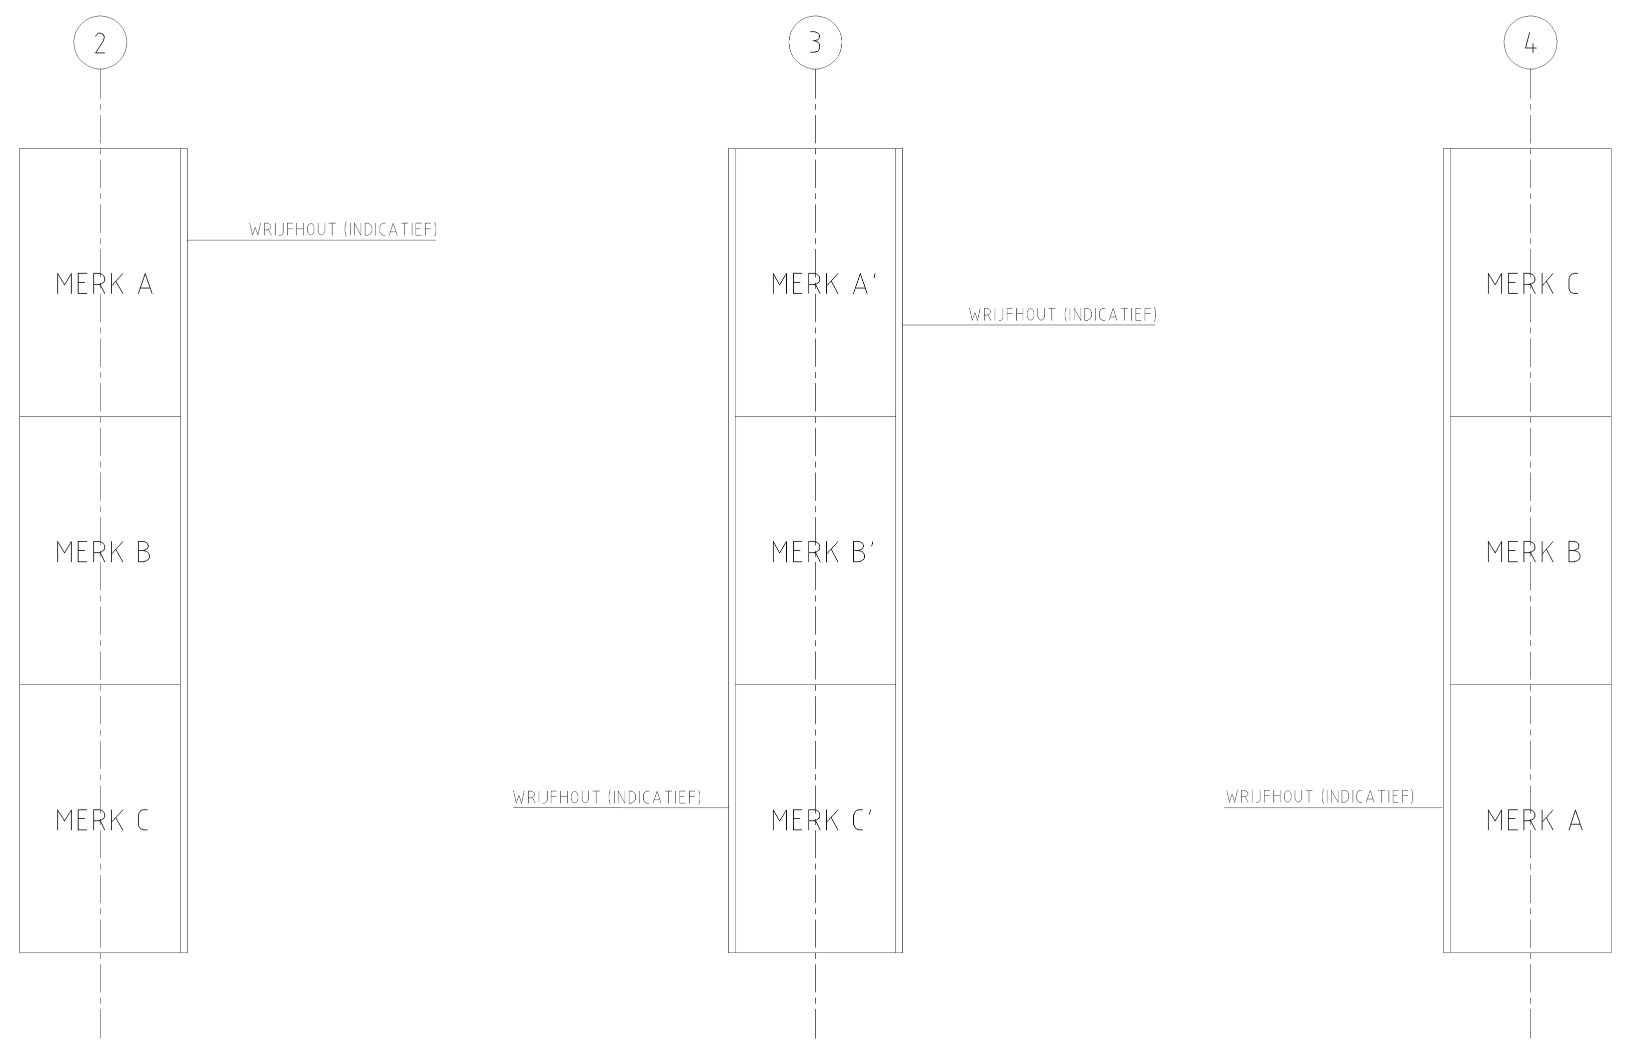

MERKENOVERZICHT PREFAB BAKKEN
SCHAAL 1 : 100

OPMERKINGEN:

- MATEN IN MILLIMETERS, TENZIJ ANDERS AANGEGEVEN
- HOOGTEMATEN IN METERS T.O.V. N.A.P.

- IN SITU BETON : B35 MILIEULKLASSE: 5B
- PREFAB BETON BAKKEN : B35 MILIEULKLASSE: 5B
- PREFAB BETONPALEN : B55 MILIEULKLASSE: 5B
- WAPENING : FEB 500

- UITWENDIGE HOEKEN VOORZIEN VAN VELLINGKANTEN 20x20 MM

- MERKEN A, B EN C MET WRIJFHOUT (INDICATIEF)EN AAN EEN ZIJDE
- MERKEN A', B' EN C' MET WRIJFHOUT (INDICATIEF)EN AAN BEIDE ZIJDEN

A	25-04-2005
	20062007HSL
Movares Nederland bv	
As Built	

Deze tekening vervangt:

001220004

ProRail

LAGE ZWALUWE - PRINSENBEEK
SPOORBRUG IC OVER DE MARK
PIJLER 2 T/M 4, SLOOF PREFAB BAKKEN

110.03 01
421 8.554 8.554

Formaat	Schaal
A0X1	1:25
Geocode	Versie
121	A

Overzicht

A0

ProRail / Railinfrabeheer is eigenaar van alle digitale en analoge verschijningsvormen van deze tekening en rechthebbende op grond van de Auteurswet 1912. Wijziging, vermenigvuldiging en/of openbaarmaking van deze tekening zonder voorafgaande schriftelijke toestemming van Railinfrabeheer is niet toegestaan.