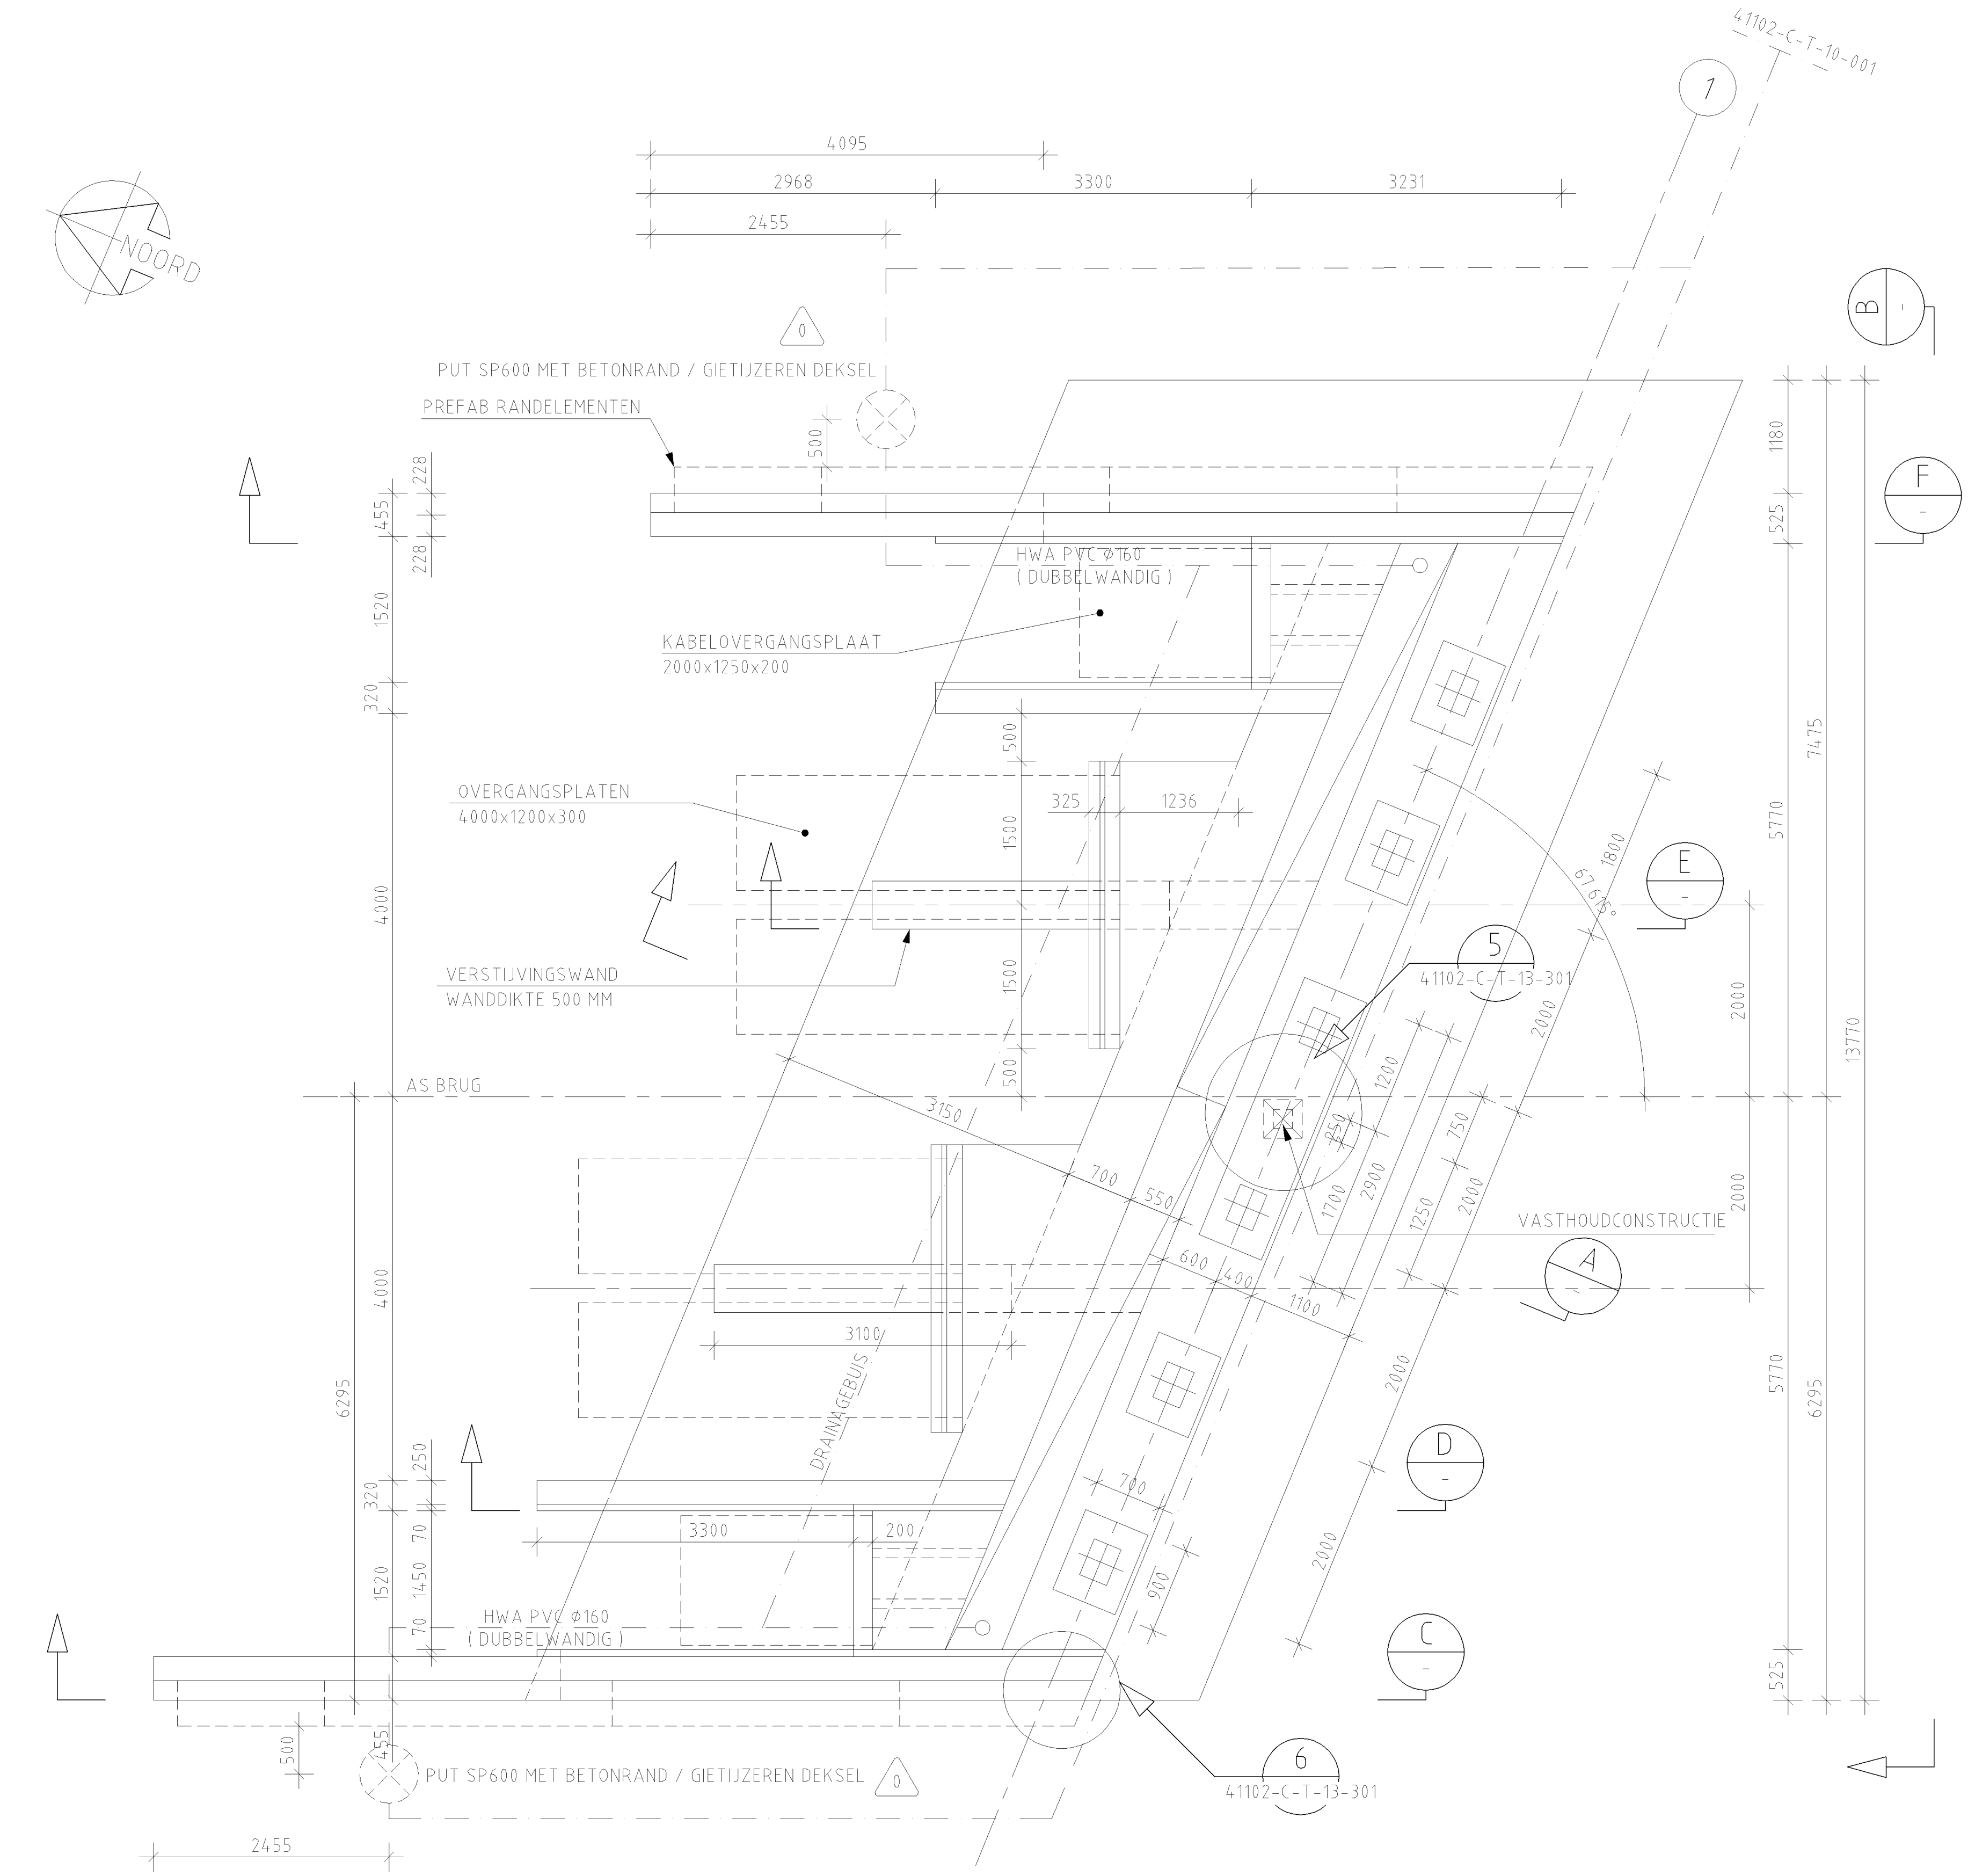

BOVENAANZICHT LANDHOOFD 1
SCHAAL 1 : 50

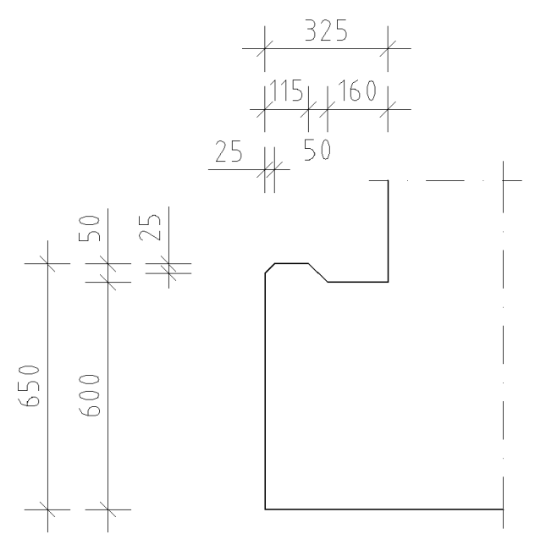

DETAIL 1
SCHAAL 1 : 20

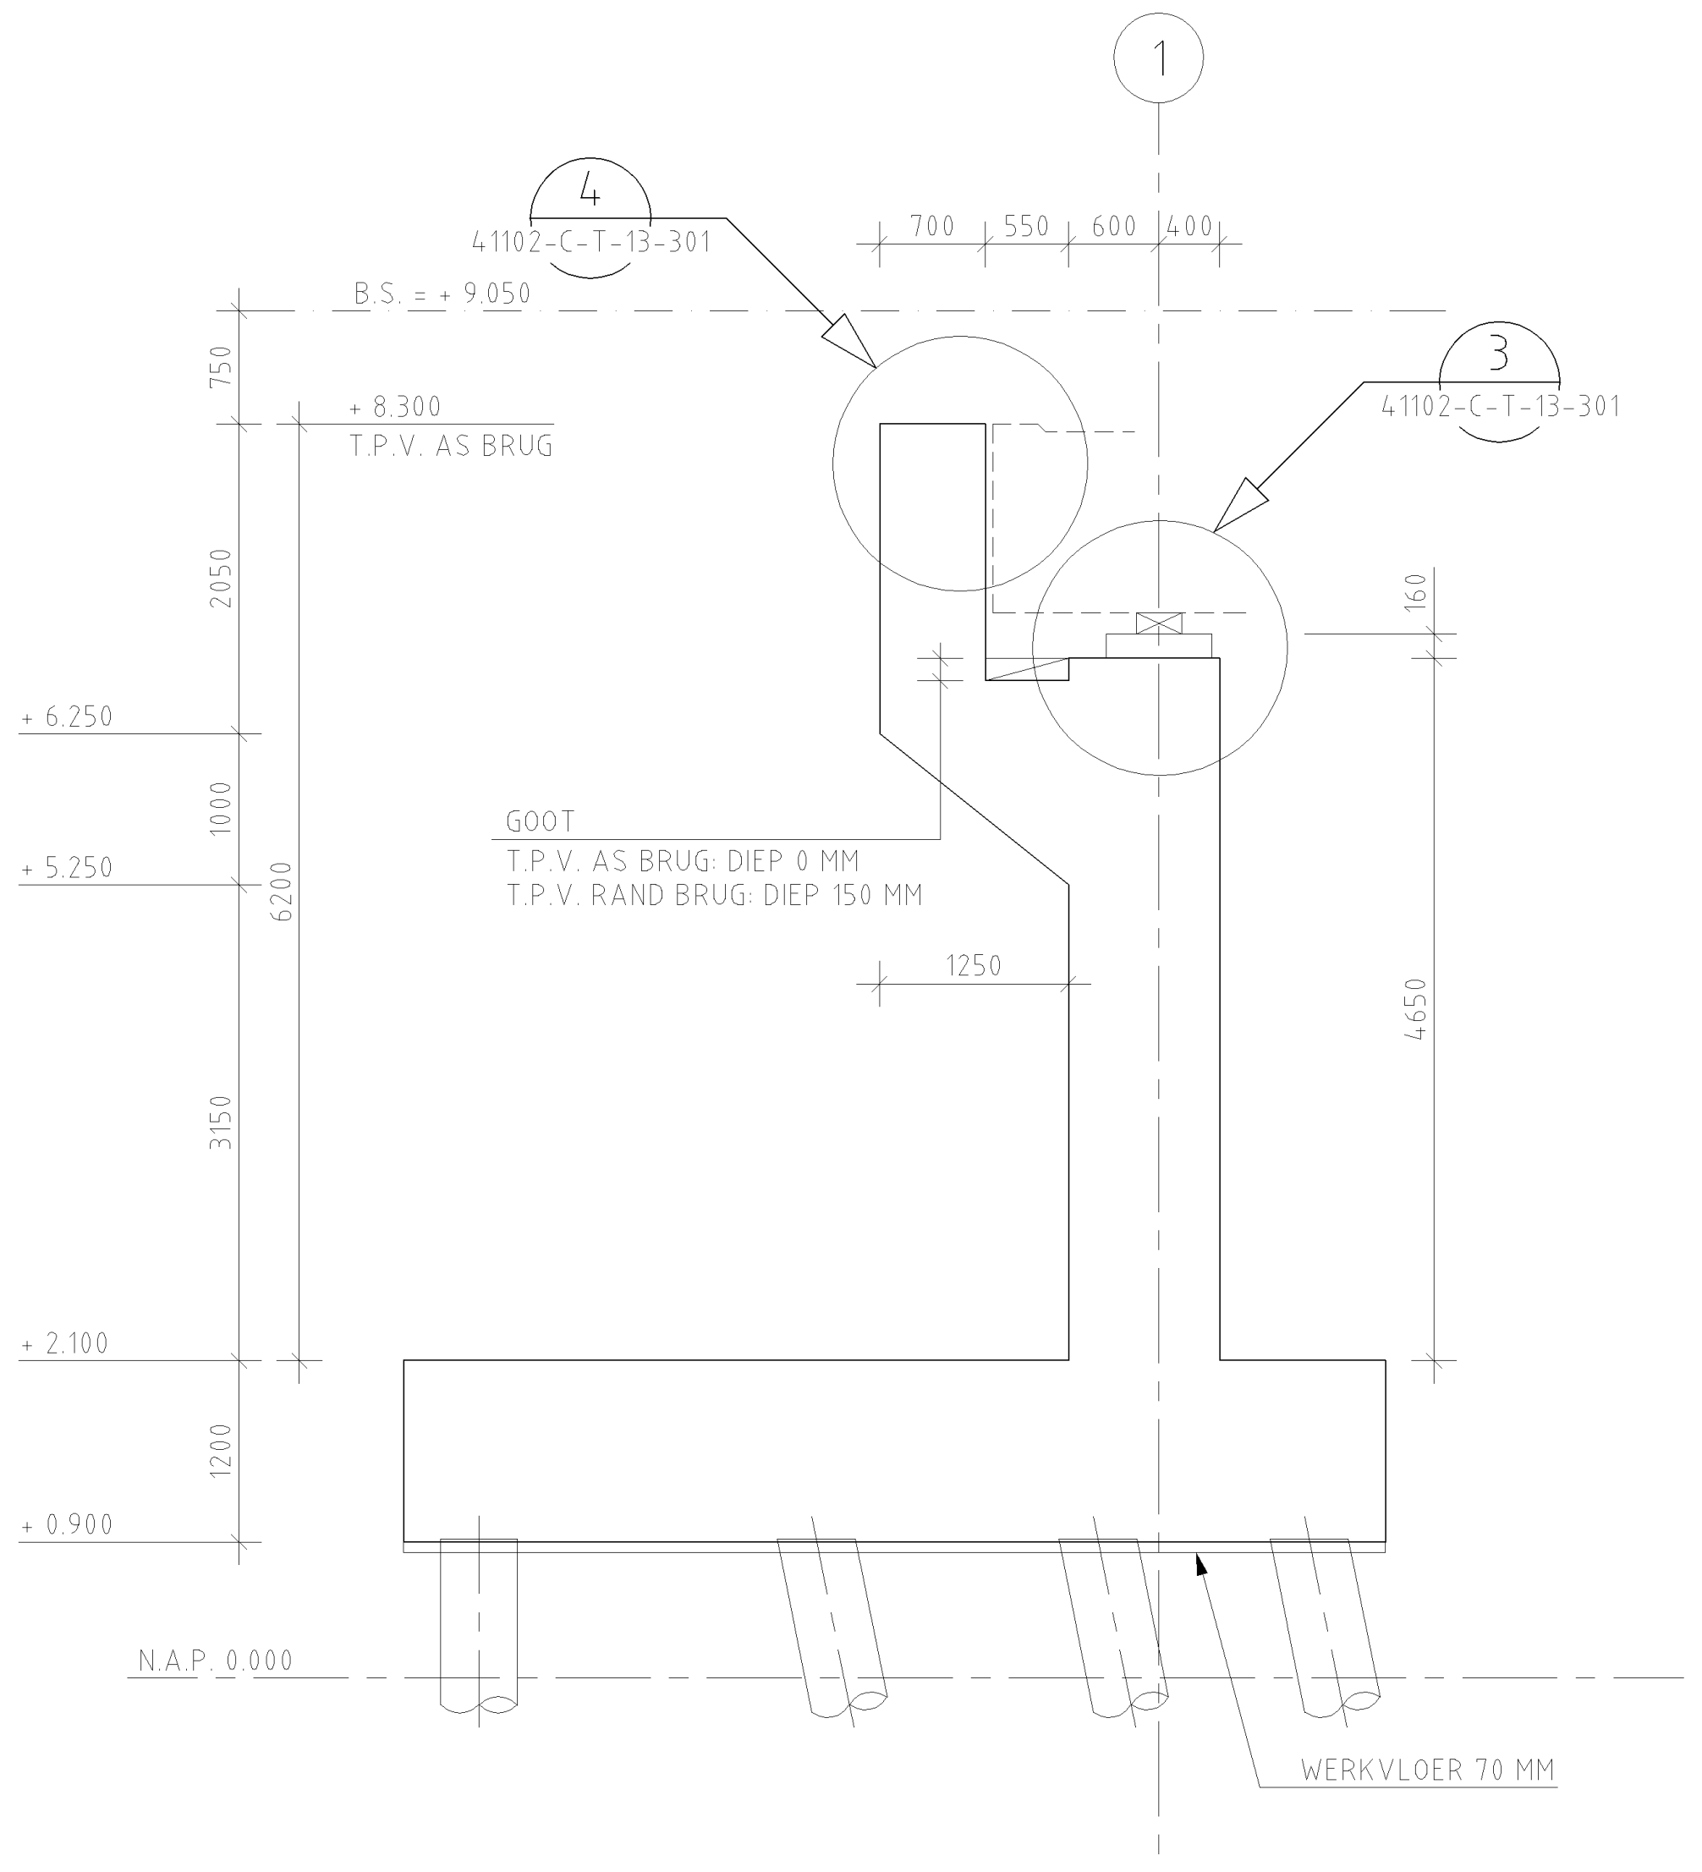

DOORSNEDE A
SCHAAL 1 : 50

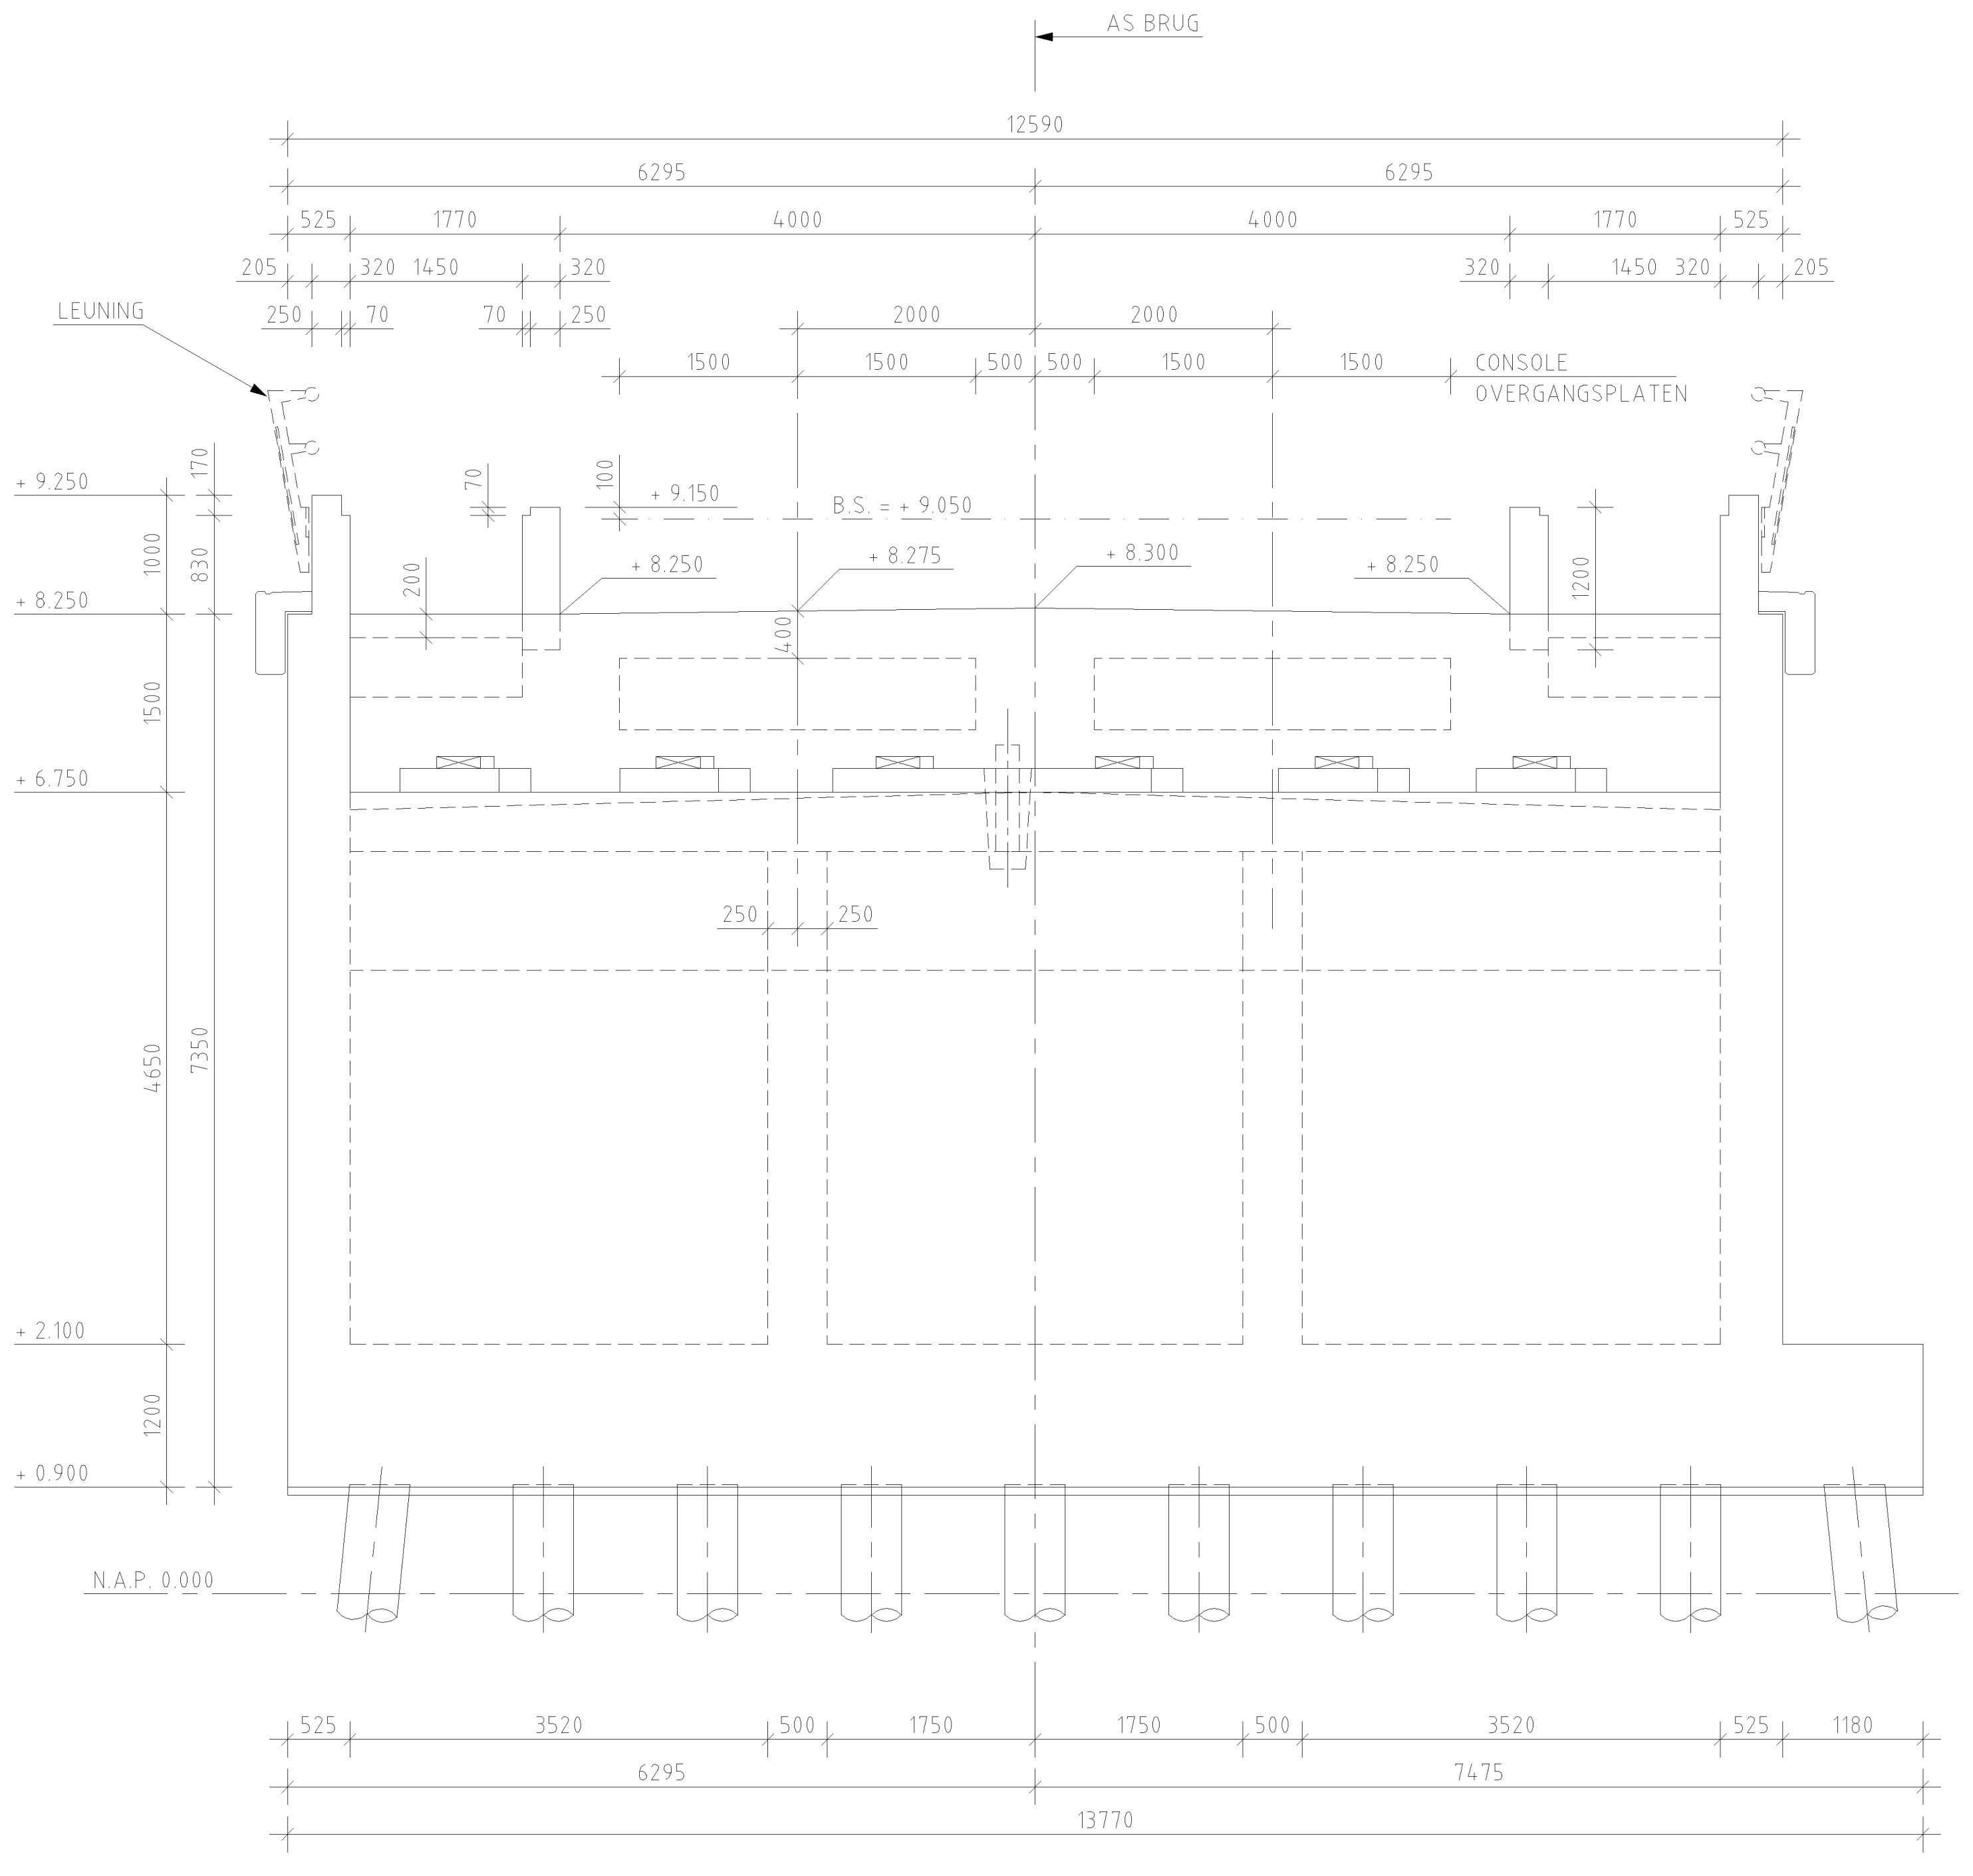

AANZICHT B
SCHAAL 1 : 50

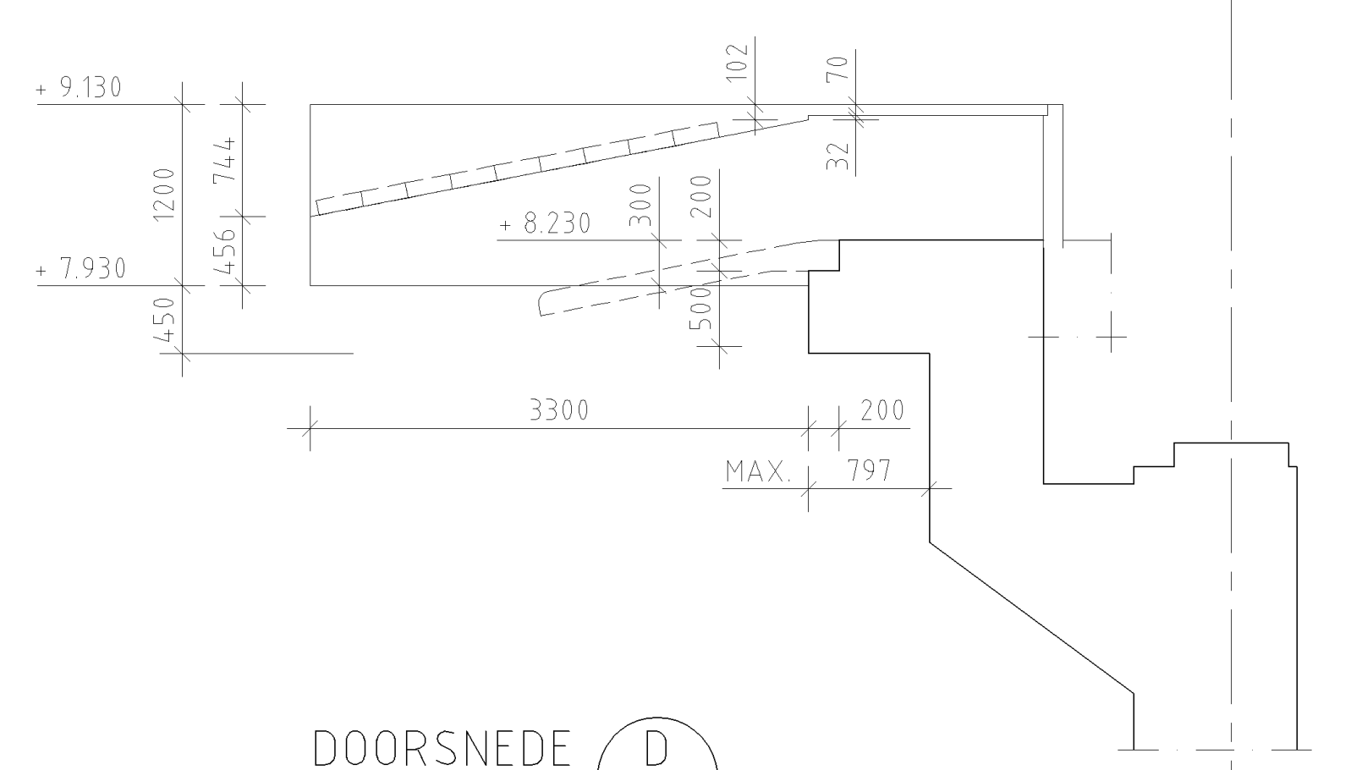

DOORSNEDE D
SCHAAL 1 : 50

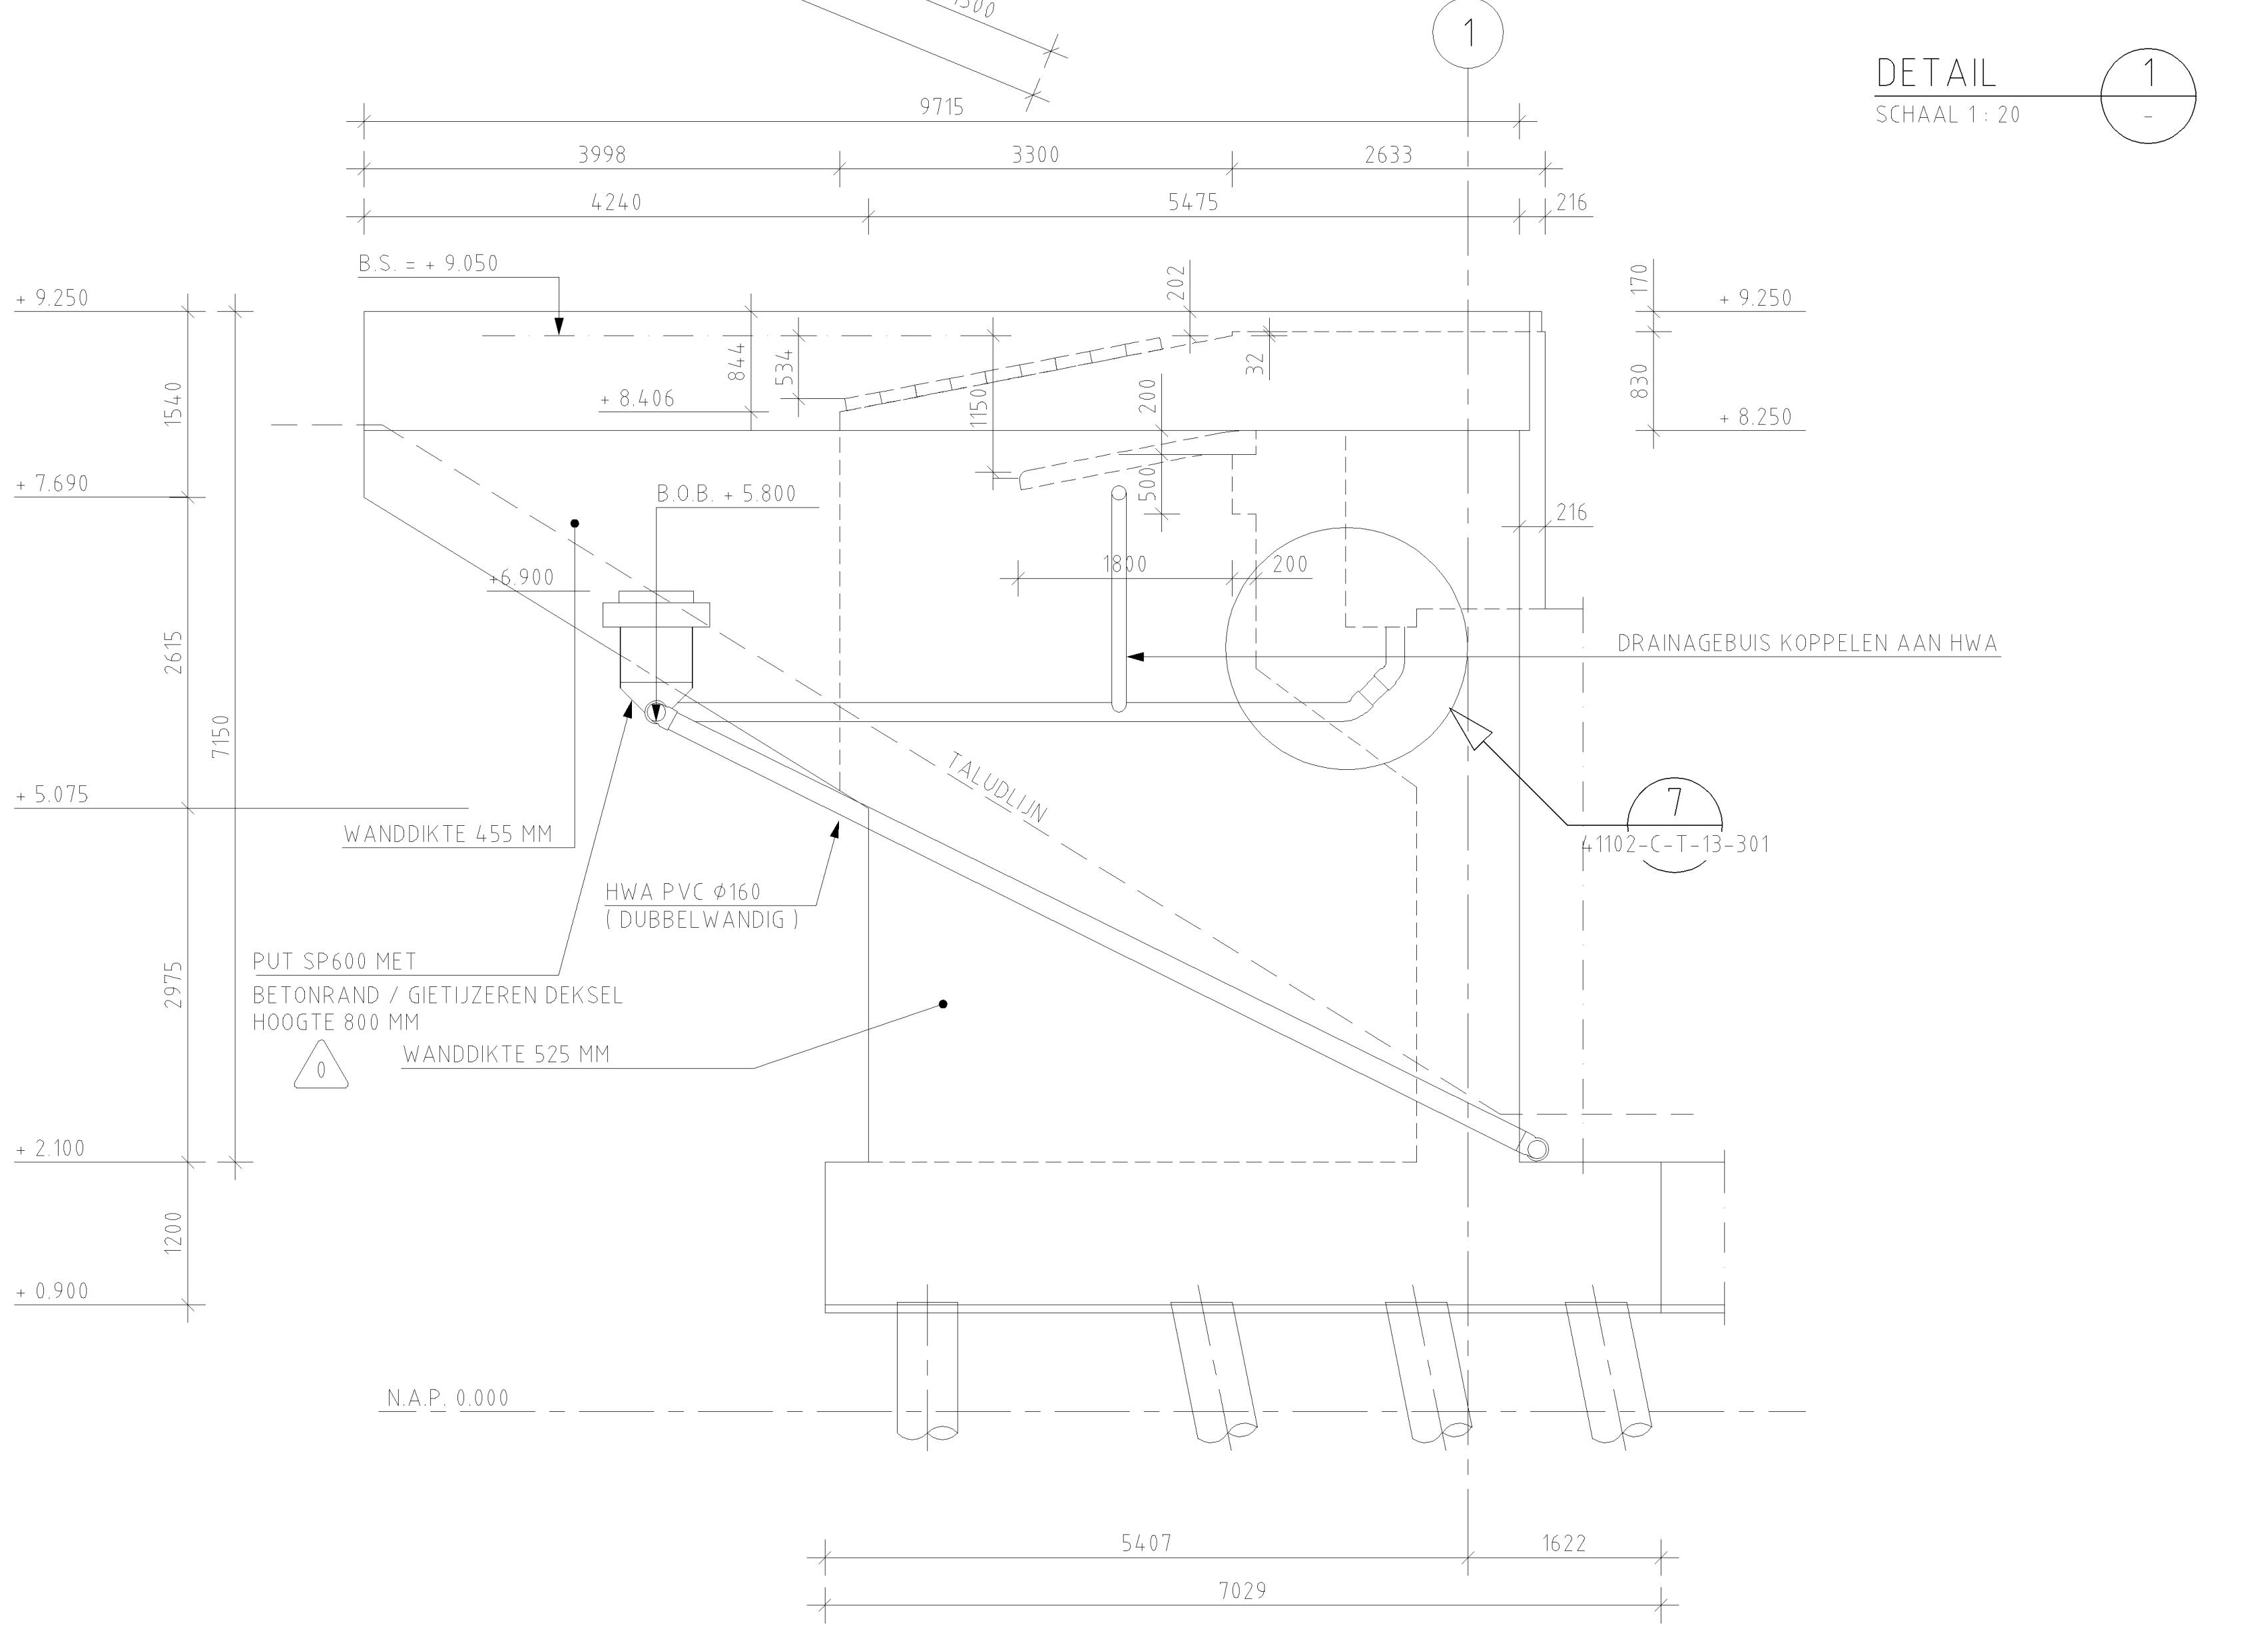

AANZICHT C
SCHAAL 1 : 50

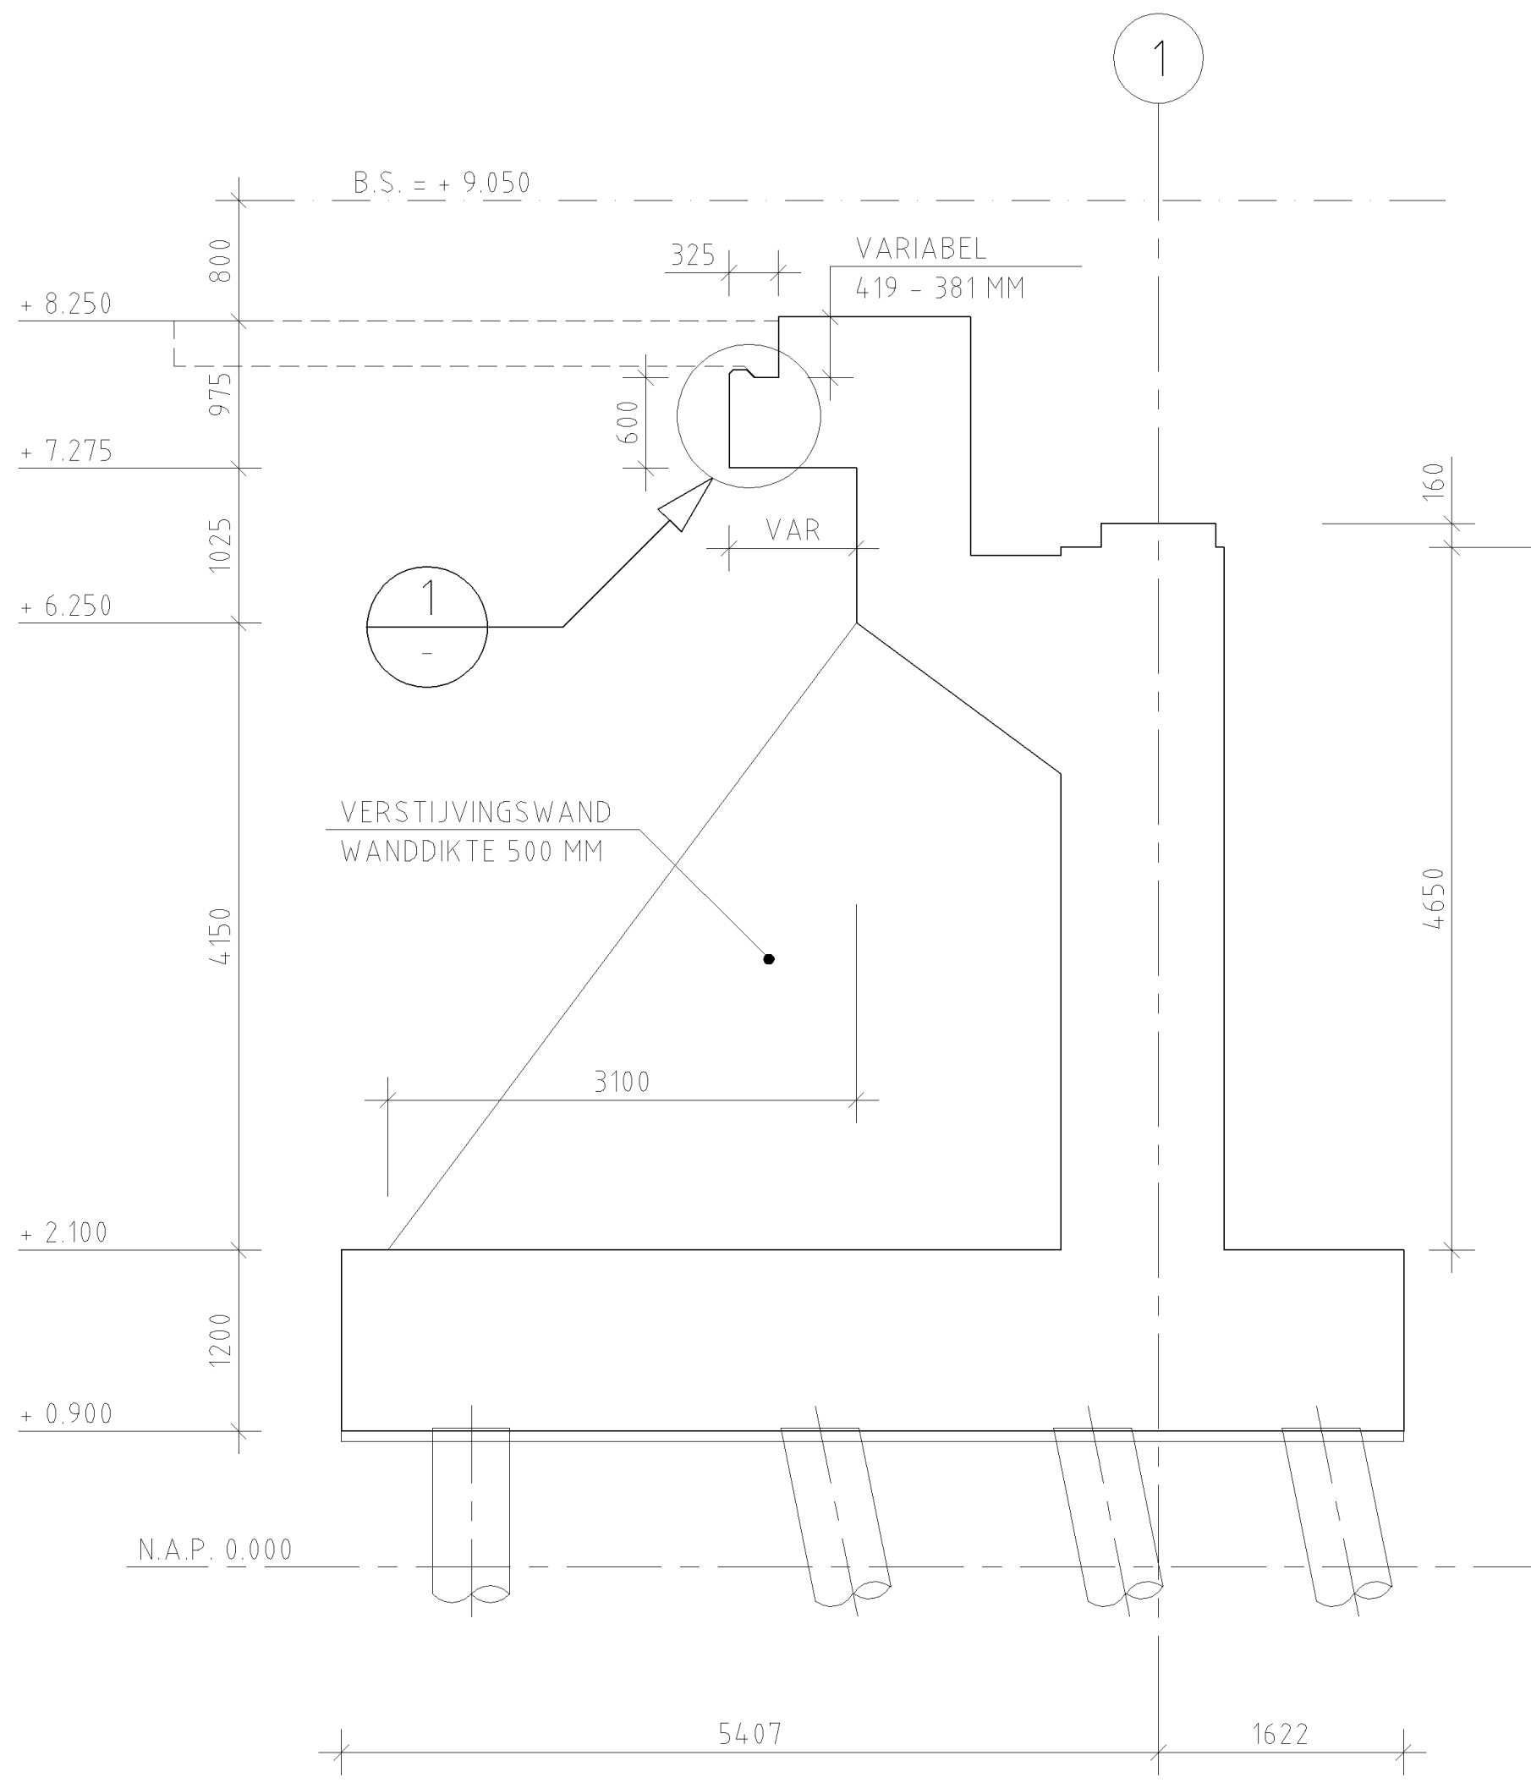

DOORSNEDE E
SCHAAL 1 : 50

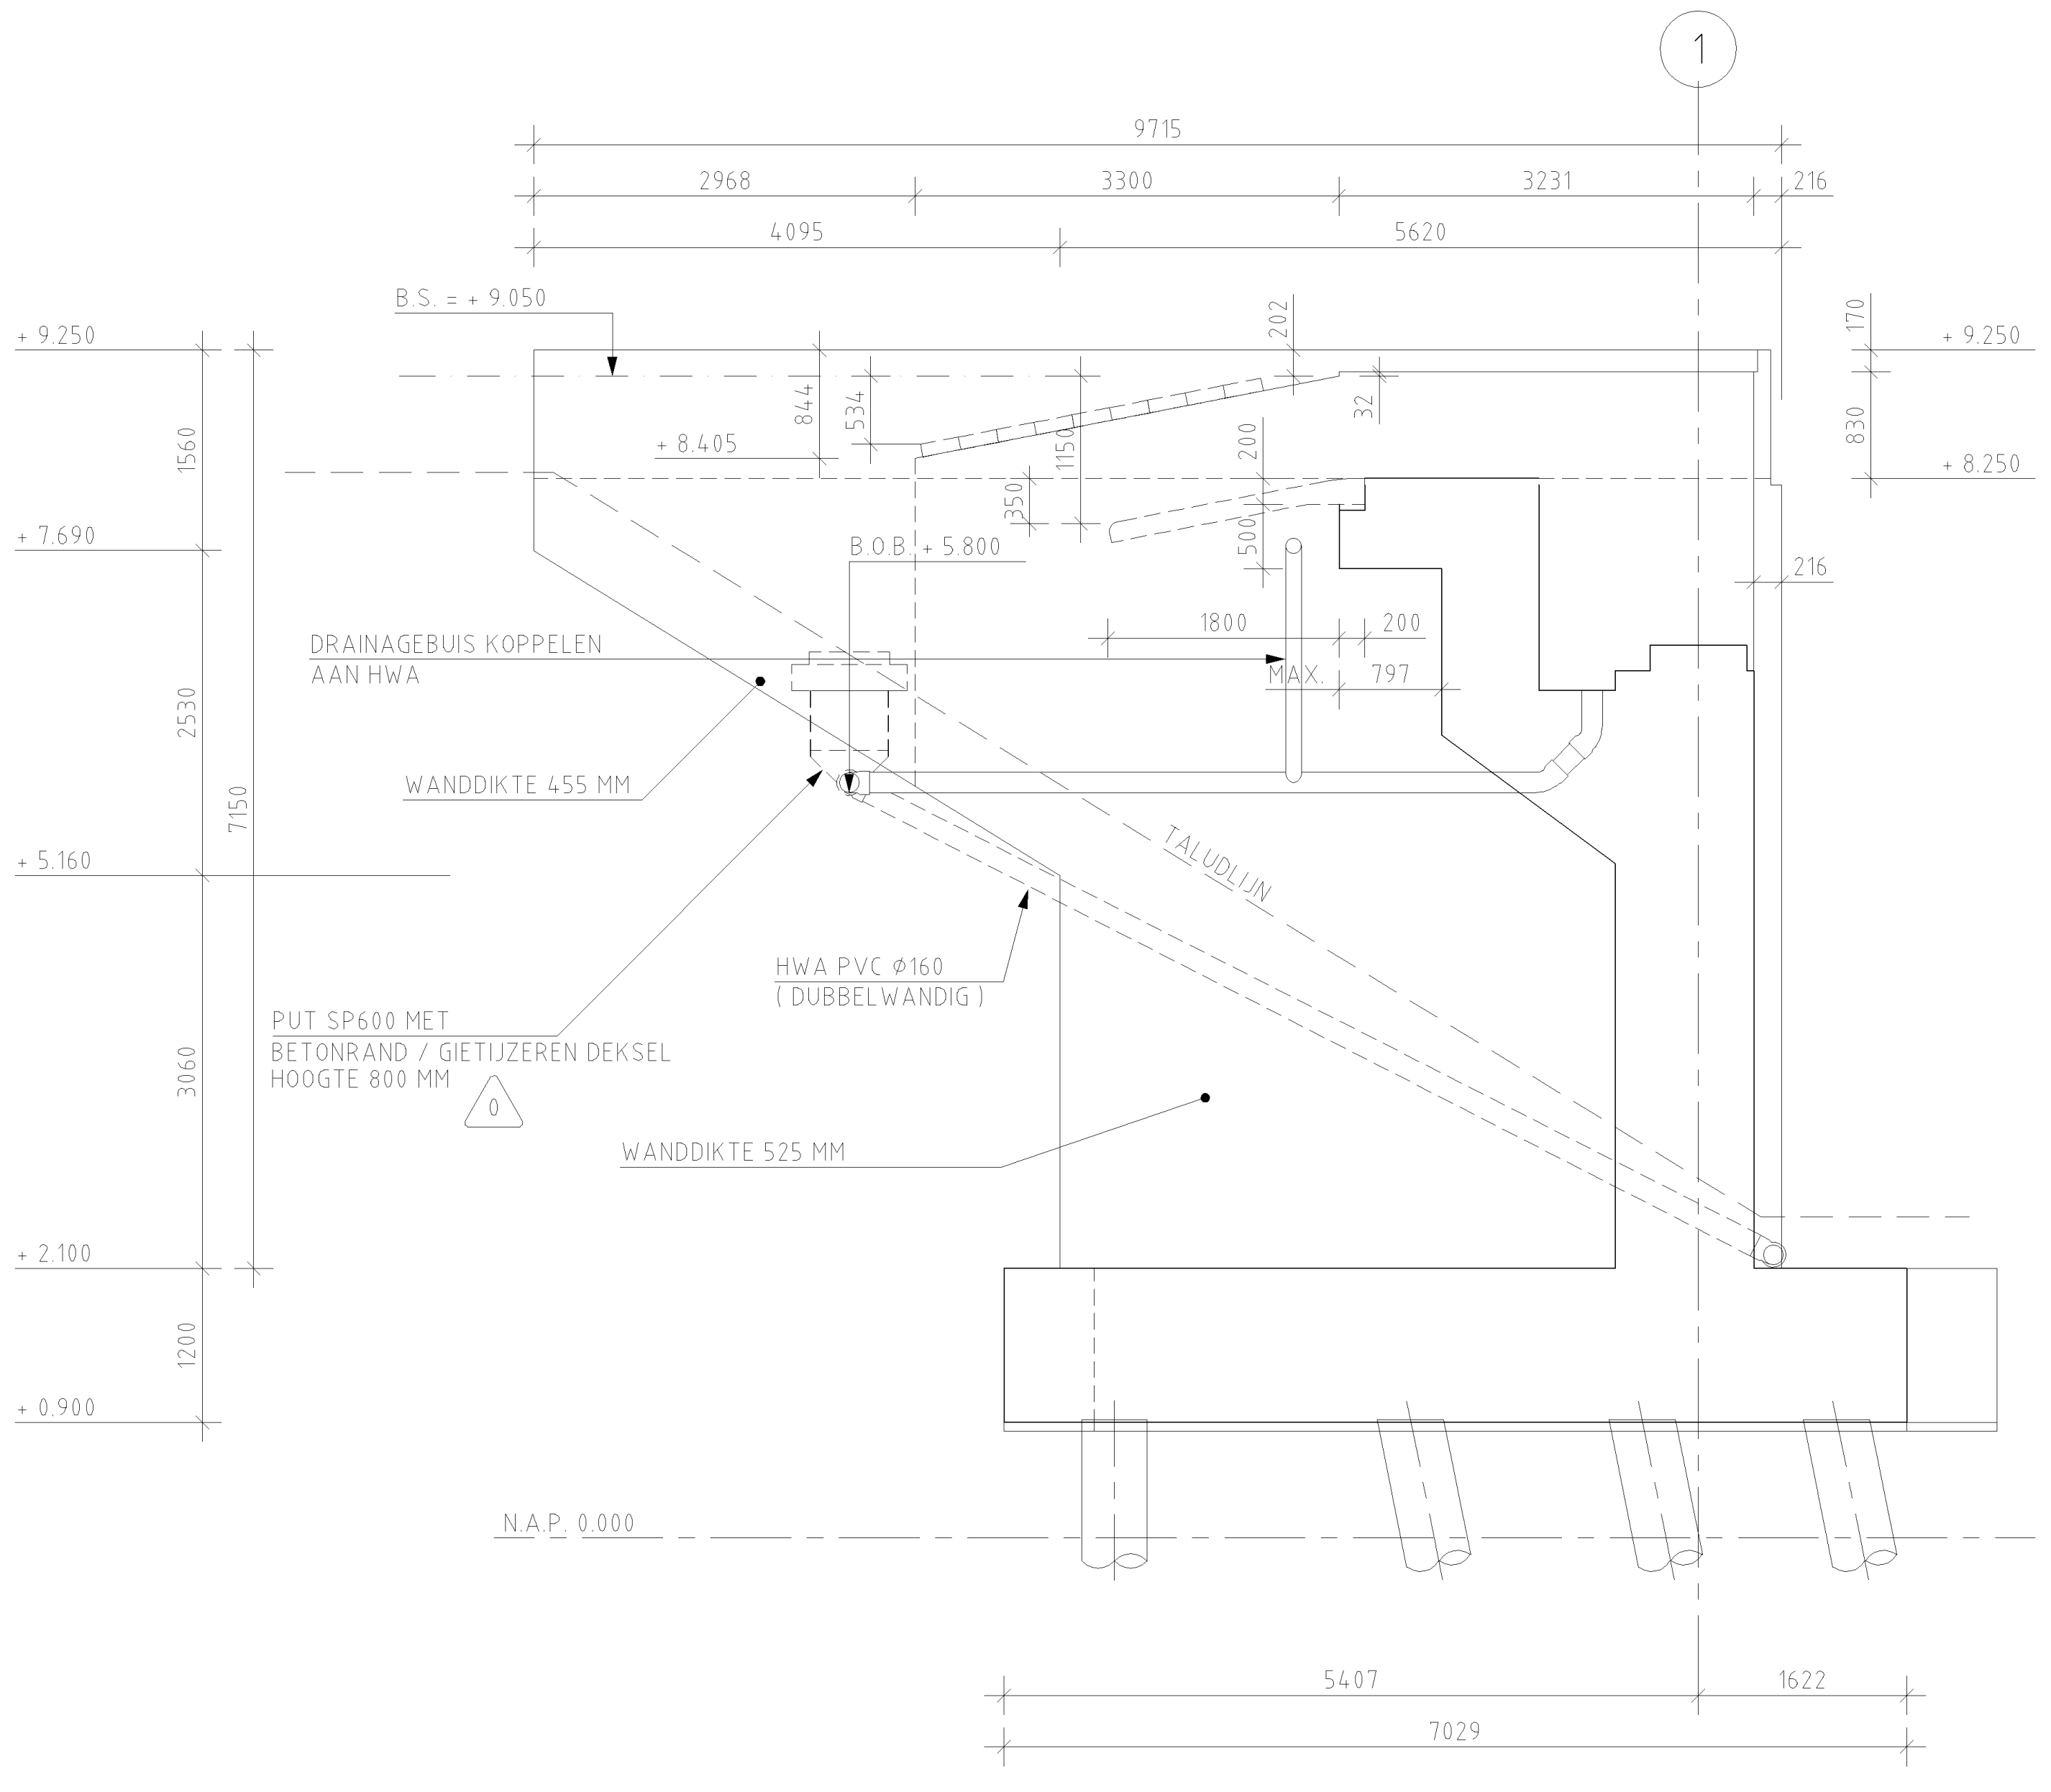

DOORSNEDE F
SCHAAL 1 : 50

OPMERKINGEN:

- MATEN IN MILLIMETERS, TENZIJ ANDERS AANGEGEVEN
- HOOGTEMATEN IN METERS T.O.V. N.A.P.
- UITWENDIGE HOEKEN VOORZIEN VAN VELLINGKANTEN 20x20 MM
- RIB-LOGO AAN ZIJKANTEN LANDHOOFD NIET GETEKEND
- ANTIGRAFFITI OP FRONT- EN VLEUGELWAND

- MATERIALEN

- IN SITU BETON LANDHOOFD	: B35	MILIEUKLASSE: 3
- STALEN PALEN	: X65	
- WAPENING	: FEB 500	

- IN HET WERK TE BEPALEN:

- TALUDLIJN T.P.V. INSPECTIEPUTTEN AANSLUITEND MAKEN.

SCHAAL 1:50	0	500	1250	2500	5000
SCHAAL 1:20	0	200	500	1000	2000
SCHAAL 1:10	0	100	250	500	1000

A
25-04-2005
20062007HSL
Movares Nederland bv
As Built

Deze tekening vervangt:

001220001

LAGE ZWALUWE - PRINSENBEEK
SPOORBRUG IC OVER DE MARK
LANDHOOFD AS 1 MAATVOERING

110.03 01
421 8.554 8.554

Formaat	Schaal
A0X1	1:50
Geocode	Versie
121	A

Overzicht

A0

ProRail / Railinfrabeheer is eigenaar van alle digitale en analoge verschijningsvormen van deze tekening en rechthebbende op grond van de Auteurswet 1912. Wijziging, vermenigvuldiging en/of openbaarmaking van deze tekening zonder voorafgaande schriftelijke toestemming van Railinfrabeheer is niet toegestaan.