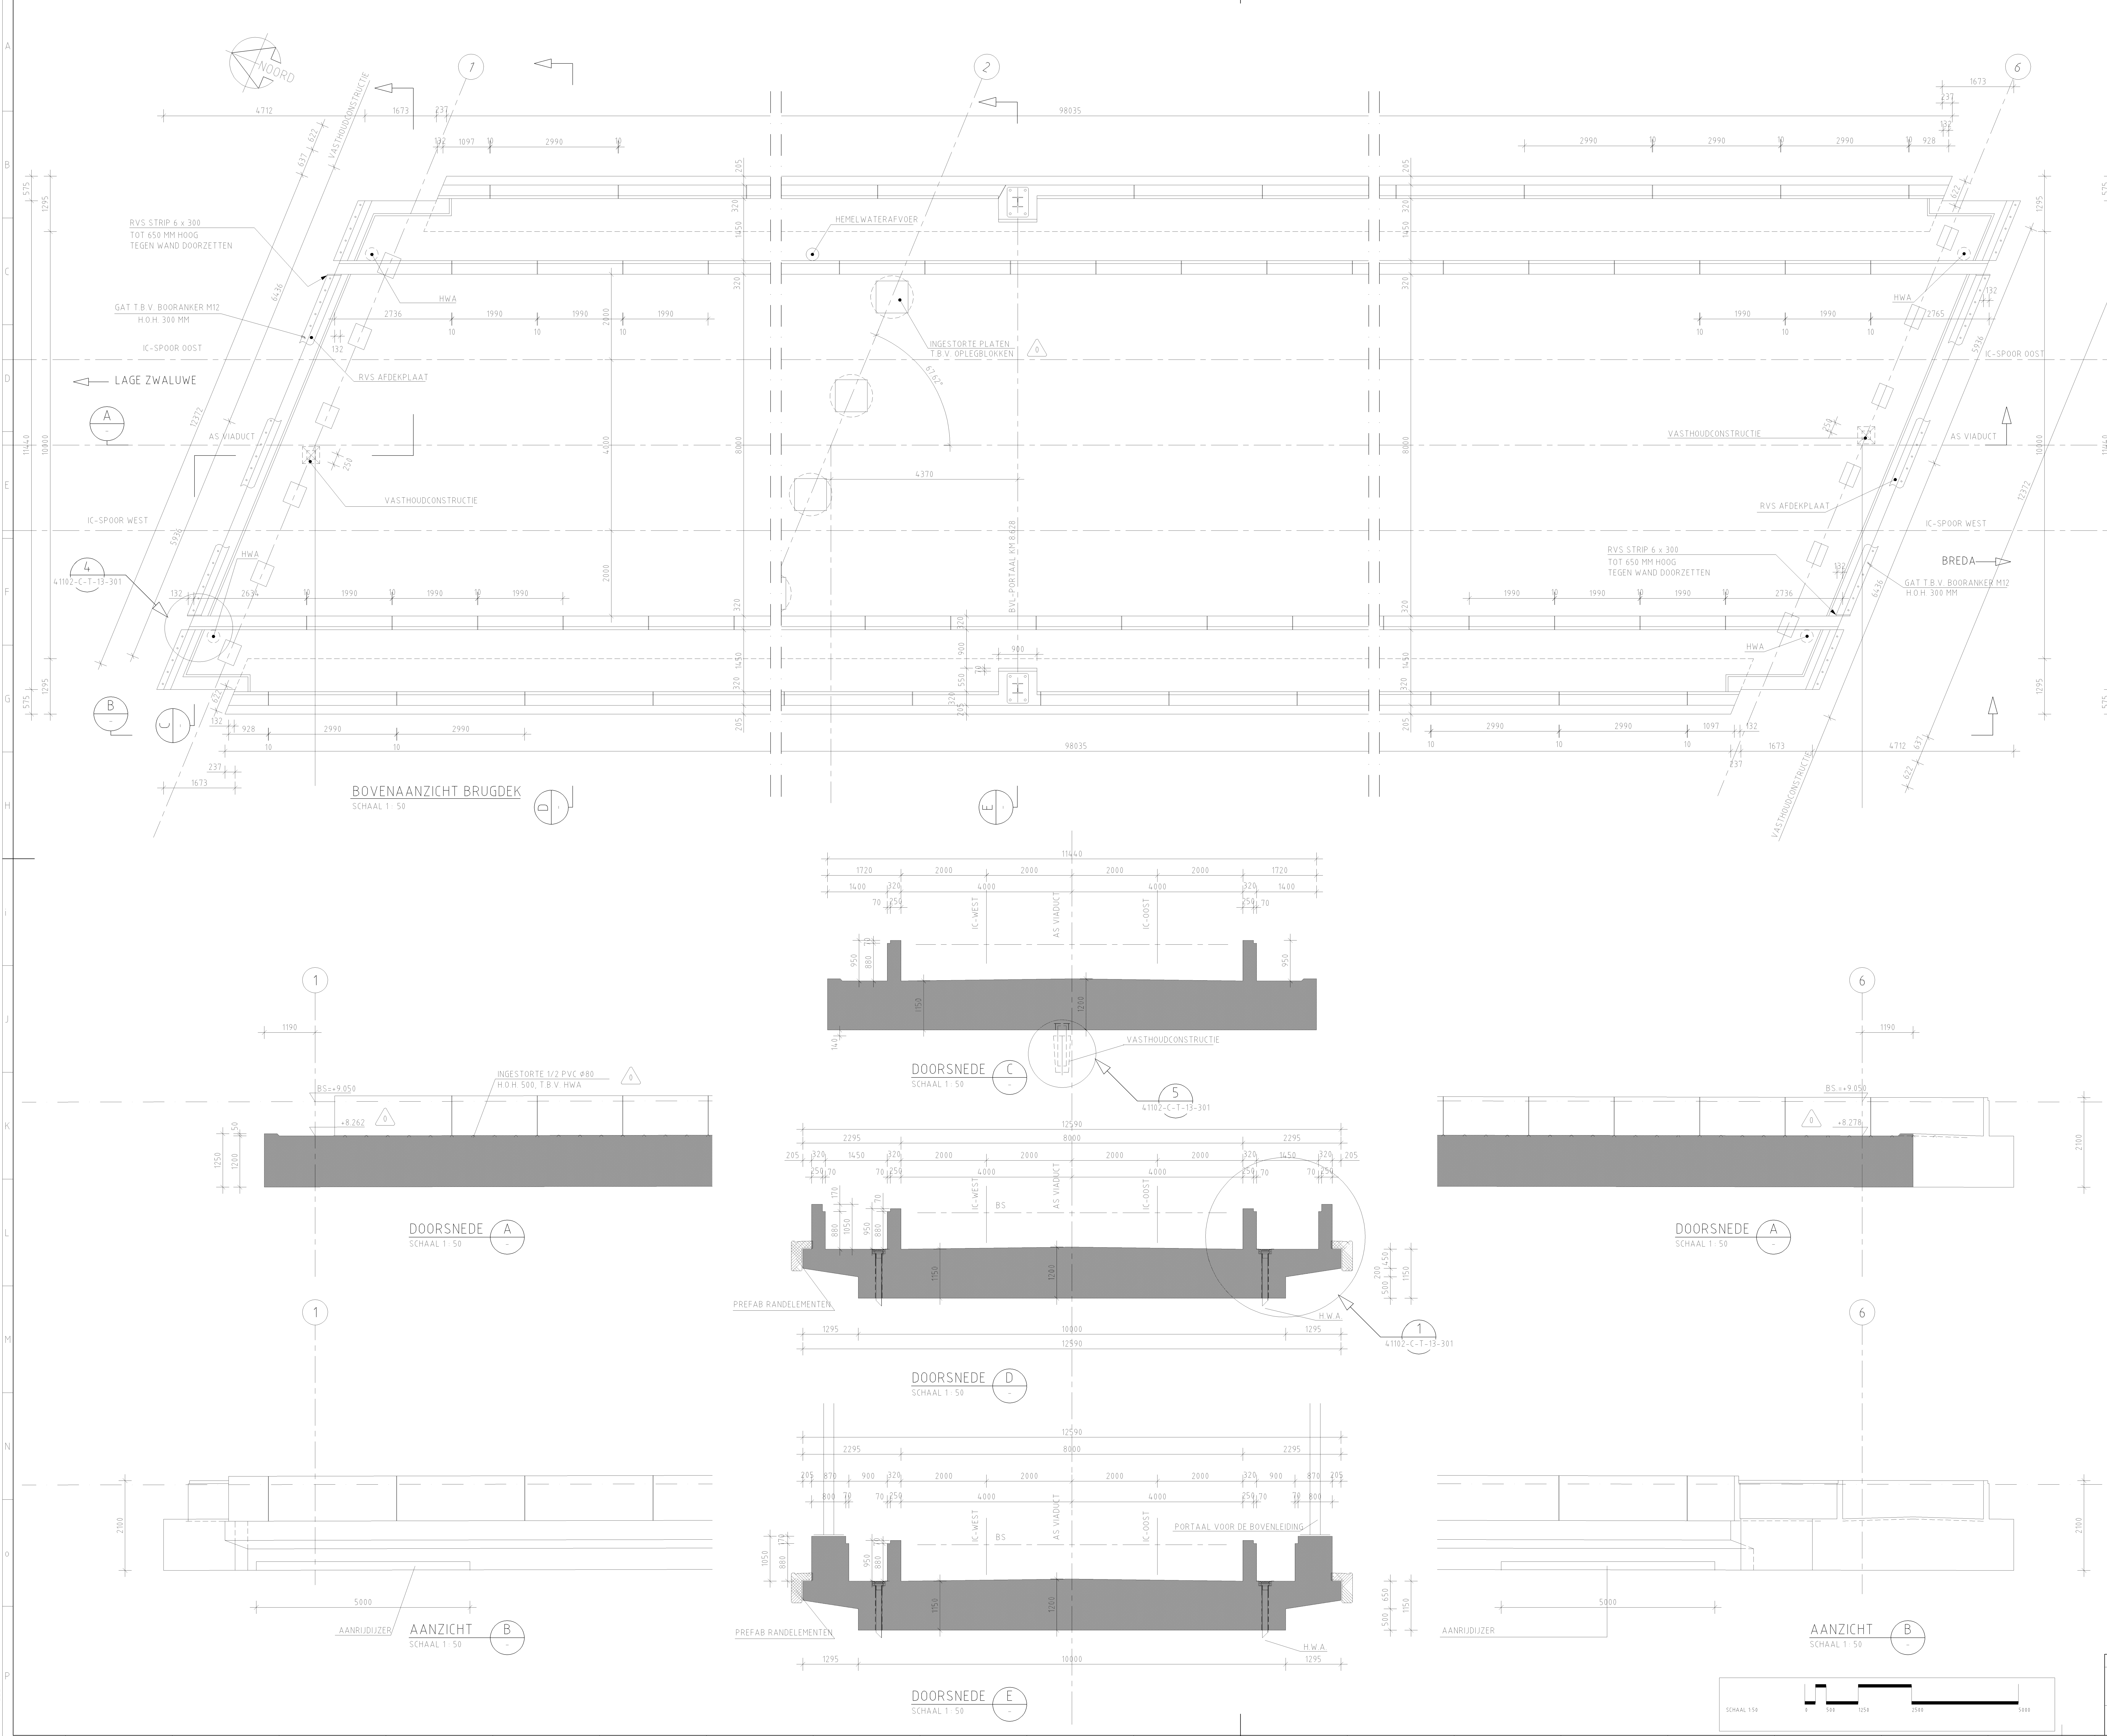

OPMERKINGEN:

- MATEN IN MILLIMETERS, TENZIJ ANDERS AANGEGEVEN
- HOOGTEMATEN IN METERS T.O.V. N.A.P.

- MATERIALEN

- BETON BRUGDEK	: B45	MILIEUKLASSE: 5B
- BETON WANDJES, RANDELEMENTEN	: B35	MILIEUKLASSE: 5B
- WAPENING	: FEB 500	
- VOORSPANSTAAL	: FEP 1860	

A 25-04-2005
20062007HSL
Movares Nederland bv
As Built

Deze tekening vervangt:

001220007

ProRail

LAGE ZWALUWE - PRINSENBEEK
SPOORBRUG IC OVER DE MARK
DETAILS, BLAD 2 MAATVOERING

110.03 01
421 8.554 8.554

Formaat A0X1
Schaal 1:50
Geocode 121
Versie A

Details

ProRail / Railinfrabeheer is eigenaar van alle digitale en analoge verschijningsvormen van deze tekening en rechthebbende op grond van de Auteurswet 1912. Wijziging, vermenigvuldiging en/of openbaarmaking van deze tekening zonder voorafgaande schriftelijke toestemming van Railinfrabeheer is niet toegestaan.

A0