

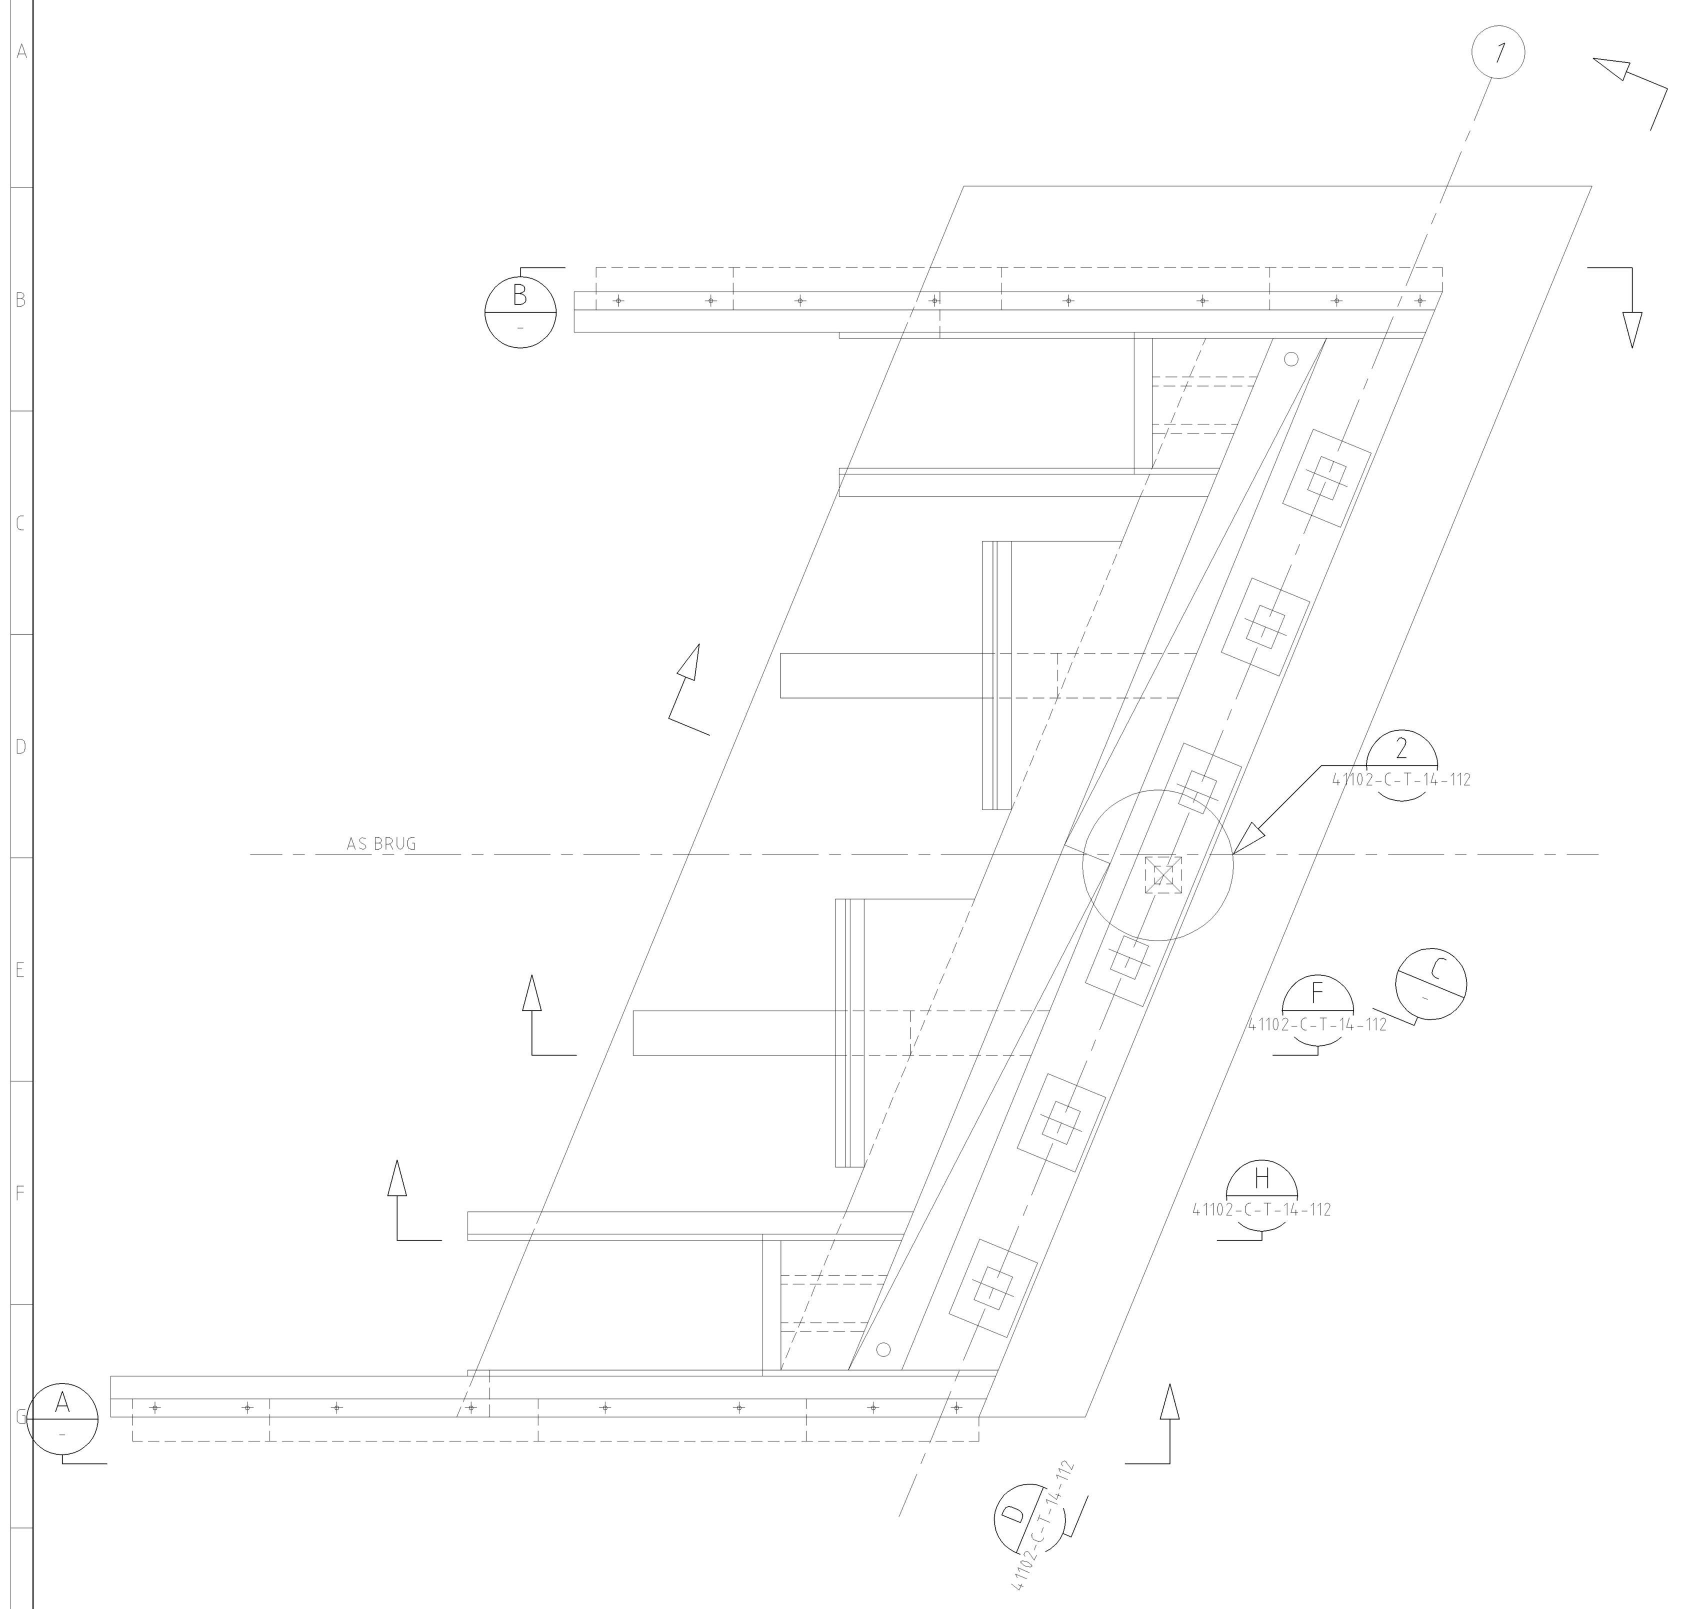



OVERZICHT LANDHOOFD AS-1
SCHAAL 1 : 50

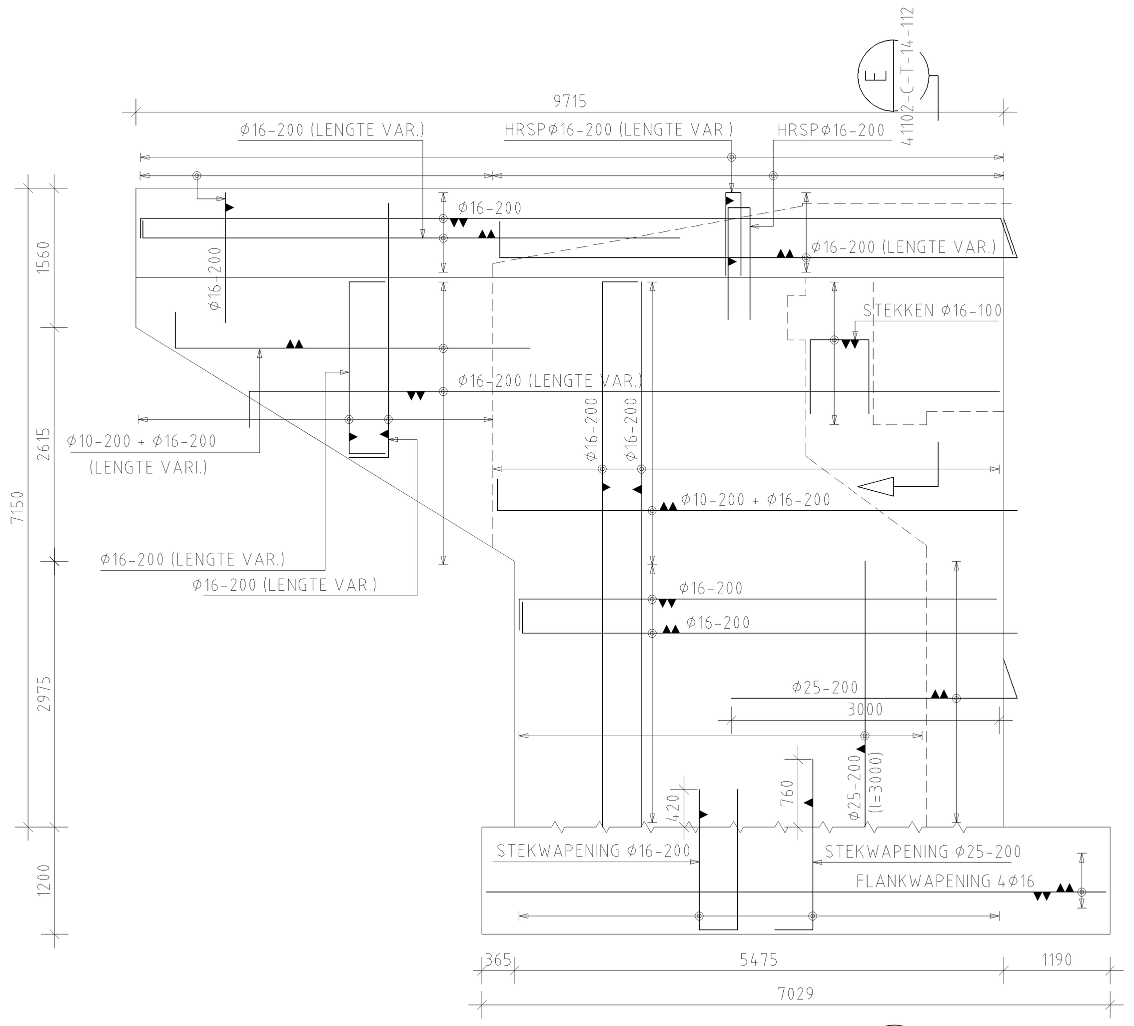

AANZICHT A
SCHAAL 1 : 50

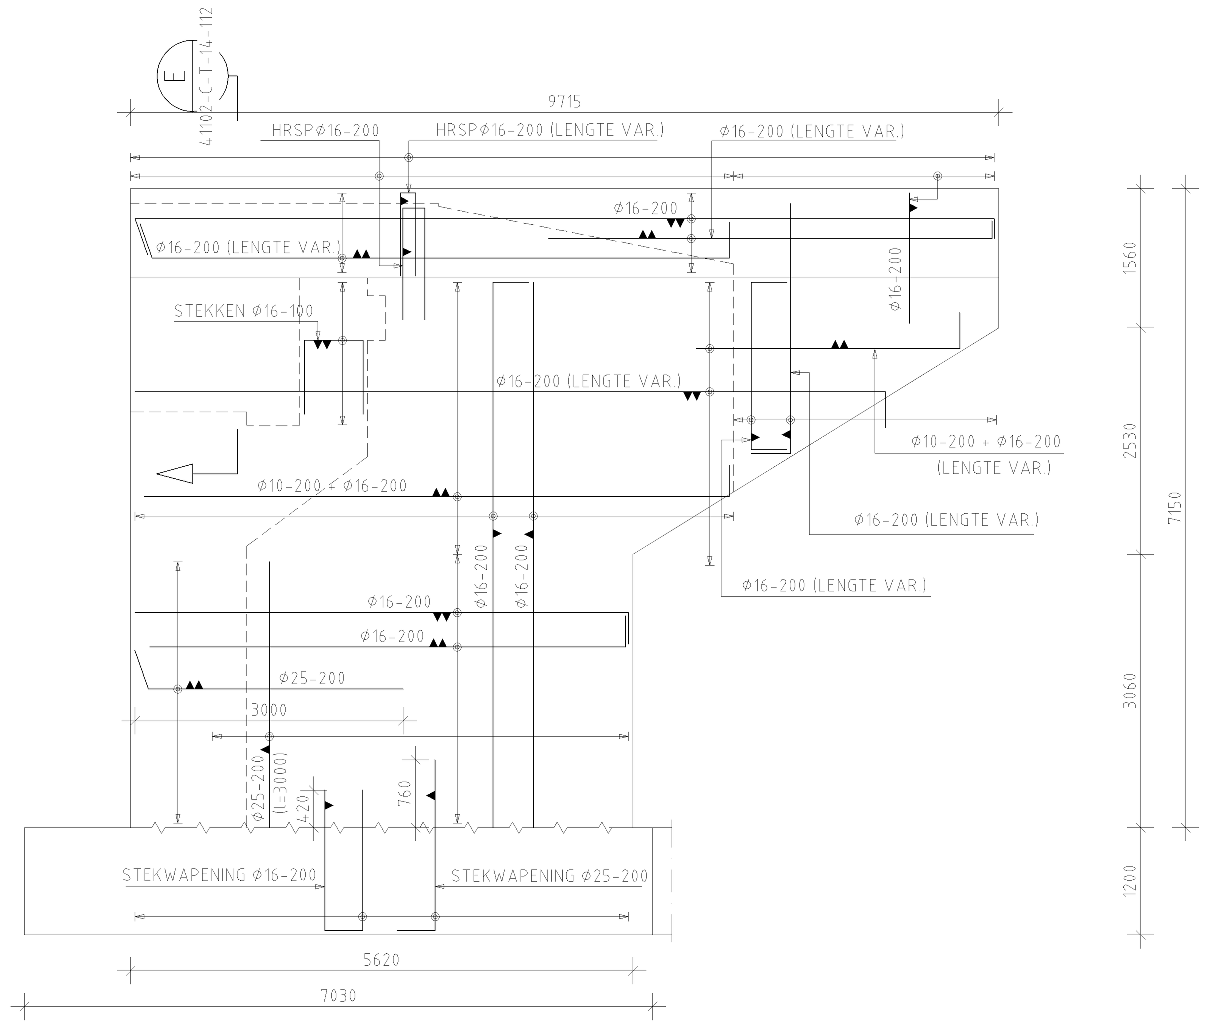


AANZICHT B
SCHAAL 1 : 50

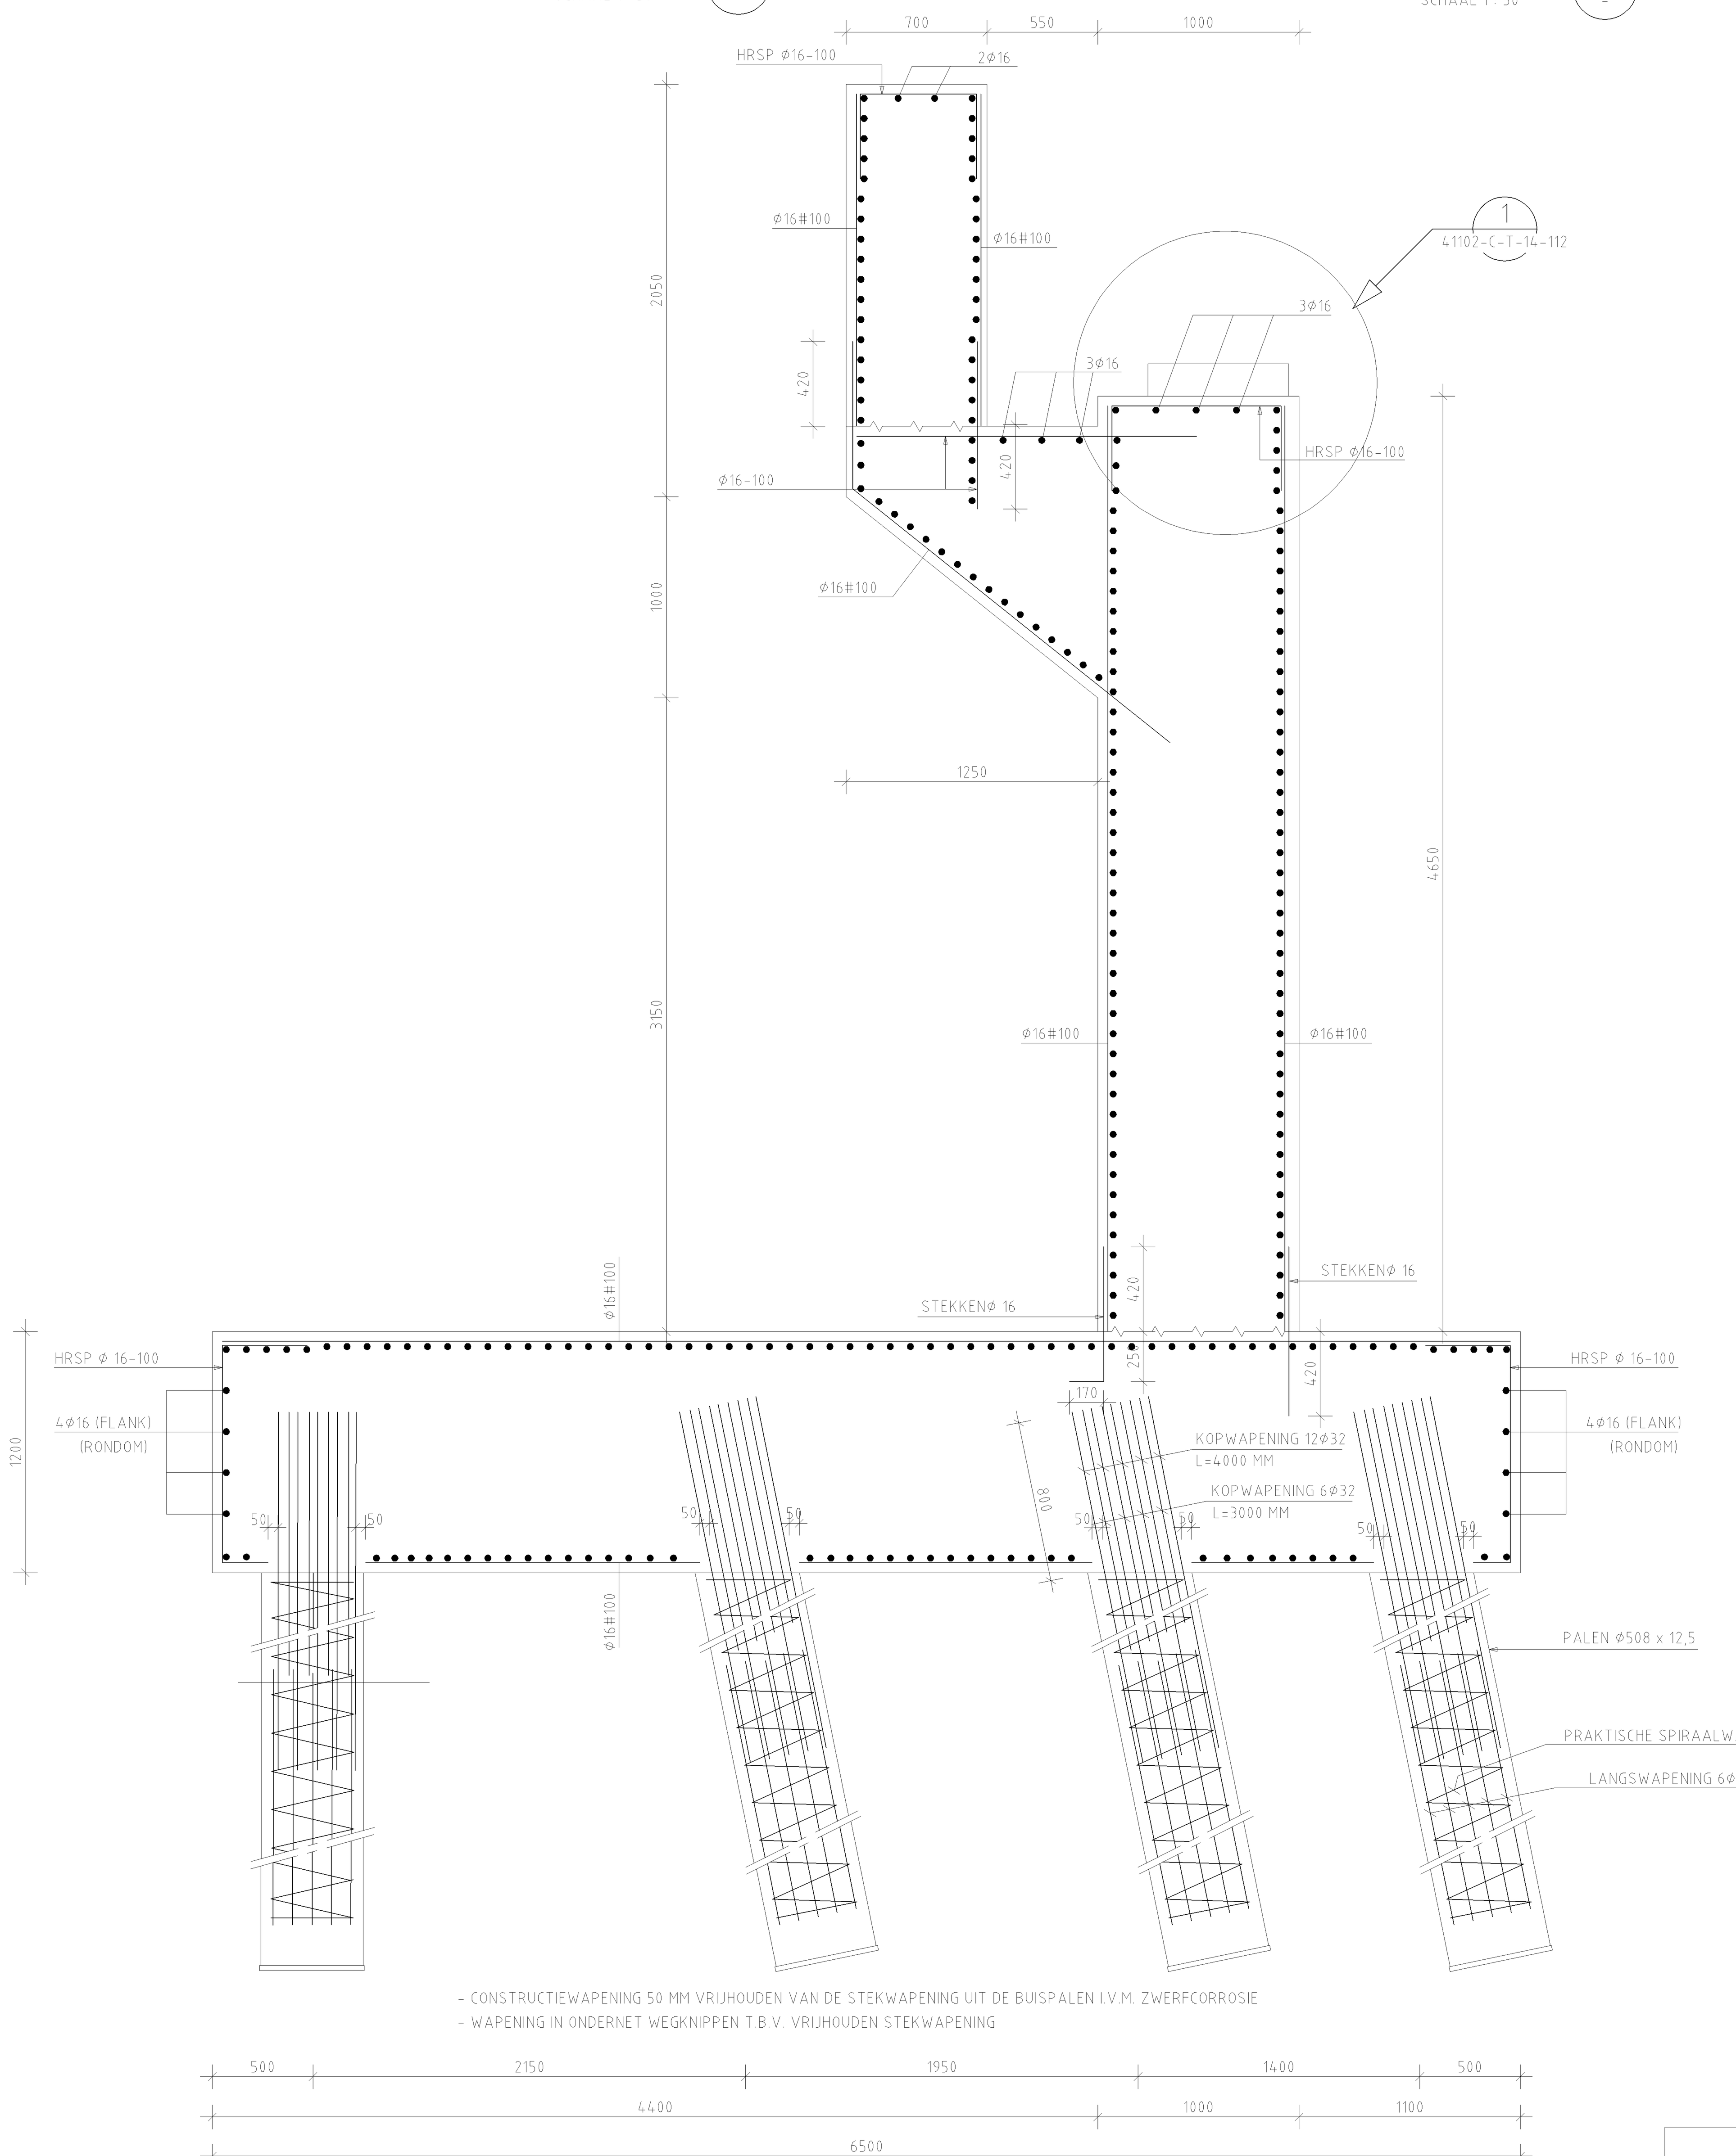

- CONSTRUCTIEWAPENING 50 MM VRIJHOUDEN VAN DE STEKWAPENING UIT DE BUISPALEN I.V.M. ZWERFCORROSIE
- WAPENING IN ONDERNET WEGKNIPPEN T.B.V. VRIJHOUDEN STEKWAPENING


DOORSNEDE C
SCHAAL 1 : 20

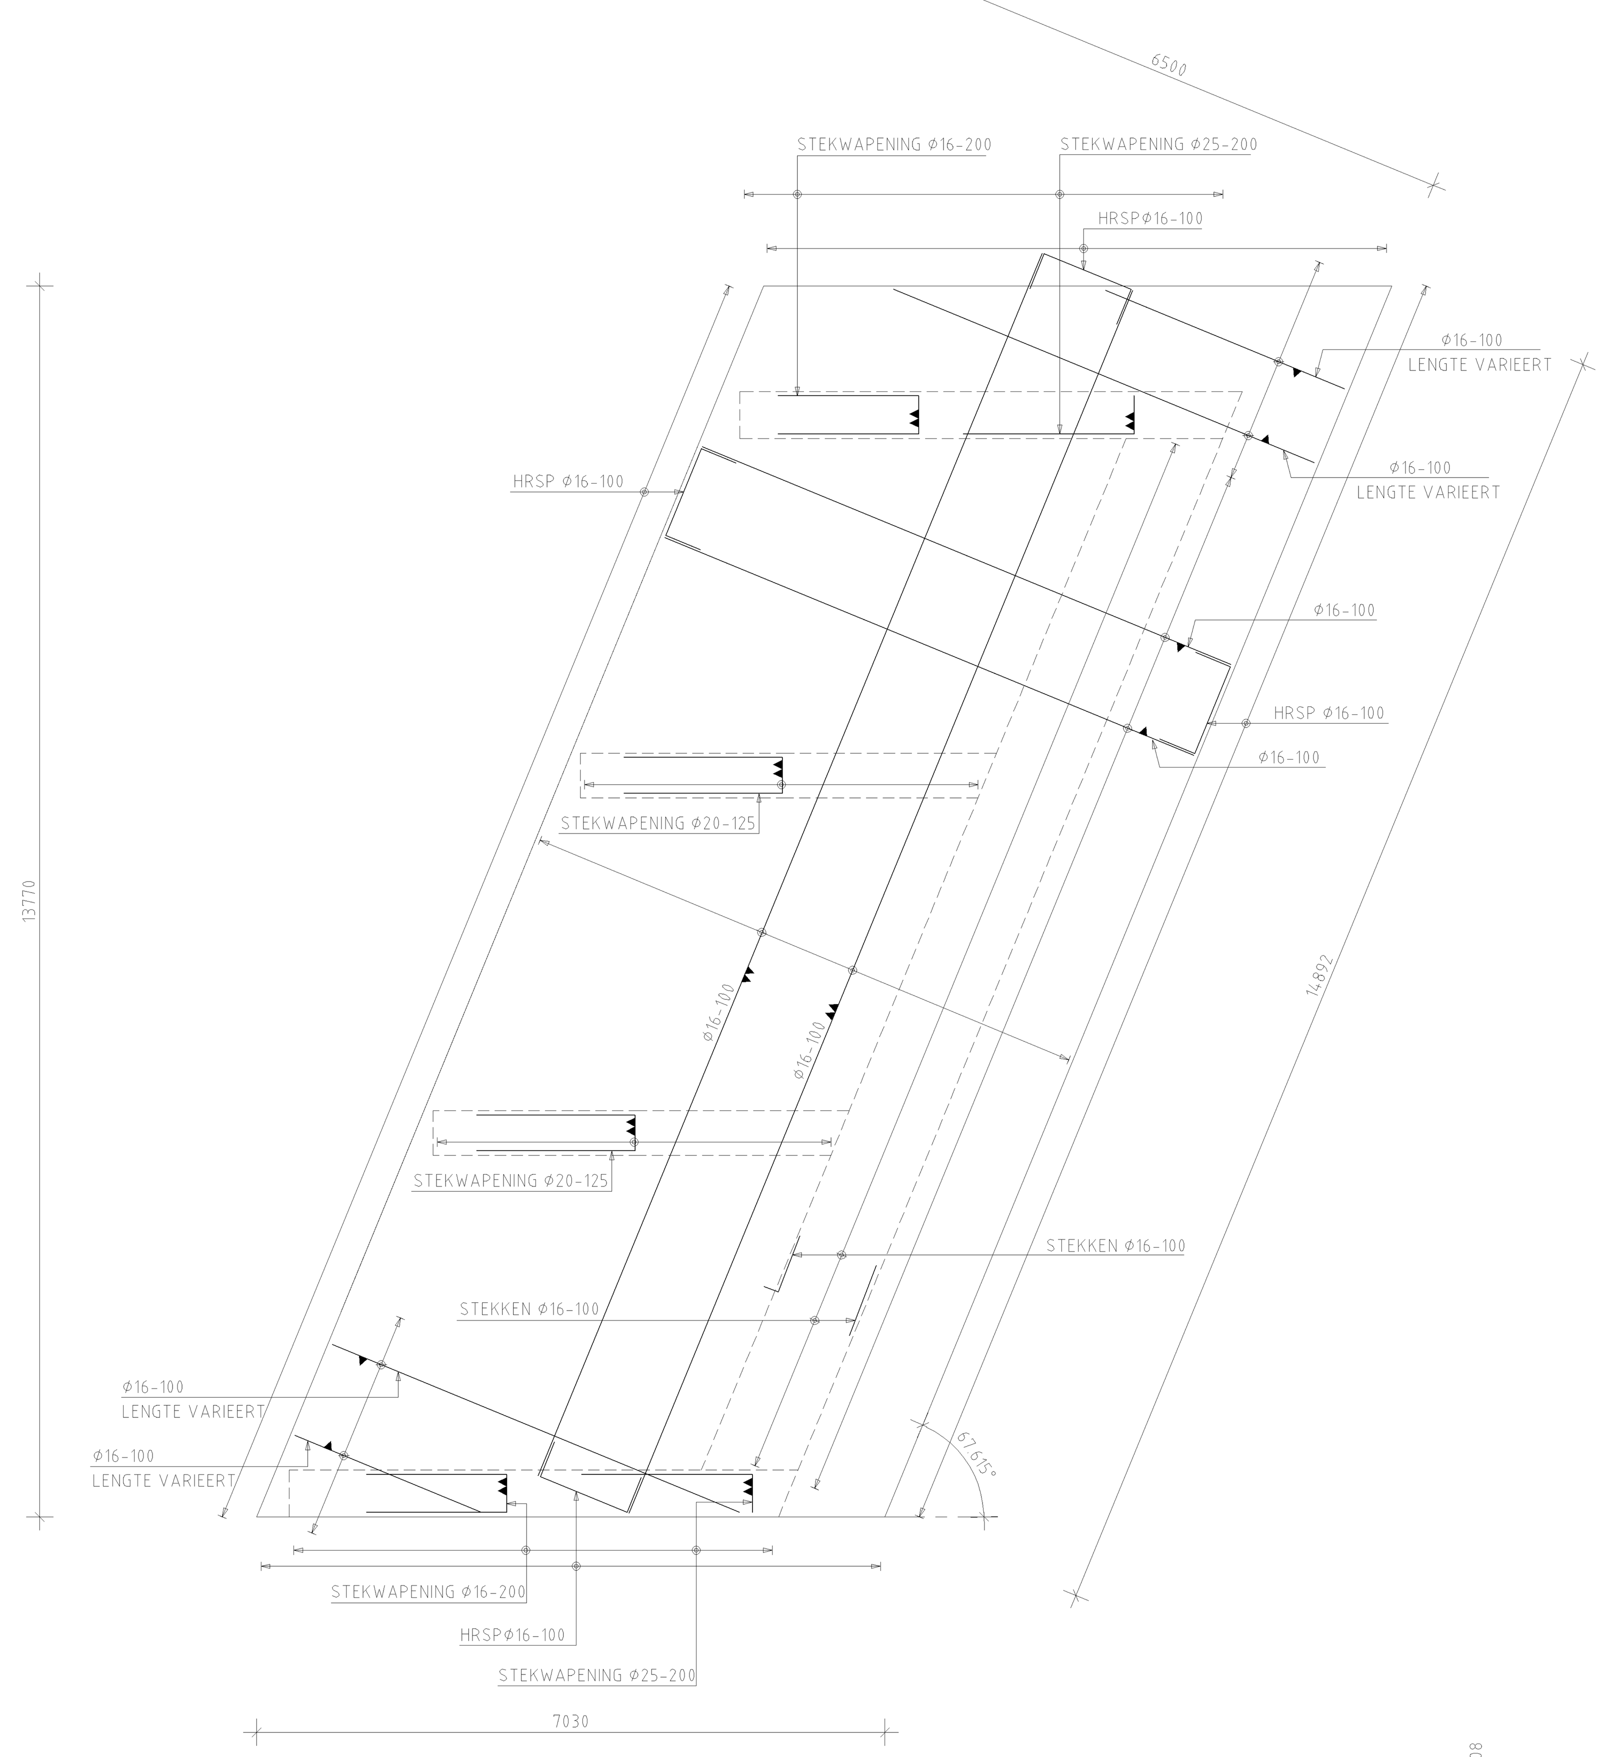


WAPENING MINIMAAL 50 MM VRIJ HOUDEN VAN PAALKOPWAPENING I.V.M. ZWERFSTROMEN

BOVENAANZICHT VLOER
SCHAAL 1 : 50

001220008

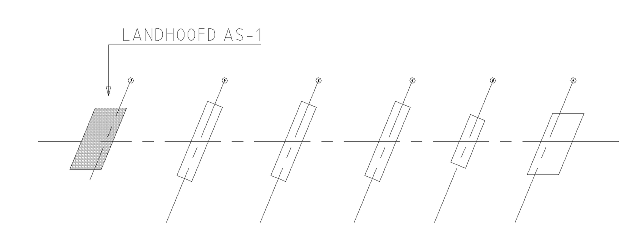

SITUATIE
SCHAAL 1 : 1000

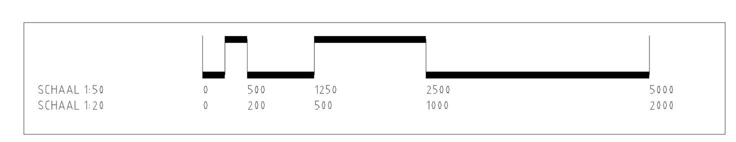

OPMERKINGEN:

- MATEN IN MILLIMETERS, TENZIJ ANDERS AANGEGEVEN
- HOOGTEMATEN IN METERS T.O.V. N.A.P.
- UITWENDIGE HOEKEN VOORZIEN VAN VELLINGKANTEN 20x20 MM
- WAPENING MINIMAAL 50 MM VRIJ HOUDEN VAN PAALKOPWAPENING I.V.M. ZWERFSTROMEN

BETON- EN WAPENINGSGEGEVENS

GEWAPEND BETON (VBC 1995 EN VBT 1995) - BETONSTAAL (NEN 6008)

STERKTEKLASSE: B35 MILIEUKLASSE: 3 CONSISTENTIEGEBIED: 2

CEMENTSOORT: CEM III/B 42,5 LH HS

BETONDEKKING: ALGEMEEN 50 (TENZIJ ANDERS AANGEGEVEN)

BETONSTAALSOORT: FeB 500 HWL

LAS- EN VERANKERINGSLENGTEN (GTB 1990):

DIAMETER		10	12	16	20	25	32
c=50	ALGEMEEN	230	280	420	570	760	1030
	BOVENSTAAF	290	350	530	720	950	1290

OPMERKING: LASSEN WAPENING VERSPRINGEND AANBRENGEN

AANDUIDING STAAFLIGGING:

HART BETONCONSTRUCTIE

1e LAAG

2e LAAG

A	25-04-2005	2006207HSL
Movares Nederland bv		
As Built		

Deze tekening vervangt:

001220008

ProRail

LAGE ZWALUWE - PRINSENBEEK
SPOORBRUG IC OVER DE MARK
LANDHOOFD AS 1 BLAD 1 WAPENING

110.03 001
421 8.554 8.554

Formaat	Schaal
A0X1	1:50
Geocode	Versie
121	A

Wapening

A0