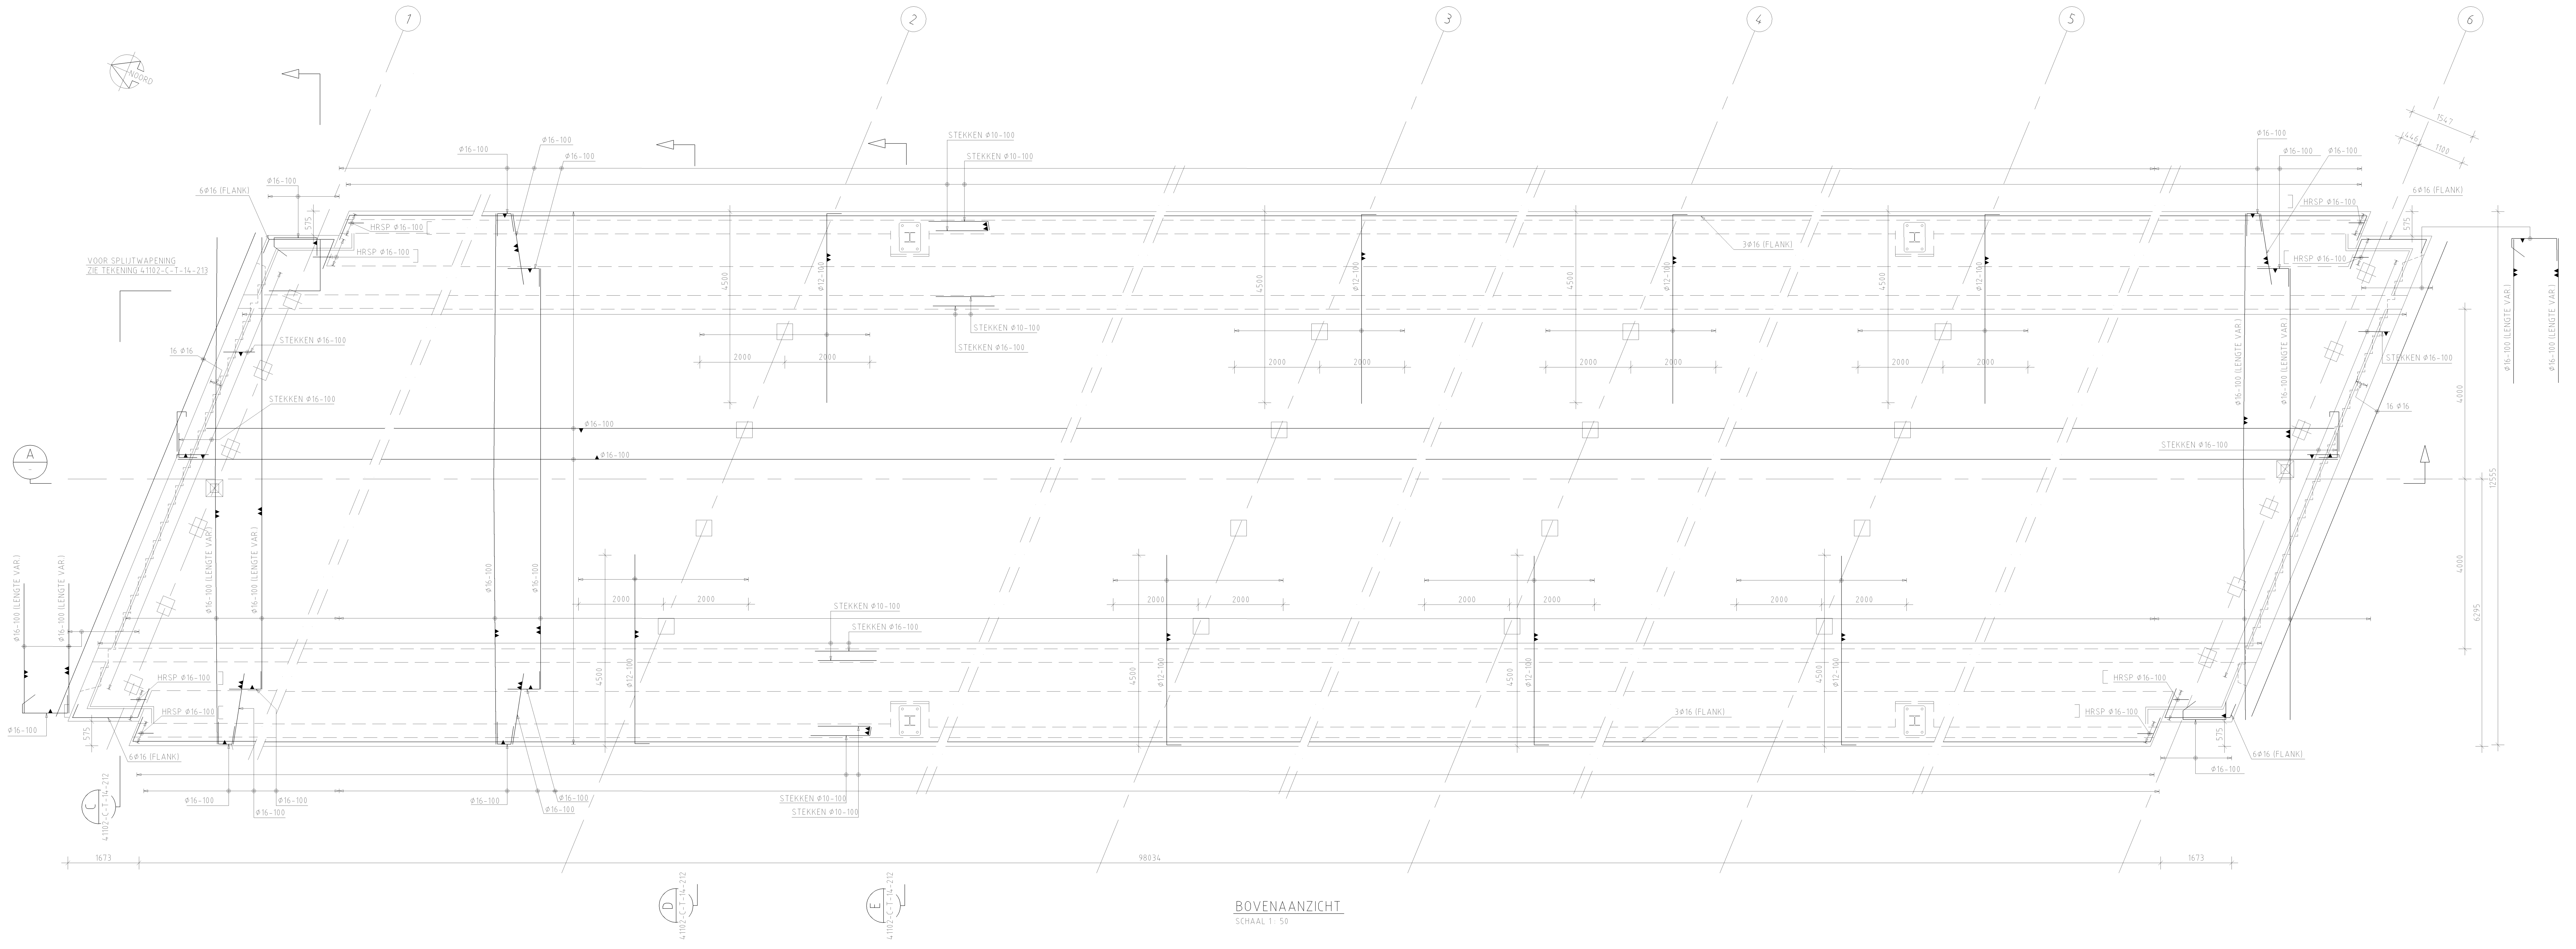

BOVENAANZICHT
SCHAAL 1 : 50

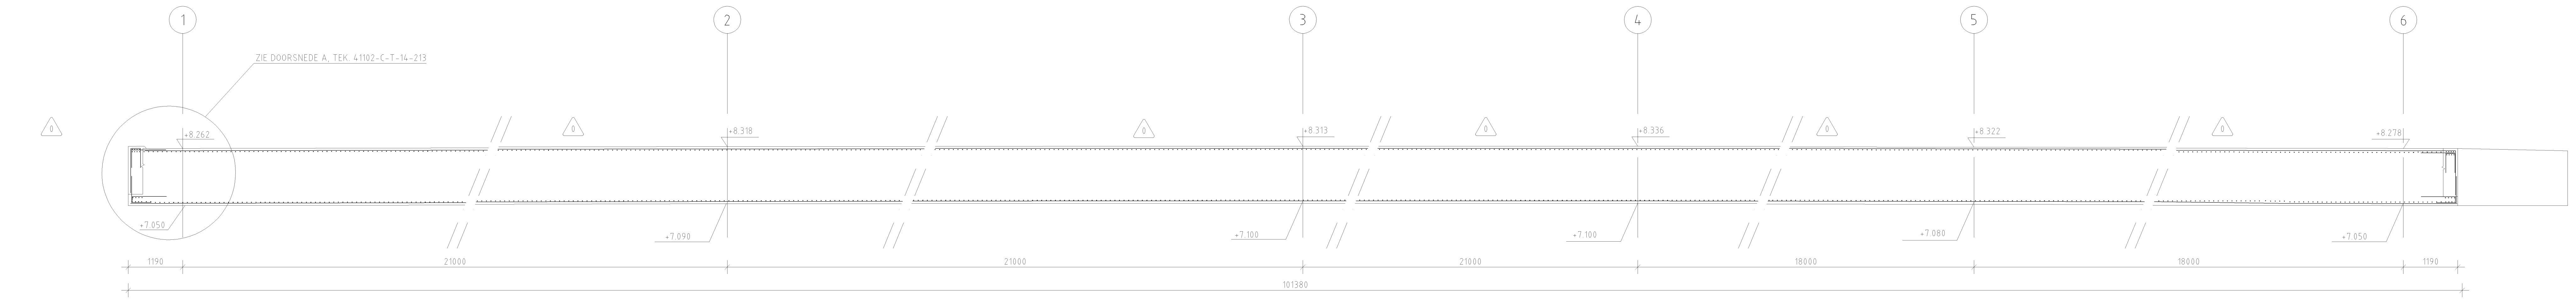

DOORSNEDE A
SCHAAL 1 : 50

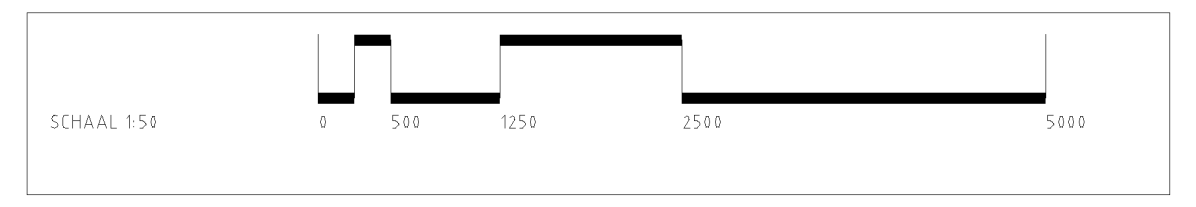

OPMERKINGEN:

- MATEN IN MILLIMETERS, TENZIJ ANDERS AANGEGEVEN
- HOOGTEMATEN IN METERS T.O.V. N.A.P.
- UITWENDIGE HOEKEN VOORZIEN VAN VELLINGKANTEN 20x20 MM
- VOOR IN TE STORTEN VOORZIENINGEN, ZIE TEK. 13-211, 13-301 EN 13-302
- VOOR AARDING, ZIE TEK. 14-214

BETON- EN WAPENINGSGEGEVENS

GEWAPEND BETON (VBC 1995 EN VBT 1995) - BETONSTAAL (NEN 6008)

STERKTEKLASSE: B45 MILIEUKLASSE: 5b CONSISTENTIEGEBIED: 2

CEMENTSOORT: CEM III/B 42,5 LH HS

BETONDEKKING: ALGEMEEN 50 (TENZIJ ANDERS AANGEGEVEN)

BETONSTAALSOORT: FeB 500 HWL

LAS- EN VERANKERINGSLENGTEN (GTB 1990):

DIAMETER		10	12	16	20	25	32
c=50	ALGEMEEN	210	250	370	510	670	910
	BOVENSTAAF	260	310	460	630	840	1130

OPMERKING: LASSEN WAPENING VERSPRINGEND AANBRENGEN

AANDUIDING STAAFLIGGING: ▼ ▼▼

HART BETONCONSTRUCTIE

▲ ▲▲

1e LAAG 2e LAAG

A	25-04-2005 20062007HSL
Movares Nederland bv	
As Built	

Deze tekening vervangt:

LAGE ZWALUWE - PRINSENBEEK
SPOORBRUG IC OVER DE MARK
BRUGDEK, BOVENAANZICHT EN DOORSNEDE

ProRail

110.03 01
421 8.554 8.554

Formaat	Schaal
A1X3	1:100
Geocode	Versie
121	A

Wapening

ProRail / Railinfrabeheer is eigenaar van alle digitale en analoge verschijningsvormen van deze tekening en rechthebbende op grond van de Auteurswet 1912. Wijziging, vermenigvuldiging en/of openbaarmaking van deze tekening zonder voorafgaande schriftelijke toestemming van Railinfrabeheer is niet toegestaan.