




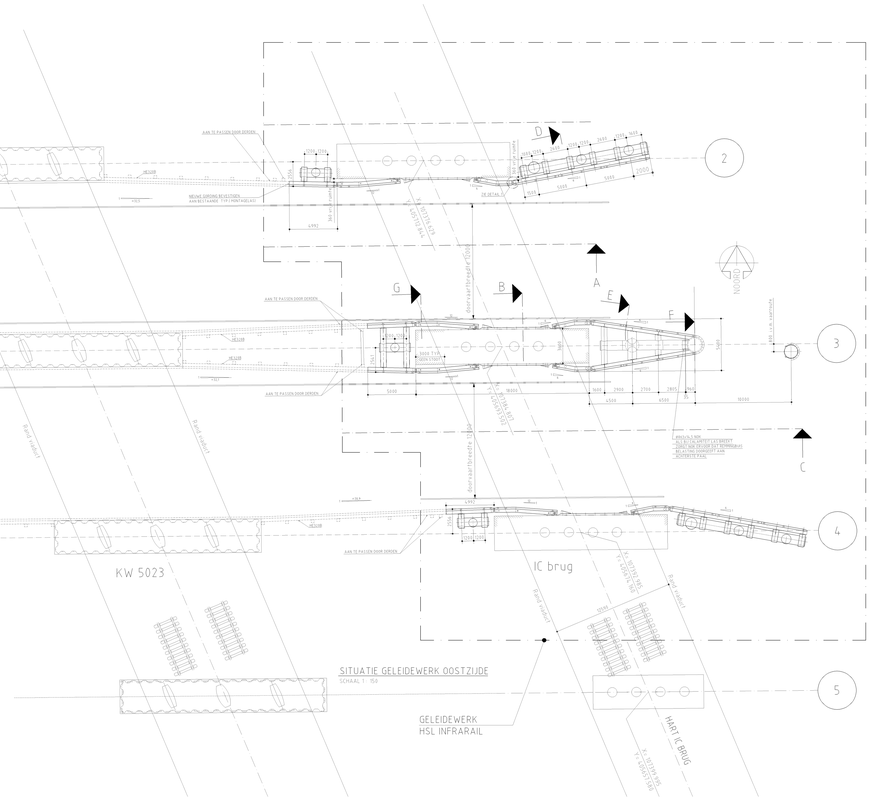


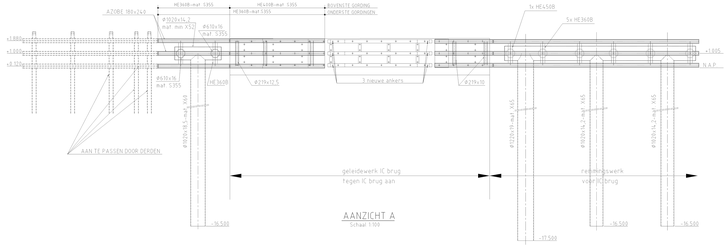


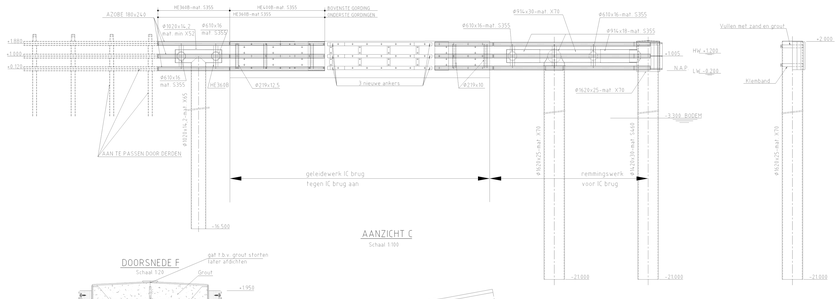

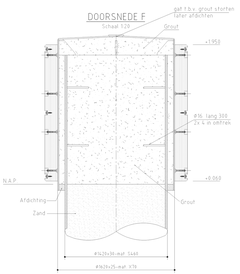


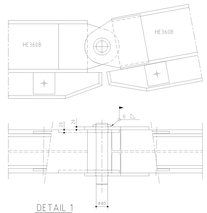


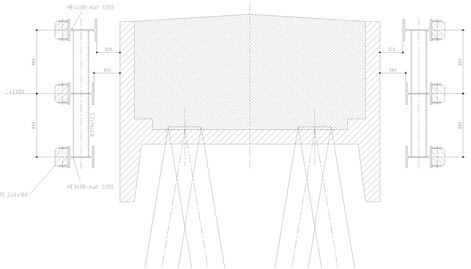

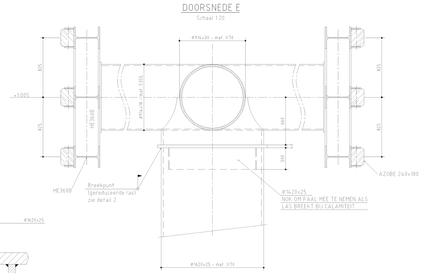



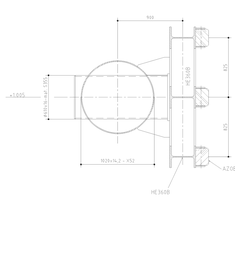

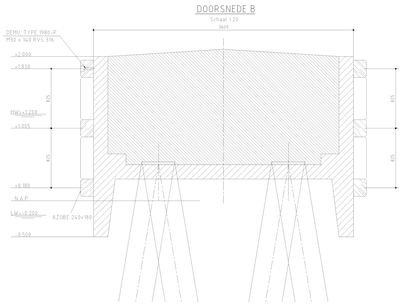

OPMERKINGEN

- MATEN IN MILLIMETERS
- HOOGTEMATEN IN METERS T.O.V. N.A.P.
- ALLE MATERIALEN SUS-TENZIJ ANDERS AANGEGEVEN
- LASSEN Ø6 TENZIJ ANDERS AANGEGEVEN
- CONSERVERING:
 STRALEN SA 2½
 75 µm AMERCOAT 235
 150 µm AMERCOAT 235
 100 µm AMERLON 4100-RAL 7043

AS BUILT

A	22-04-2021	Definitief	
Versie	Wijziging	Opmerking	
As Built			

Ontwerp		Format	Schaal
		A3/A1	1:100
Tekening nr.		Versie	Blad nr.
118-03	01		A
Contractnr.	Revisie		
4721	B.554	B.554	

Overzicht


ProRail

LAGE ZWALUWE – PRINSENBEEK
SPOORBRUG IC OVER DE MARK
GELEIDEWERK OVERZICHT

Deze tekening is eigendom van ProRail B.V. Niets uit deze tekening mag worden gekopieerd en/of openbaar gemaakt zonder voorafgaande schriftelijke toestemming van ProRail B.V.