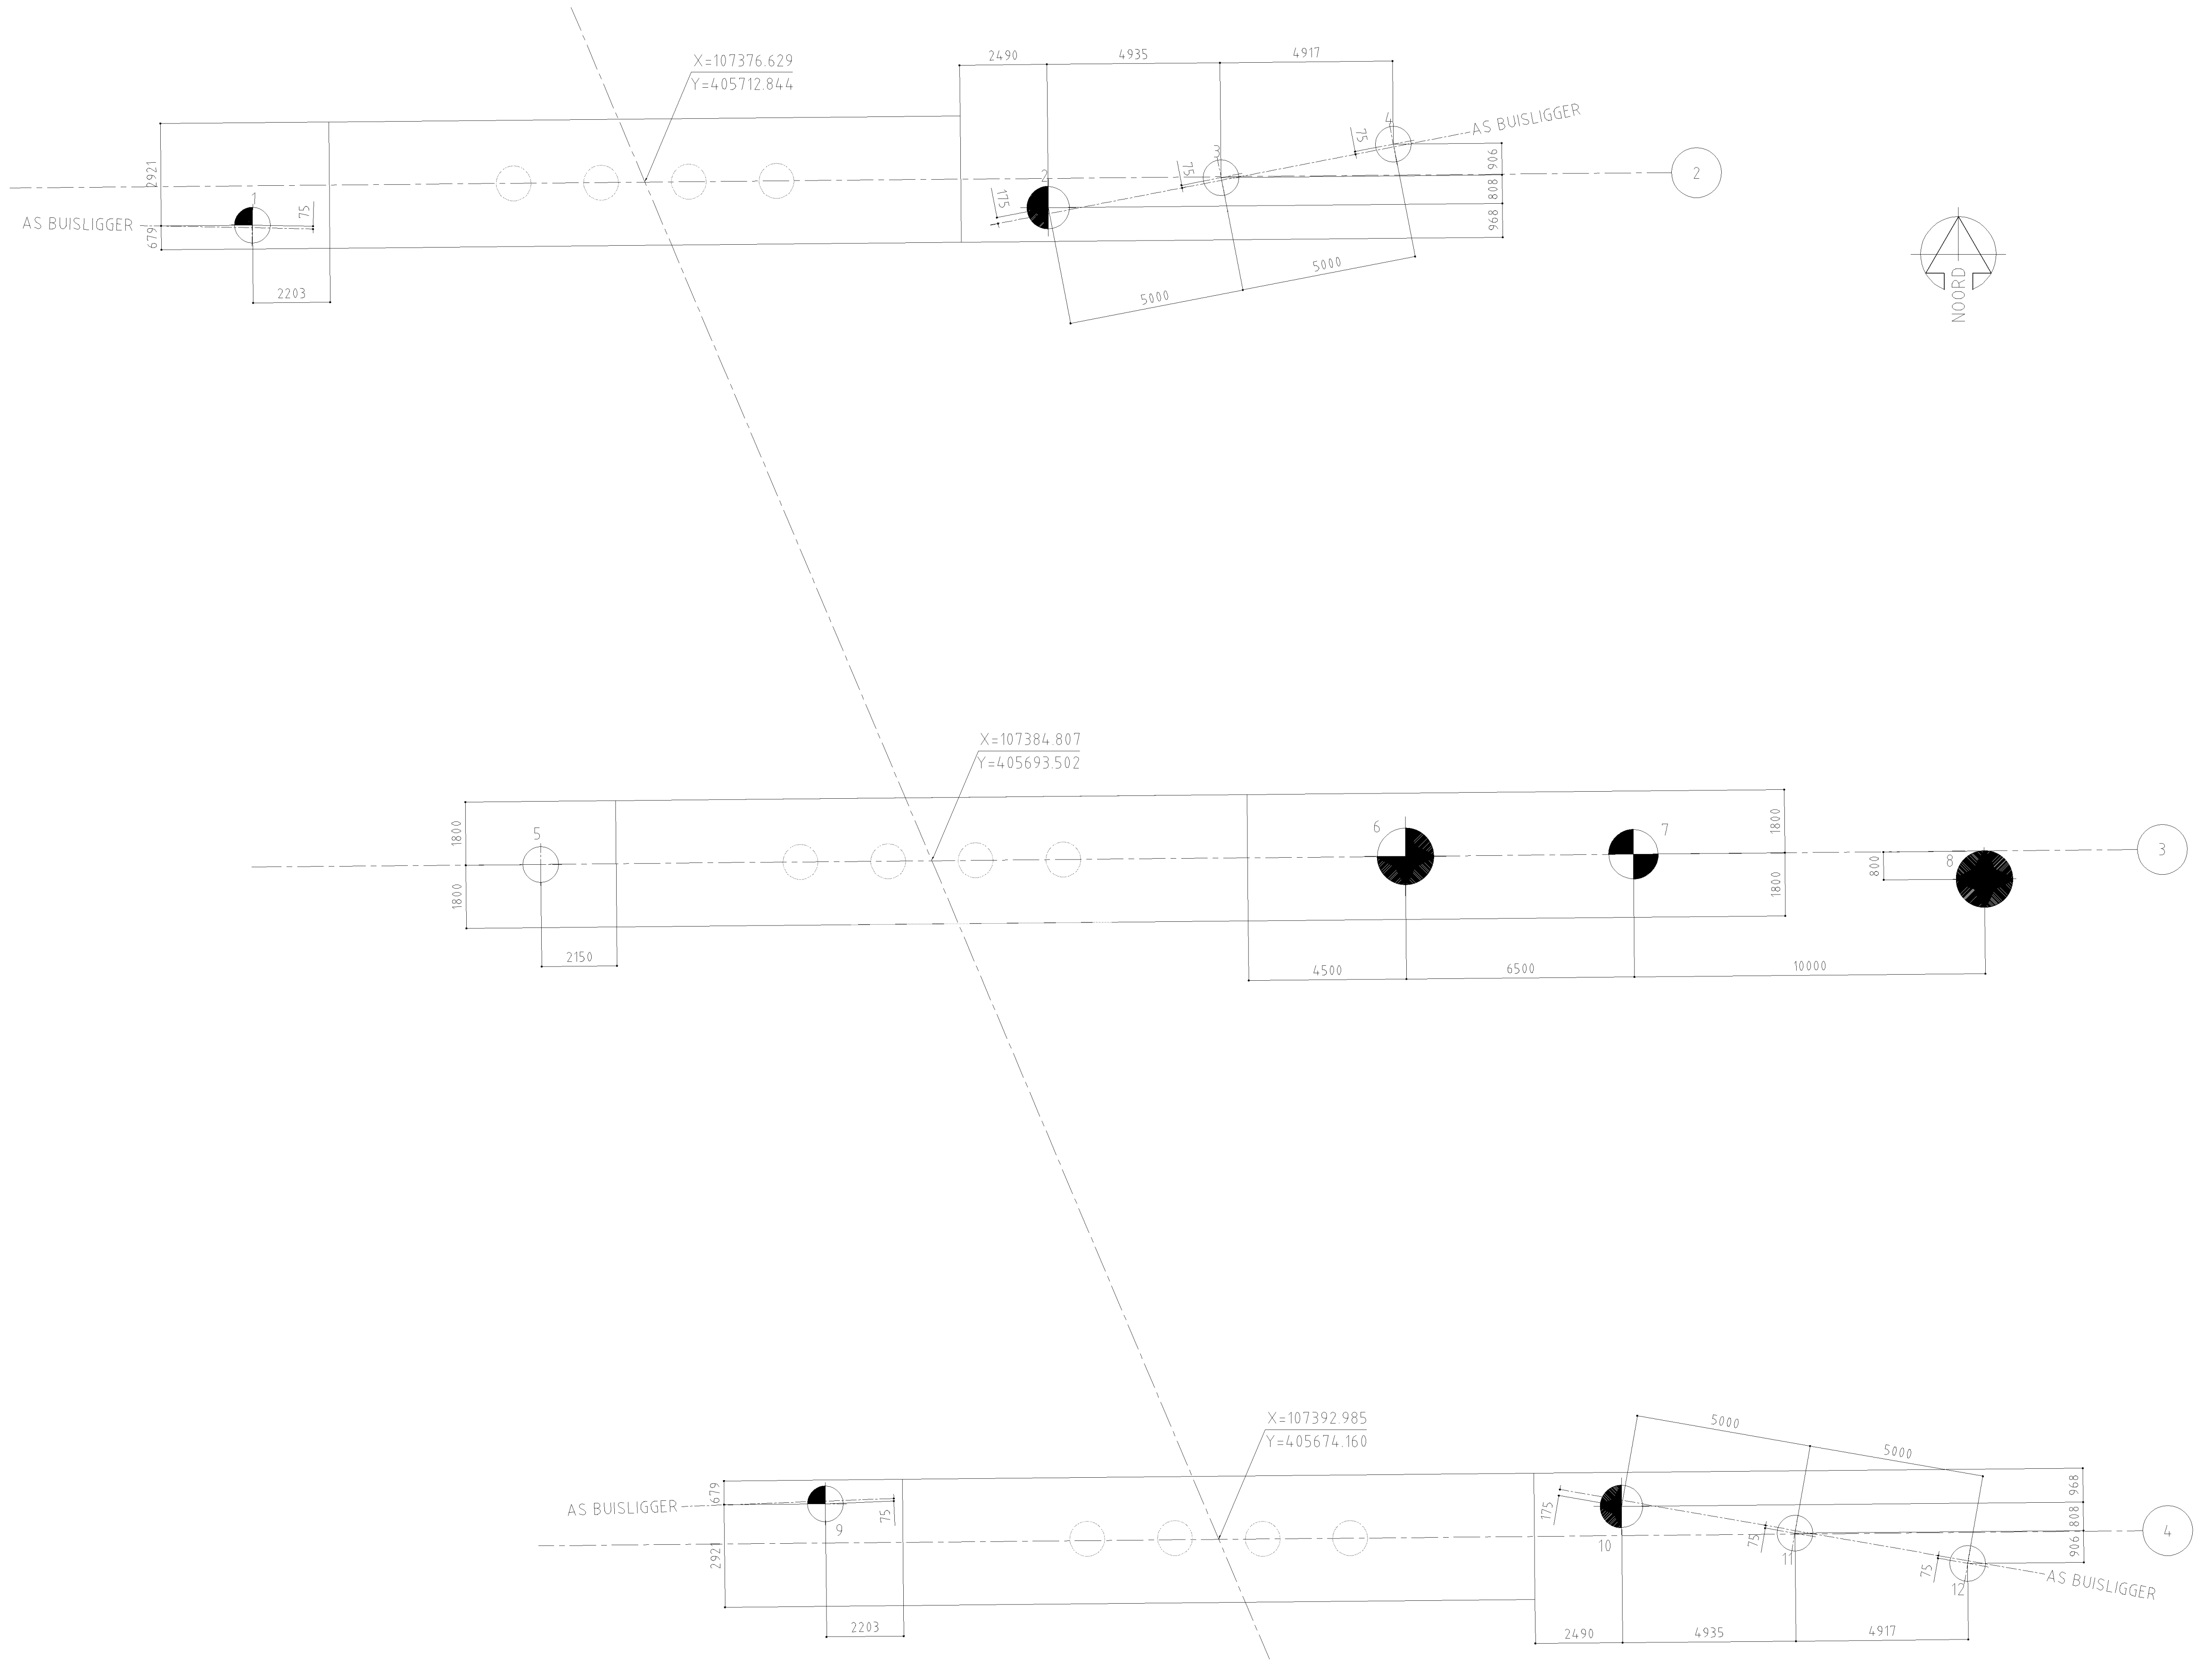

PALENPLAN OOSTZIJDE
SCHAAL 1 : 120

OPMERKINGEN:

MATEN IN mm TENZIJ ANDERS AANGEGEVEN
HOOGTEMATEN IN METERS t.o.v. N.A.P.
STUKLIJSTNR.: 11

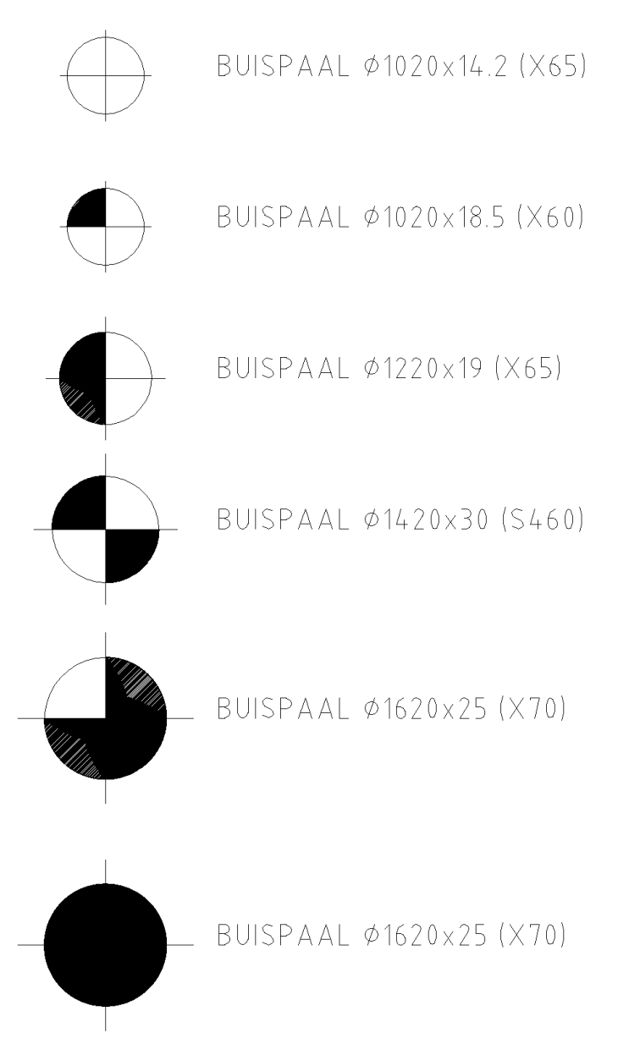

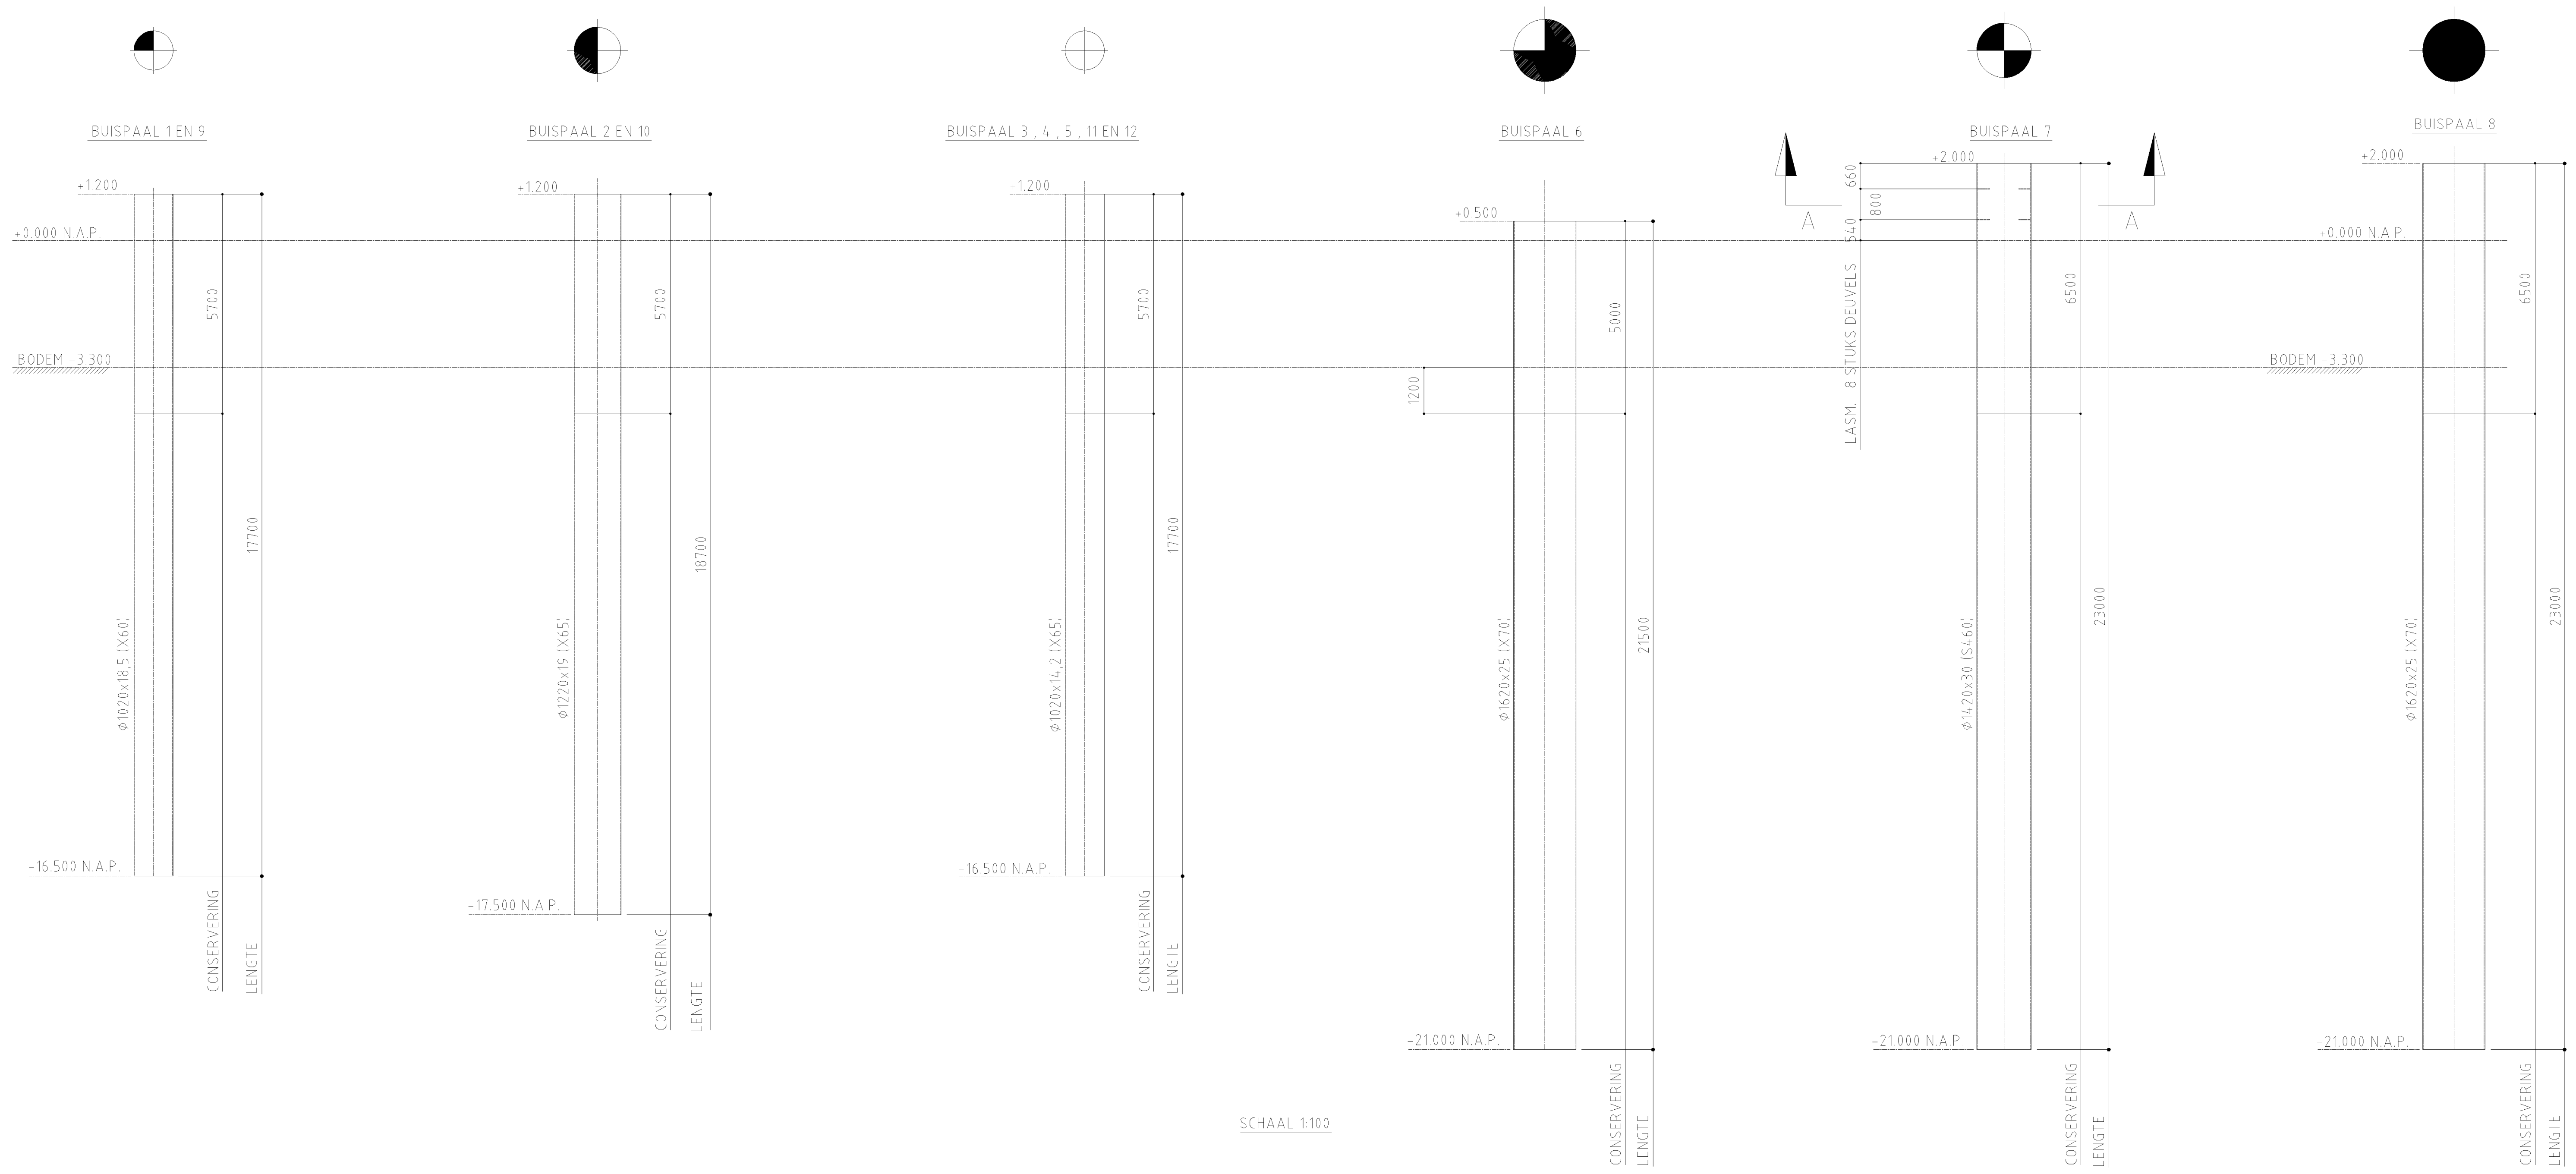

SCHAAL 1:100

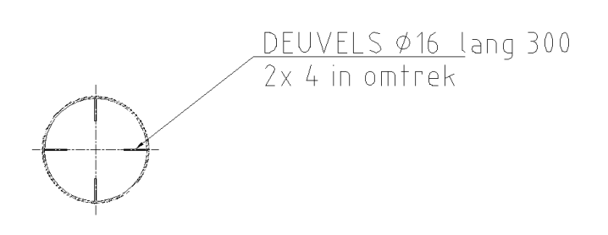

DOORSNEDE A-A

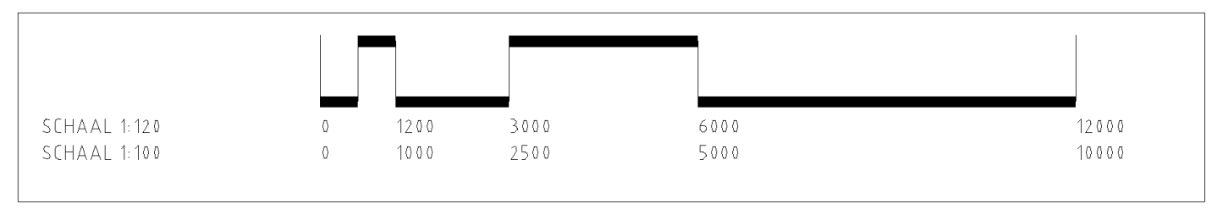

AS BUILT

A	25-04-2005
	20062007HSL
Movares Nederland bv	
As Built	

Deze tekening vervangt:

001220028

ProRail

LAGE ZWALUWE - PRINSENBEEK
SPOORBRUG IC OVER DE MARK
GELEIDEW. OZ PALEN-PLAN EN SAMENSTELLING

110.03		01
421	8.554	8.554

Formaat	Schaal
A0X1	1:120
Geocode	Versie
121	A

Details

A0

ProRail / Railinfrabeheer is eigenaar van alle digitale en analoge verschijningsvormen van deze tekening en rechthebbende op grond van de Auteurswet 1912. Wijziging, vermenigvuldiging en/of openbaarmaking van deze tekening zonder voorafgaande schriftelijke toestemming van Railinfrabeheer is niet toegestaan.

001220028