DOORSNEDE A
SCHAAL 1 : 100

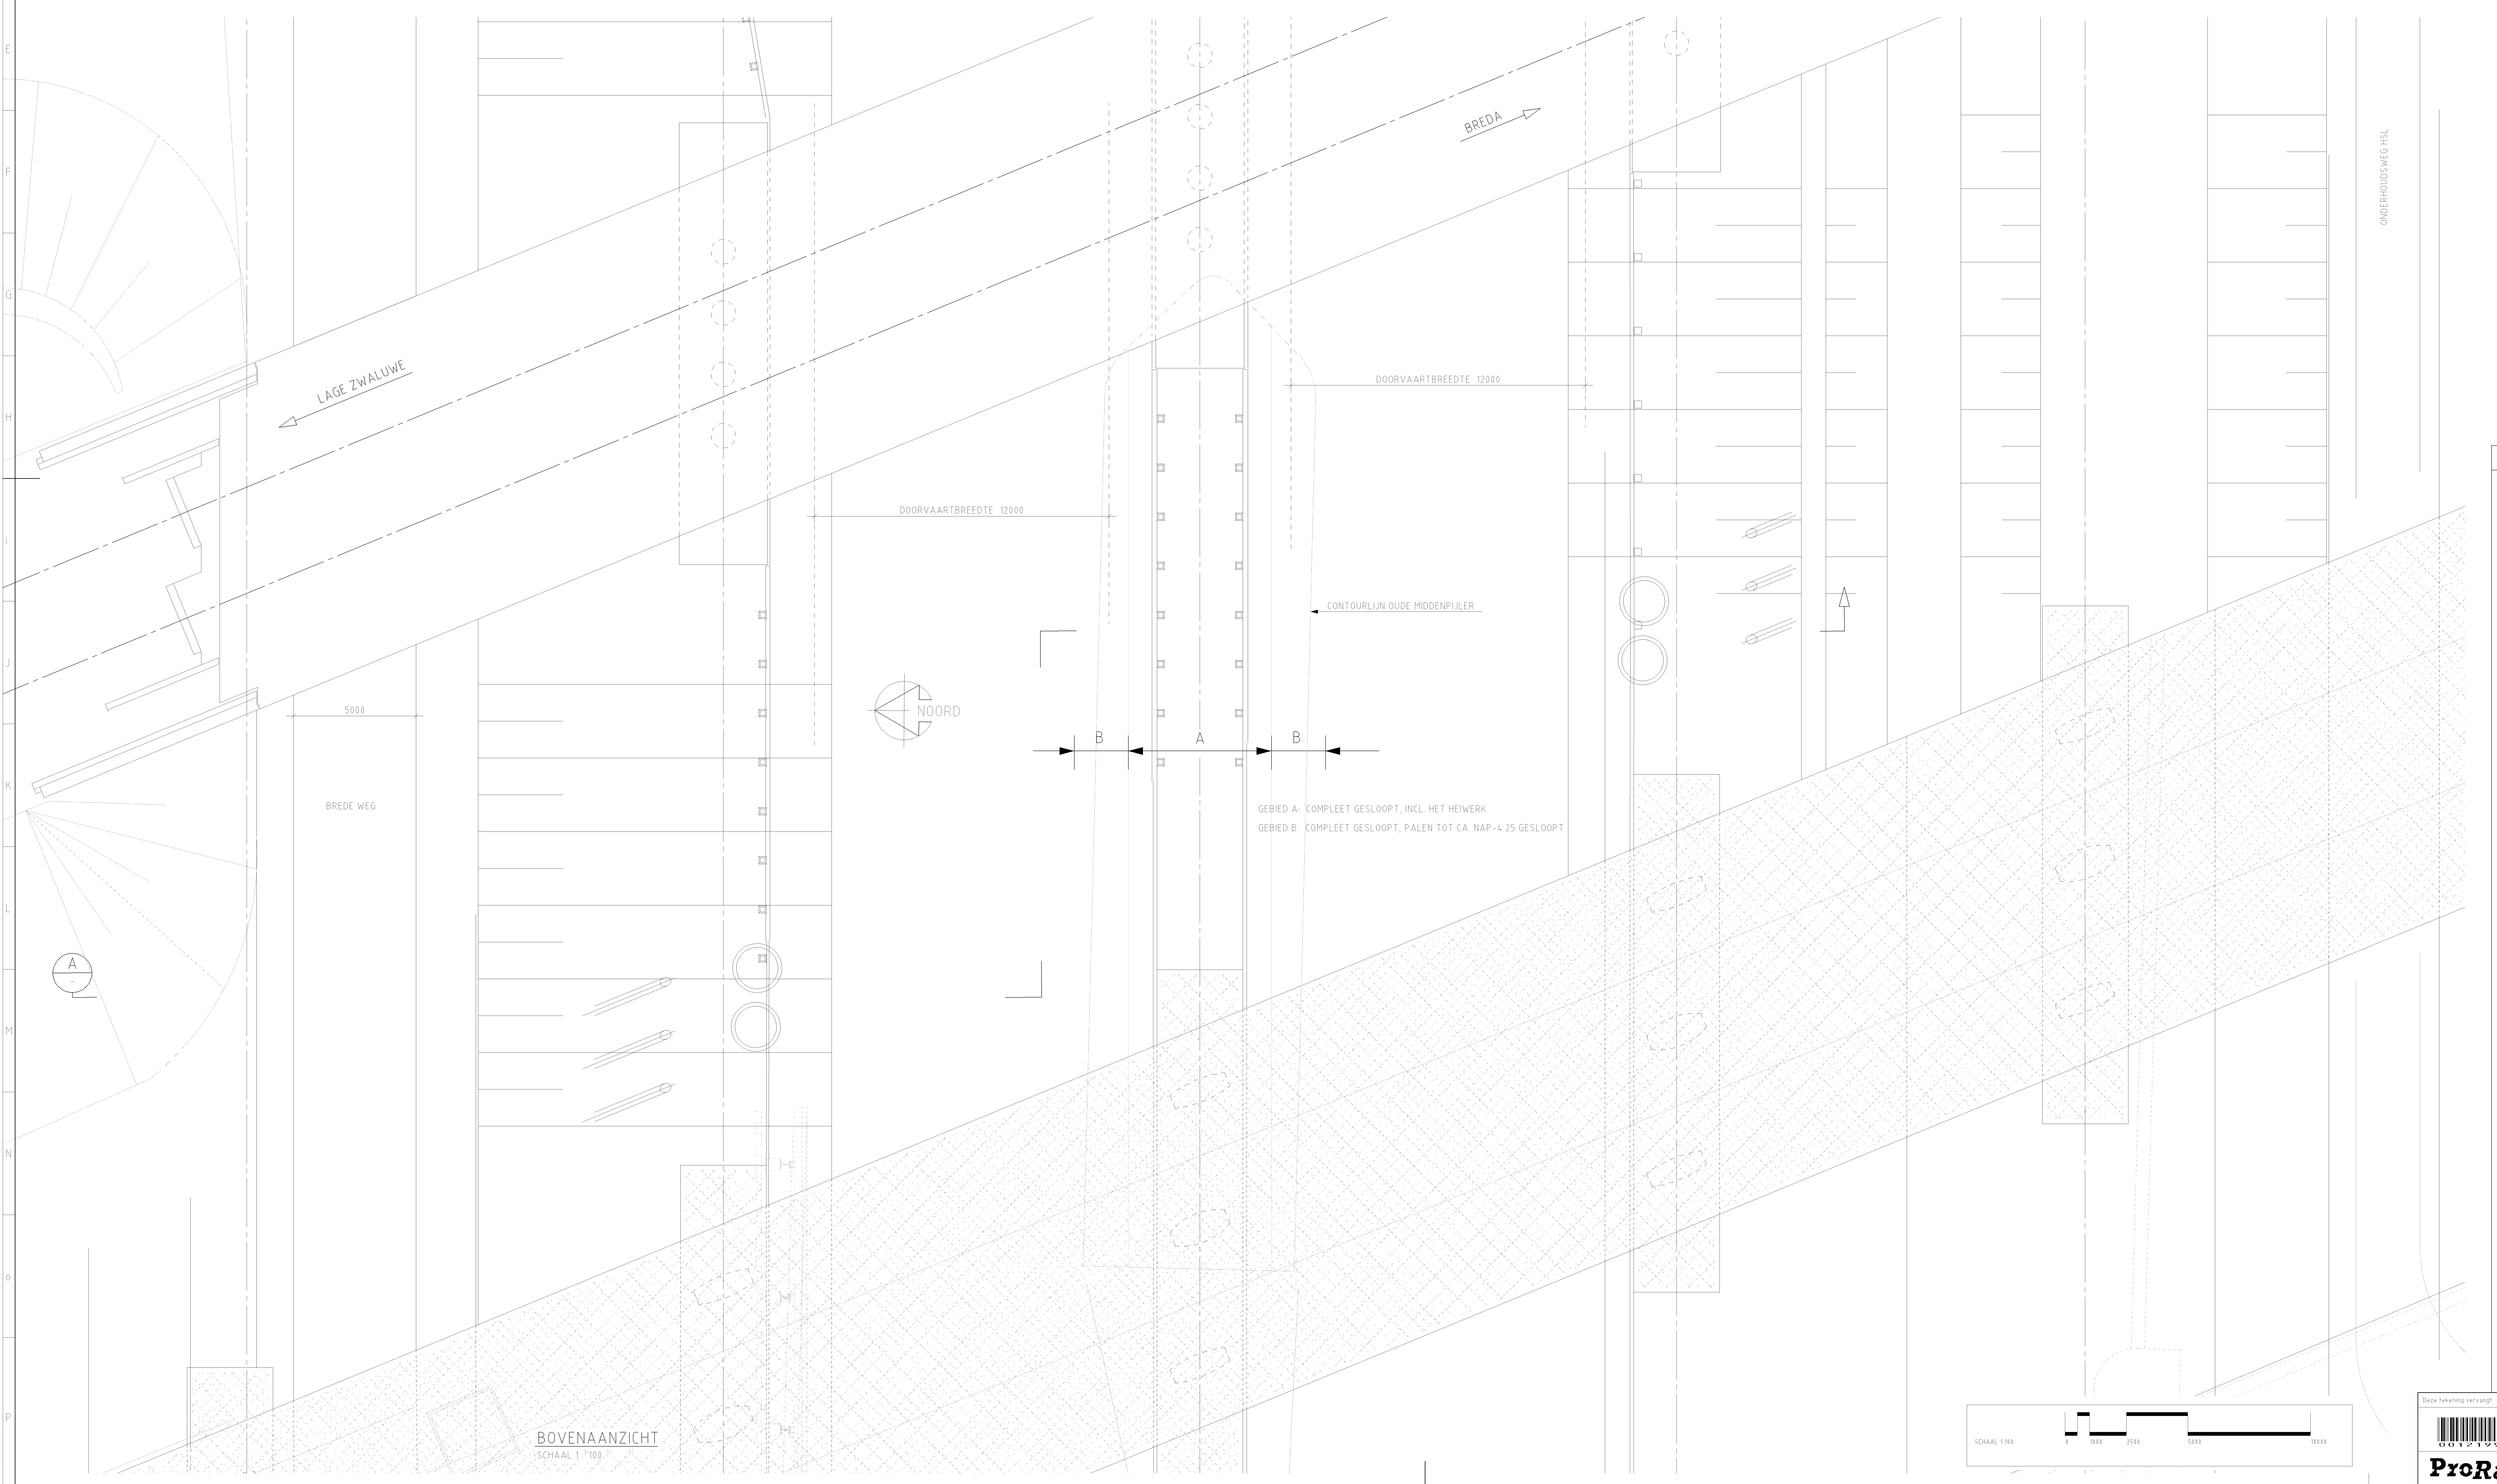

GEBIED A: COMPLEET GESLOOPT, INCL. HET HEIWERK
GEBIED B: COMPLEET GESLOOPT, PALEN TOT CA. NAP-4.25 GESLOOPT

BOVENAANZICHT
SCHAAL 1 : 100

OPMERKINGEN:

- MATEN IN MILLIMETERS, TENZIJ ANDERS AANGEGEVEN
- HOOGTEMATEN IN METERS T.O.V. N.A.P.

A	25-04-2005
	20062007HSL

Movares Nederland bv
As Built

Deze tekening vervangt:

001219998

ProRail

LAGE ZWALUWE - PRINSENBEEK
VOORMALIGE SPOORBRUG OVER DE MARK
SLOOPWERKZAAMHEDEN LANDHOOFDEN

031.02 01
421 8.554 8.554

Formaat	Schaal
A0X1	1:100
Geocode	Versie
121	A

Overzicht

A0

ProRail / Railinfrabeheer is eigenaar van alle digitale en analoge verschijningsvormen van deze tekening en rechthebbende op grond van de Auteurswet 1912. Wijziging, vermenigvuldiging en/of openbaarmaking van deze tekening zonder voorafgaande schriftelijke toestemming van Railinfrabeheer is niet toegestaan.