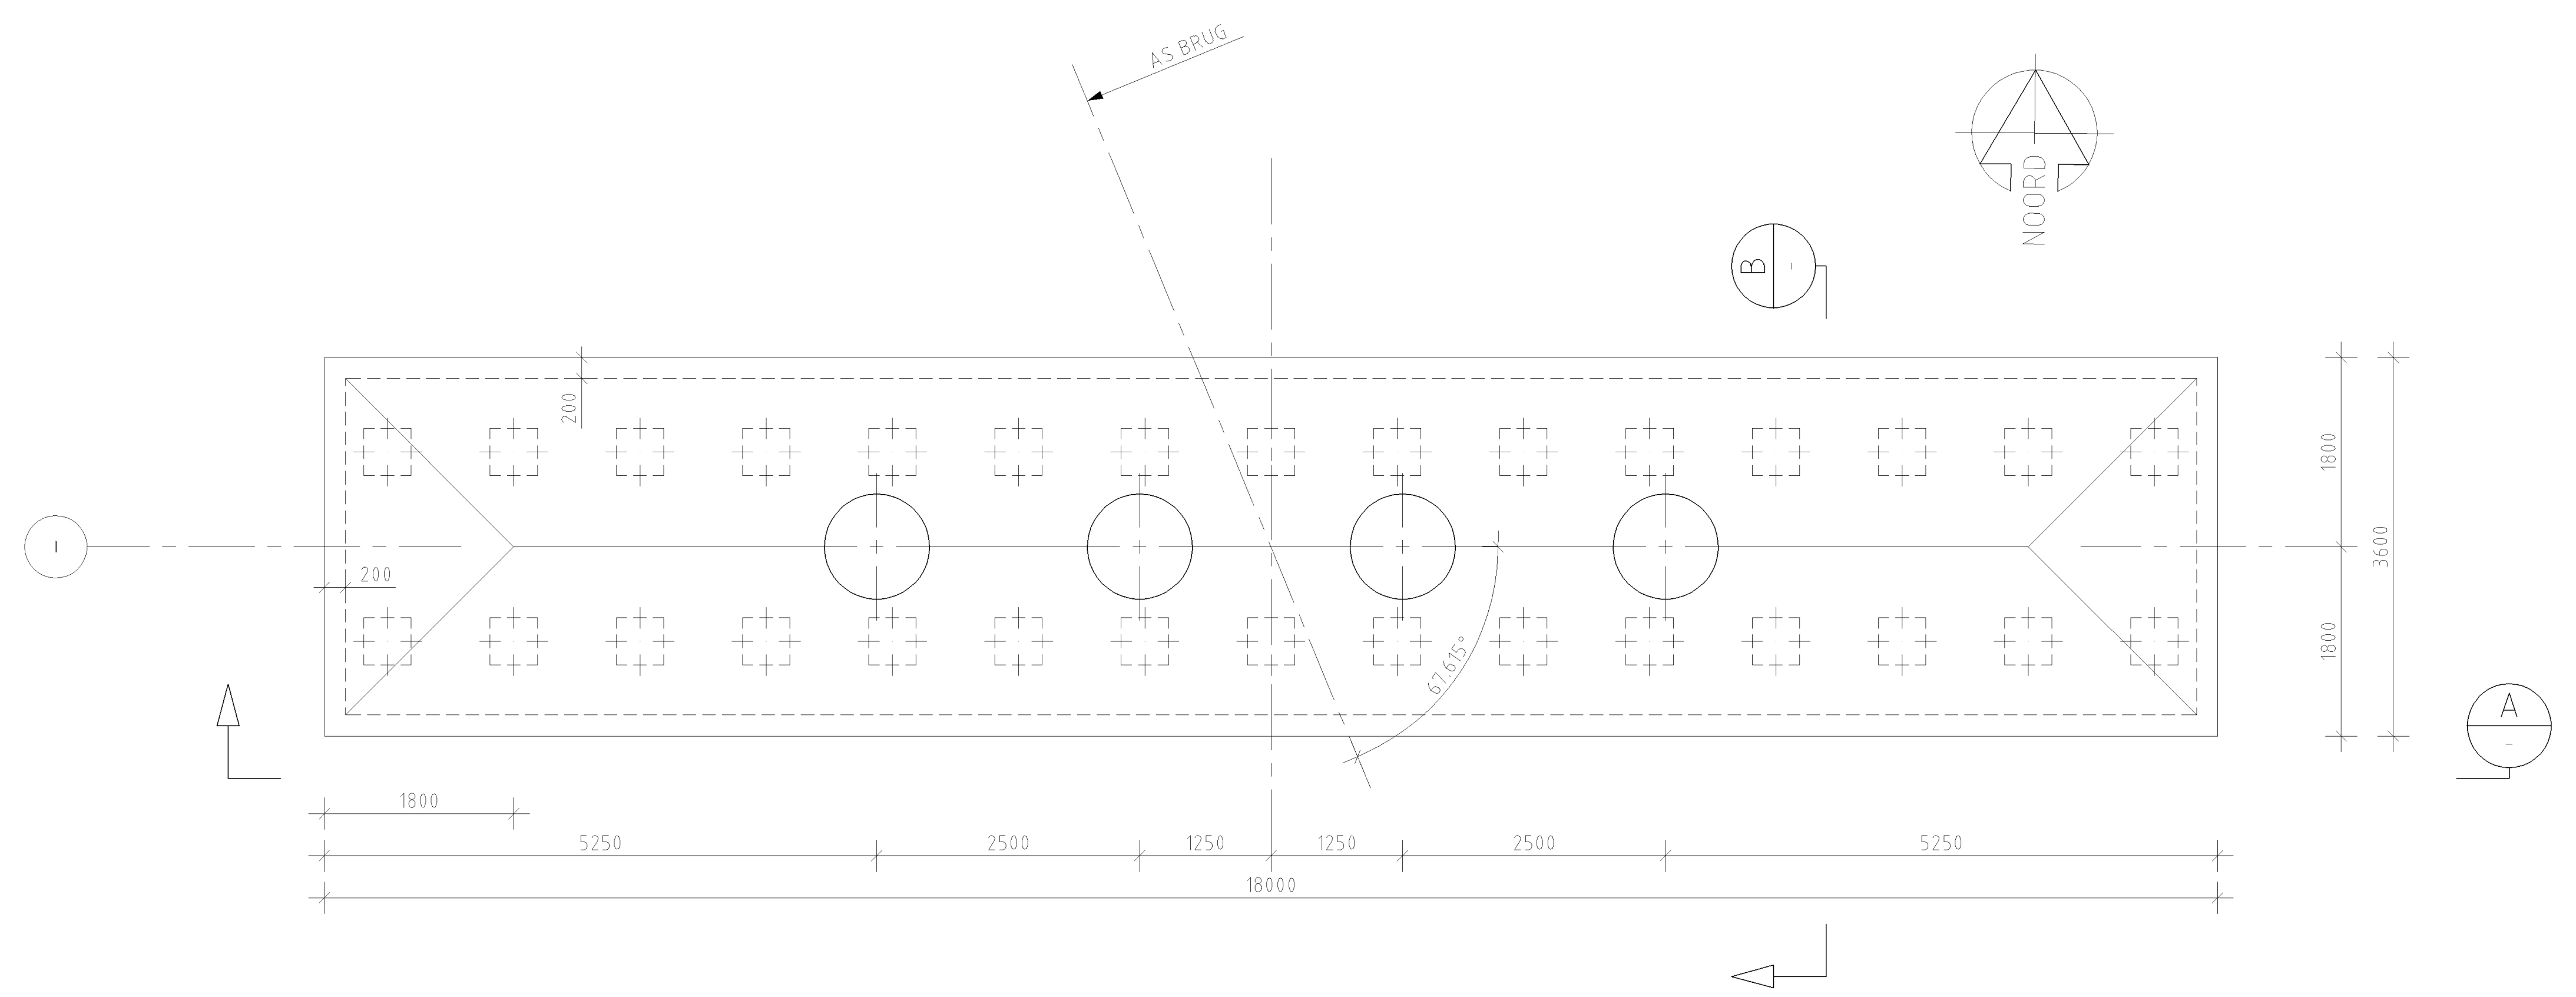

BOVENAANZICHT PIJLER 2, 3 EN 4 - WRIJFHOUT NIET GETEKEND
SCHAAL 1 : 50

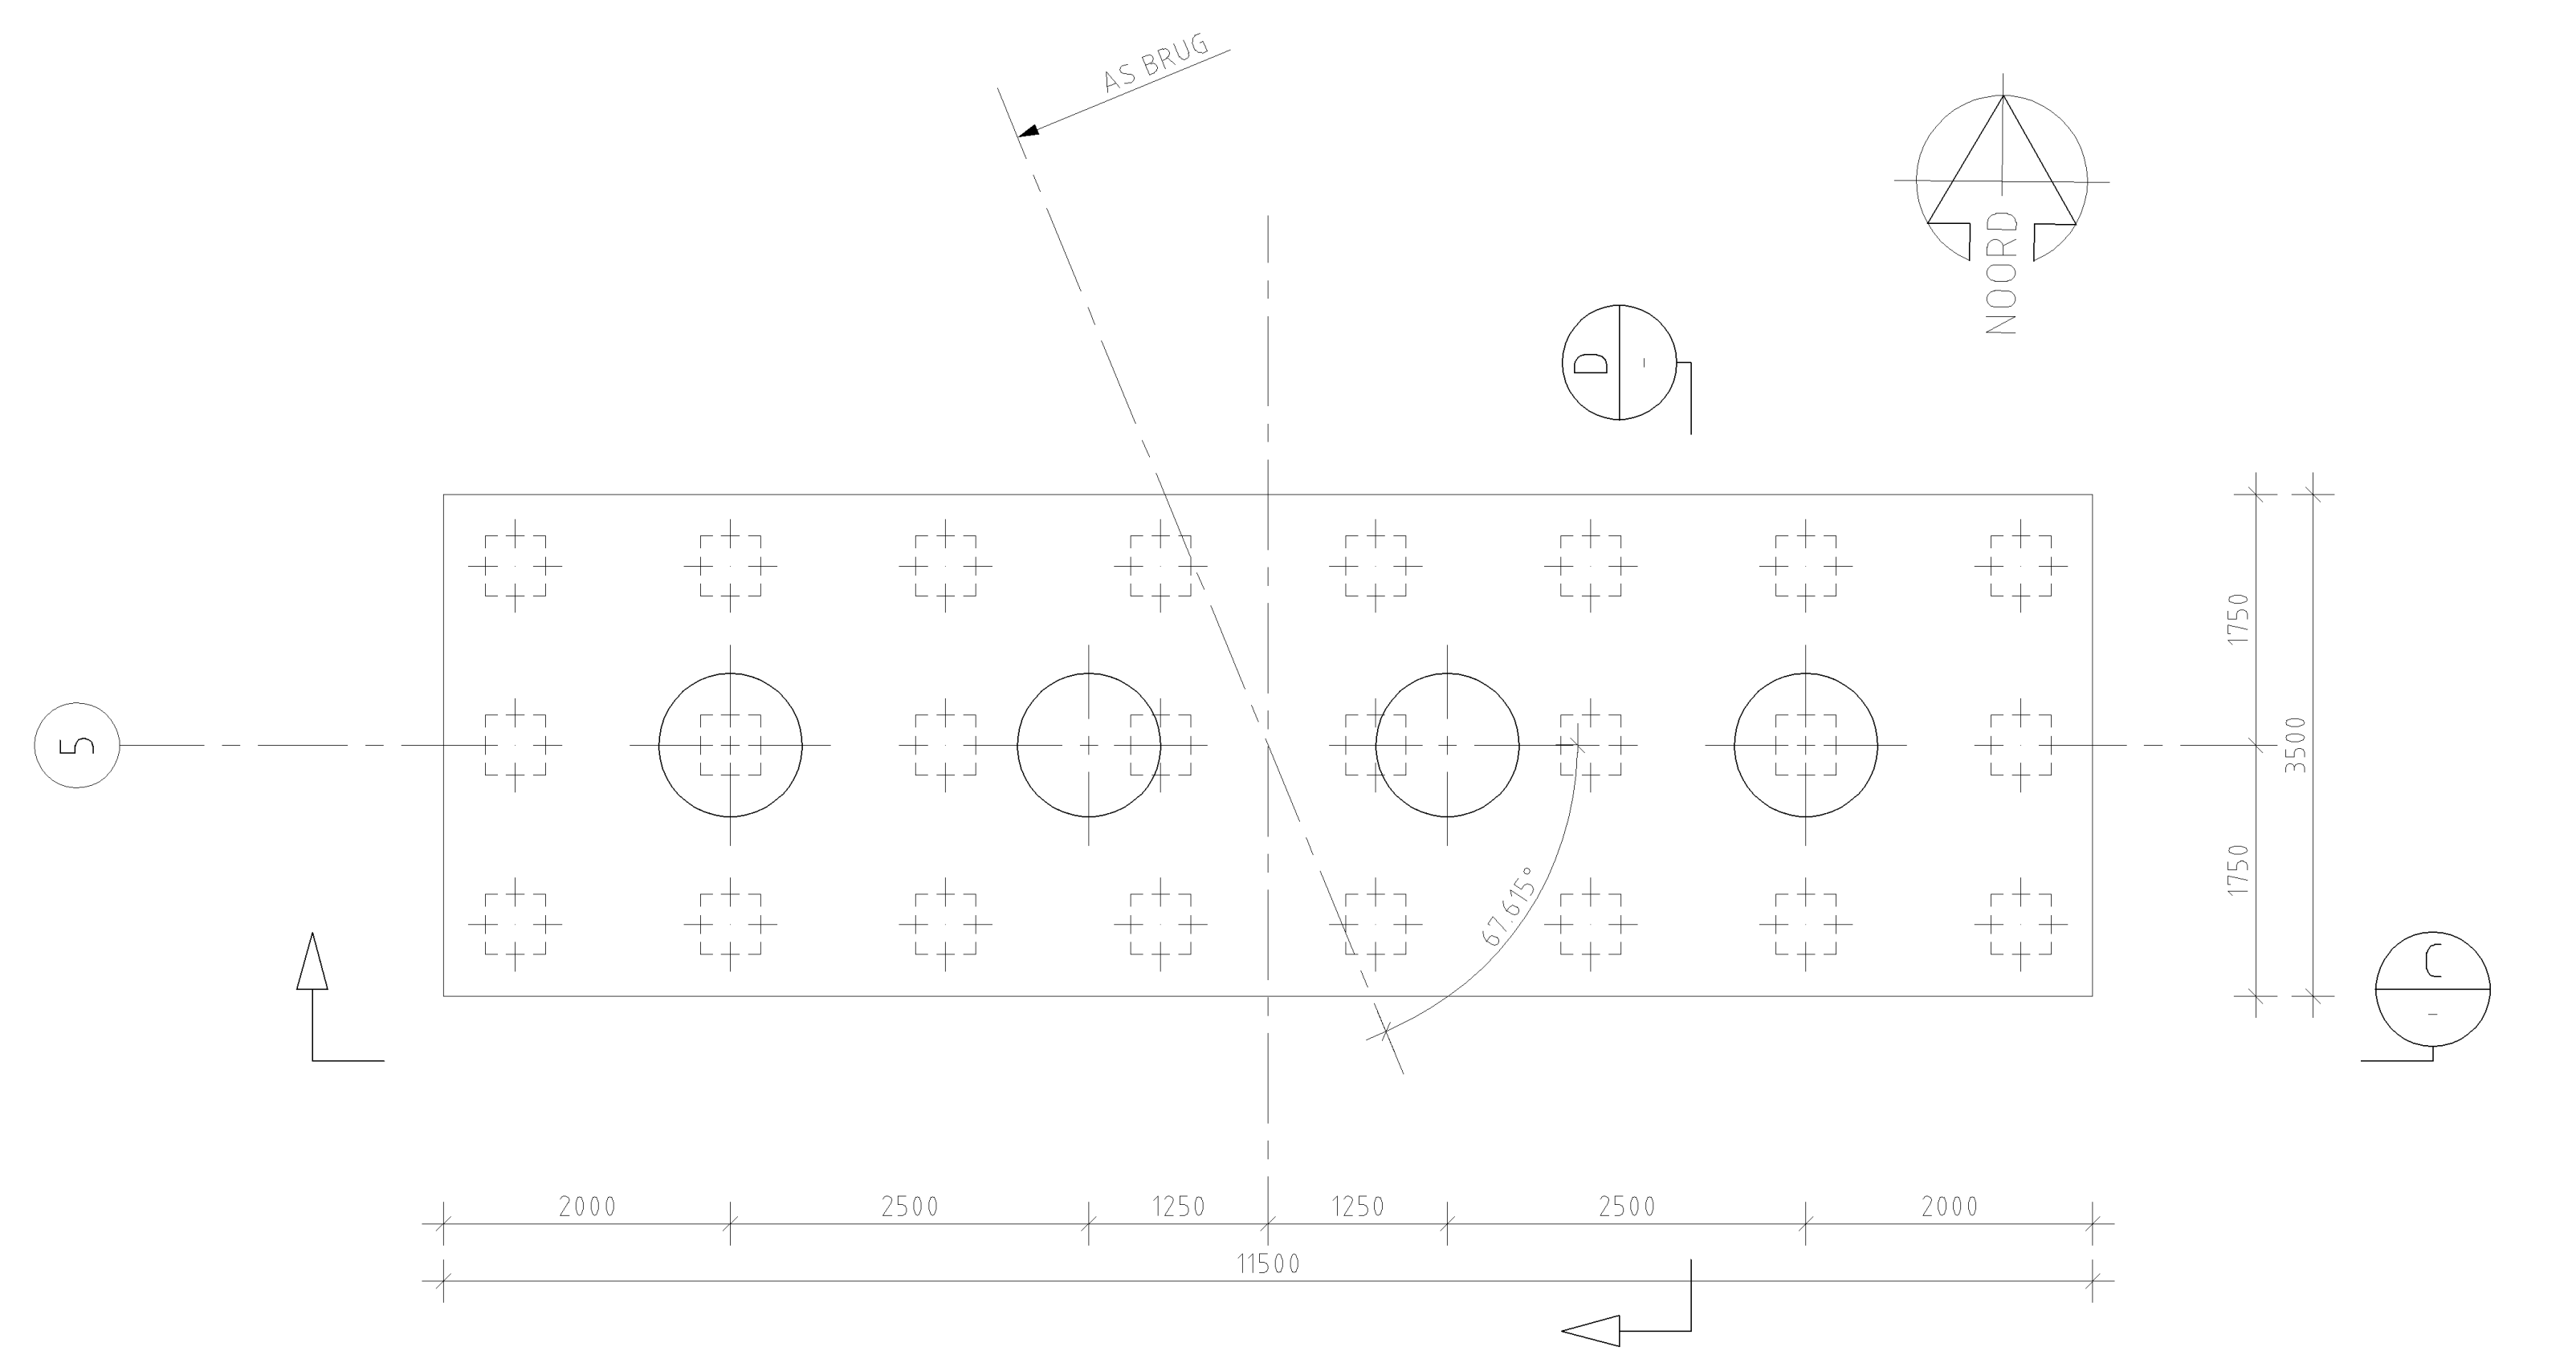

BOVENAANZICHT PIJLER 5
SCHAAL 1 : 50

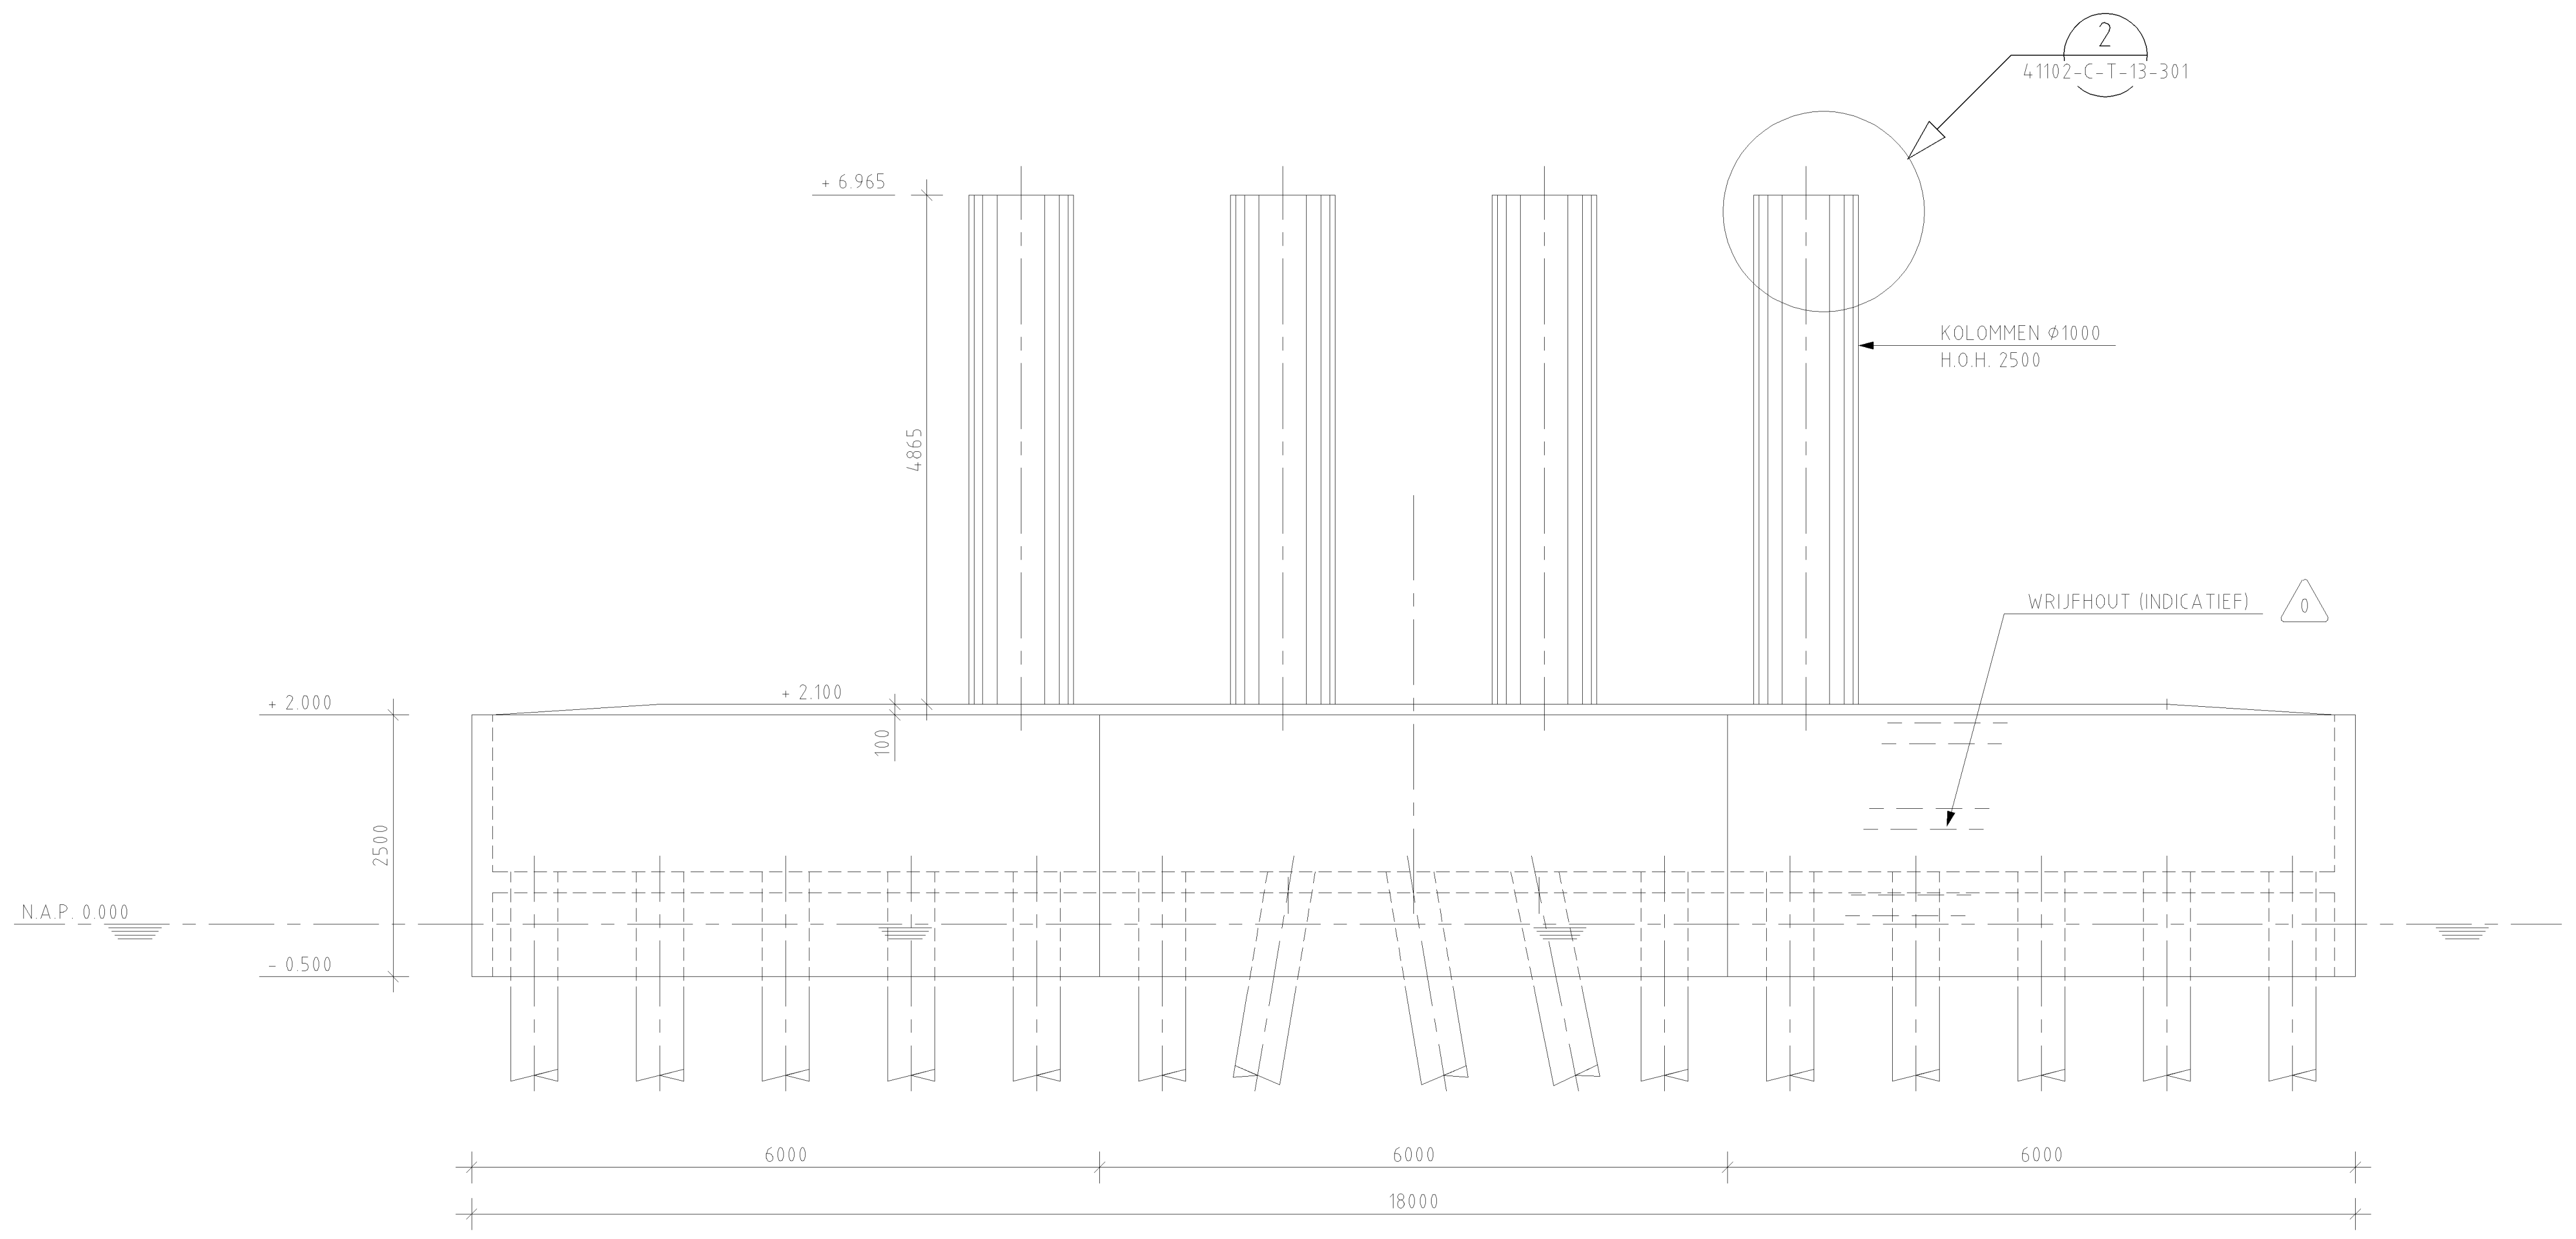

AANZICHT A
SCHAAL 1 : 50

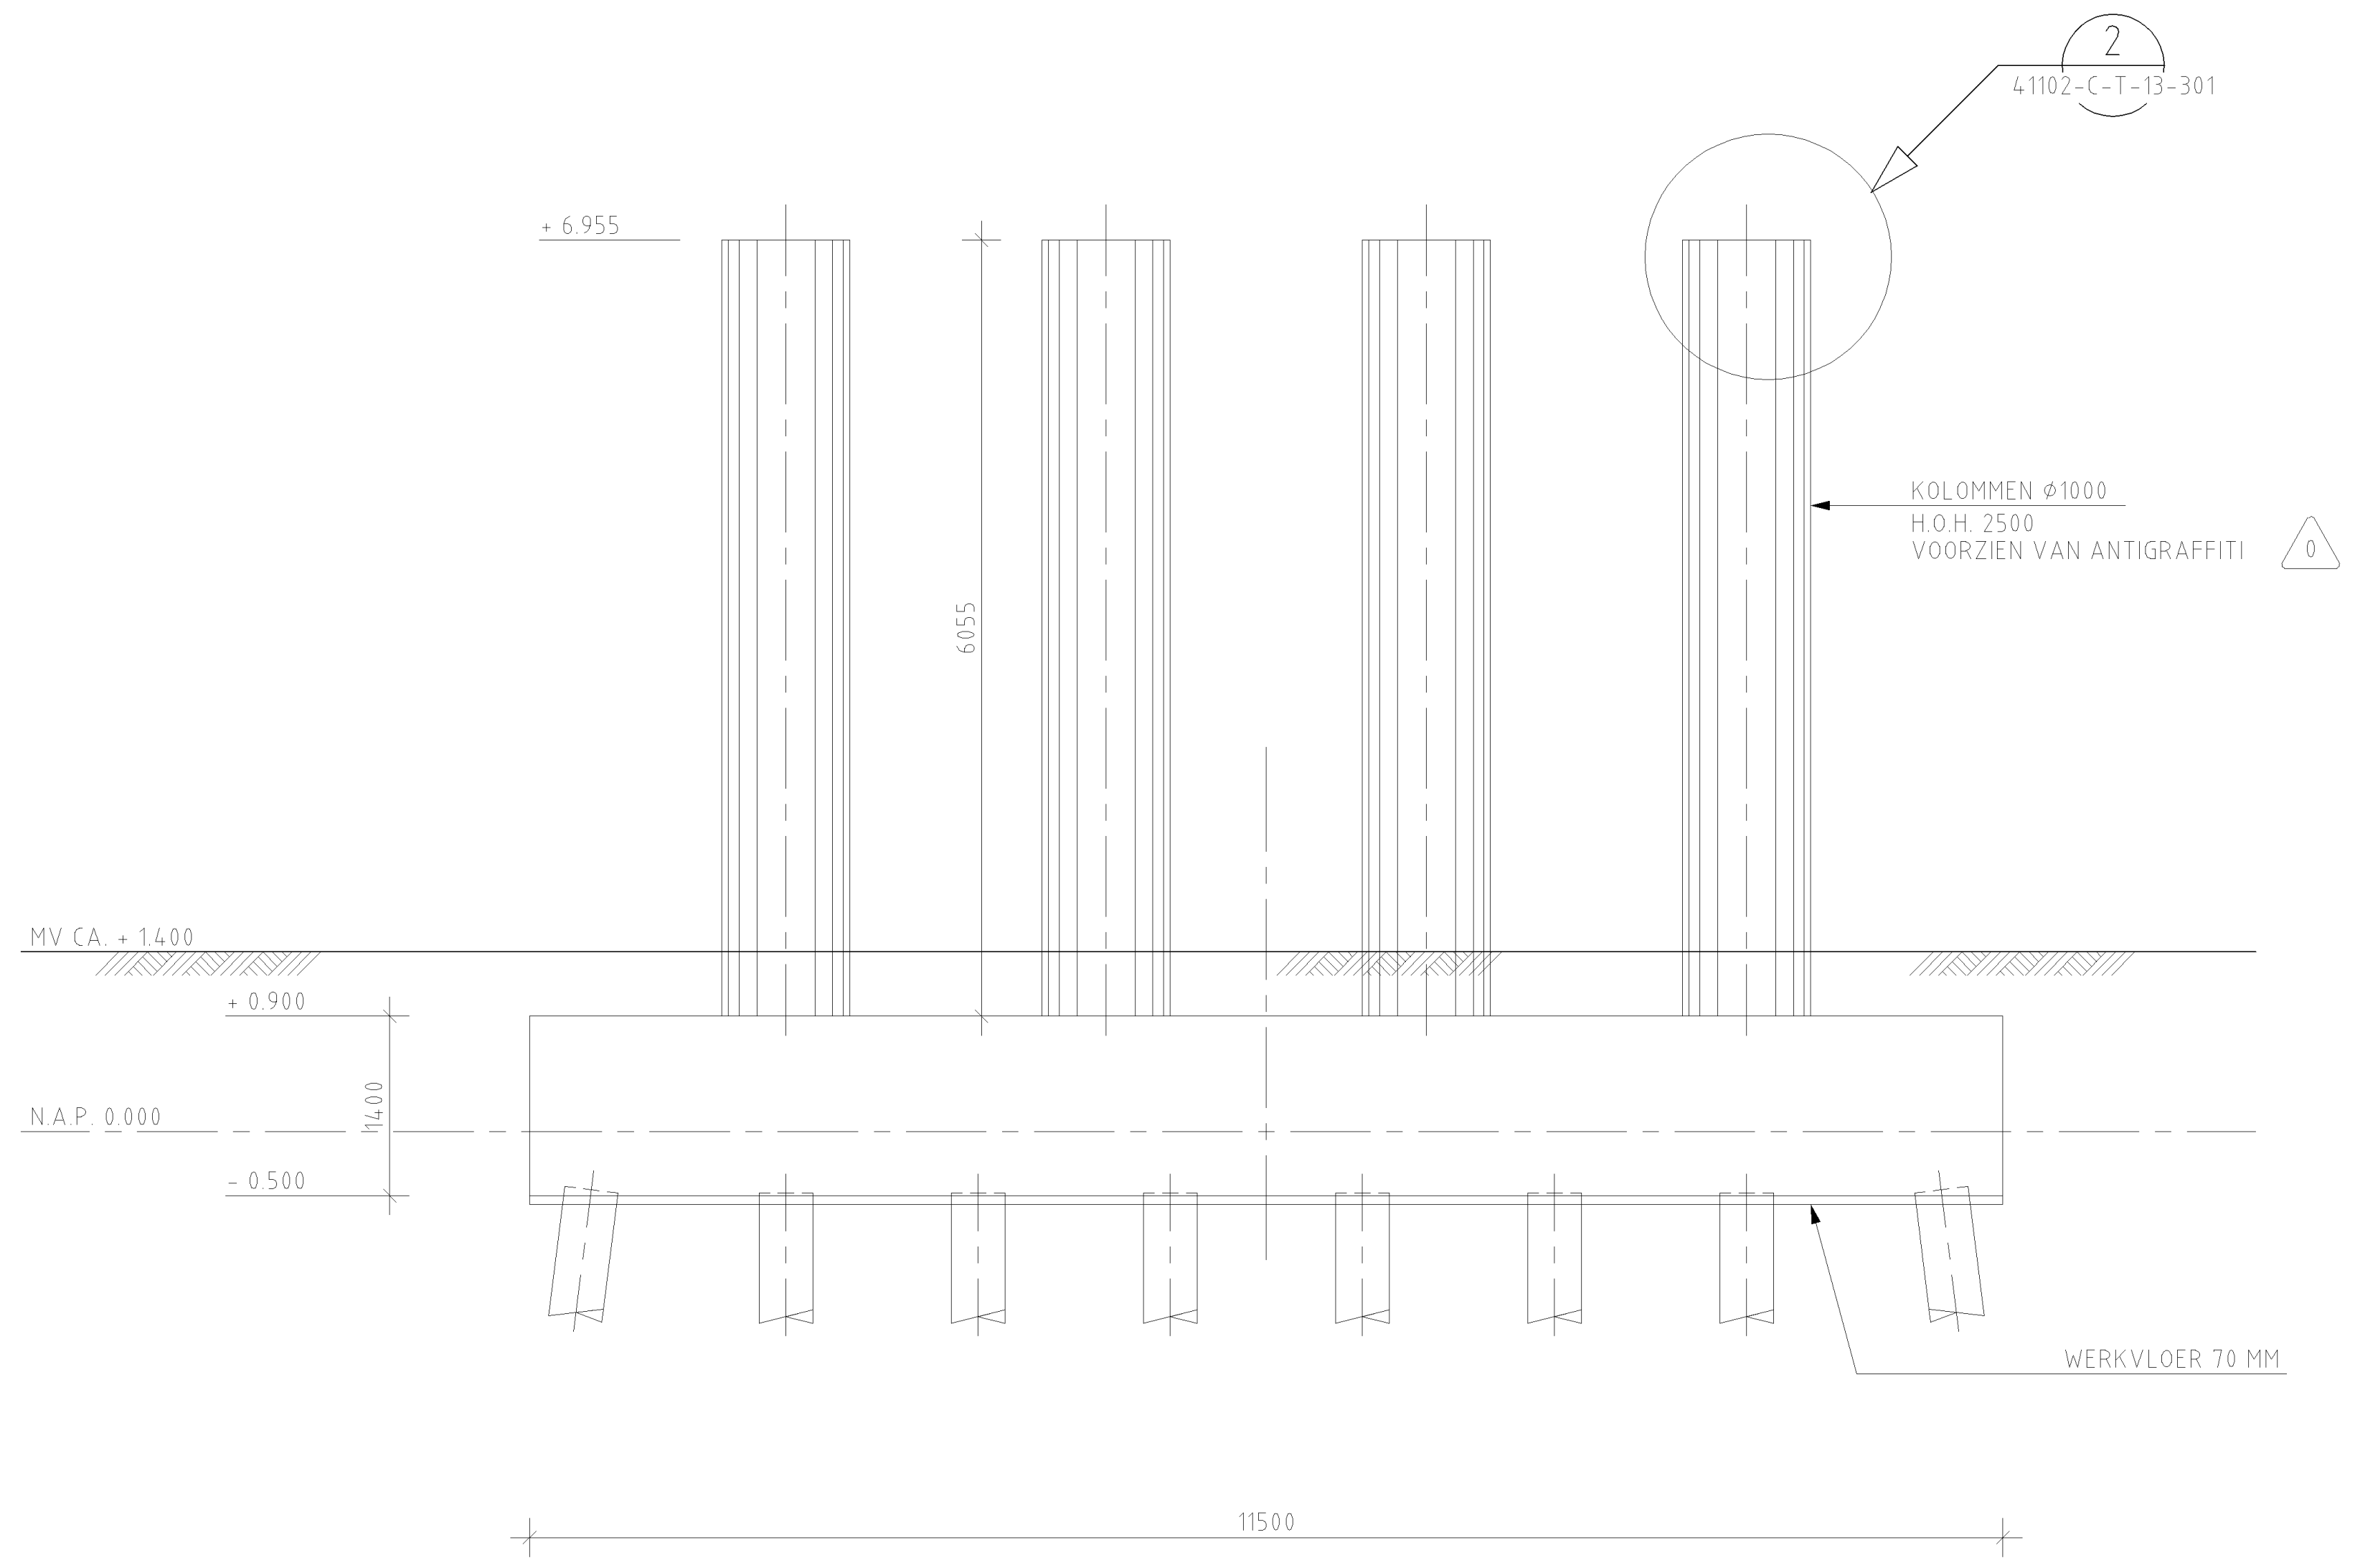

AANZICHT C
SCHAAL 1 : 50

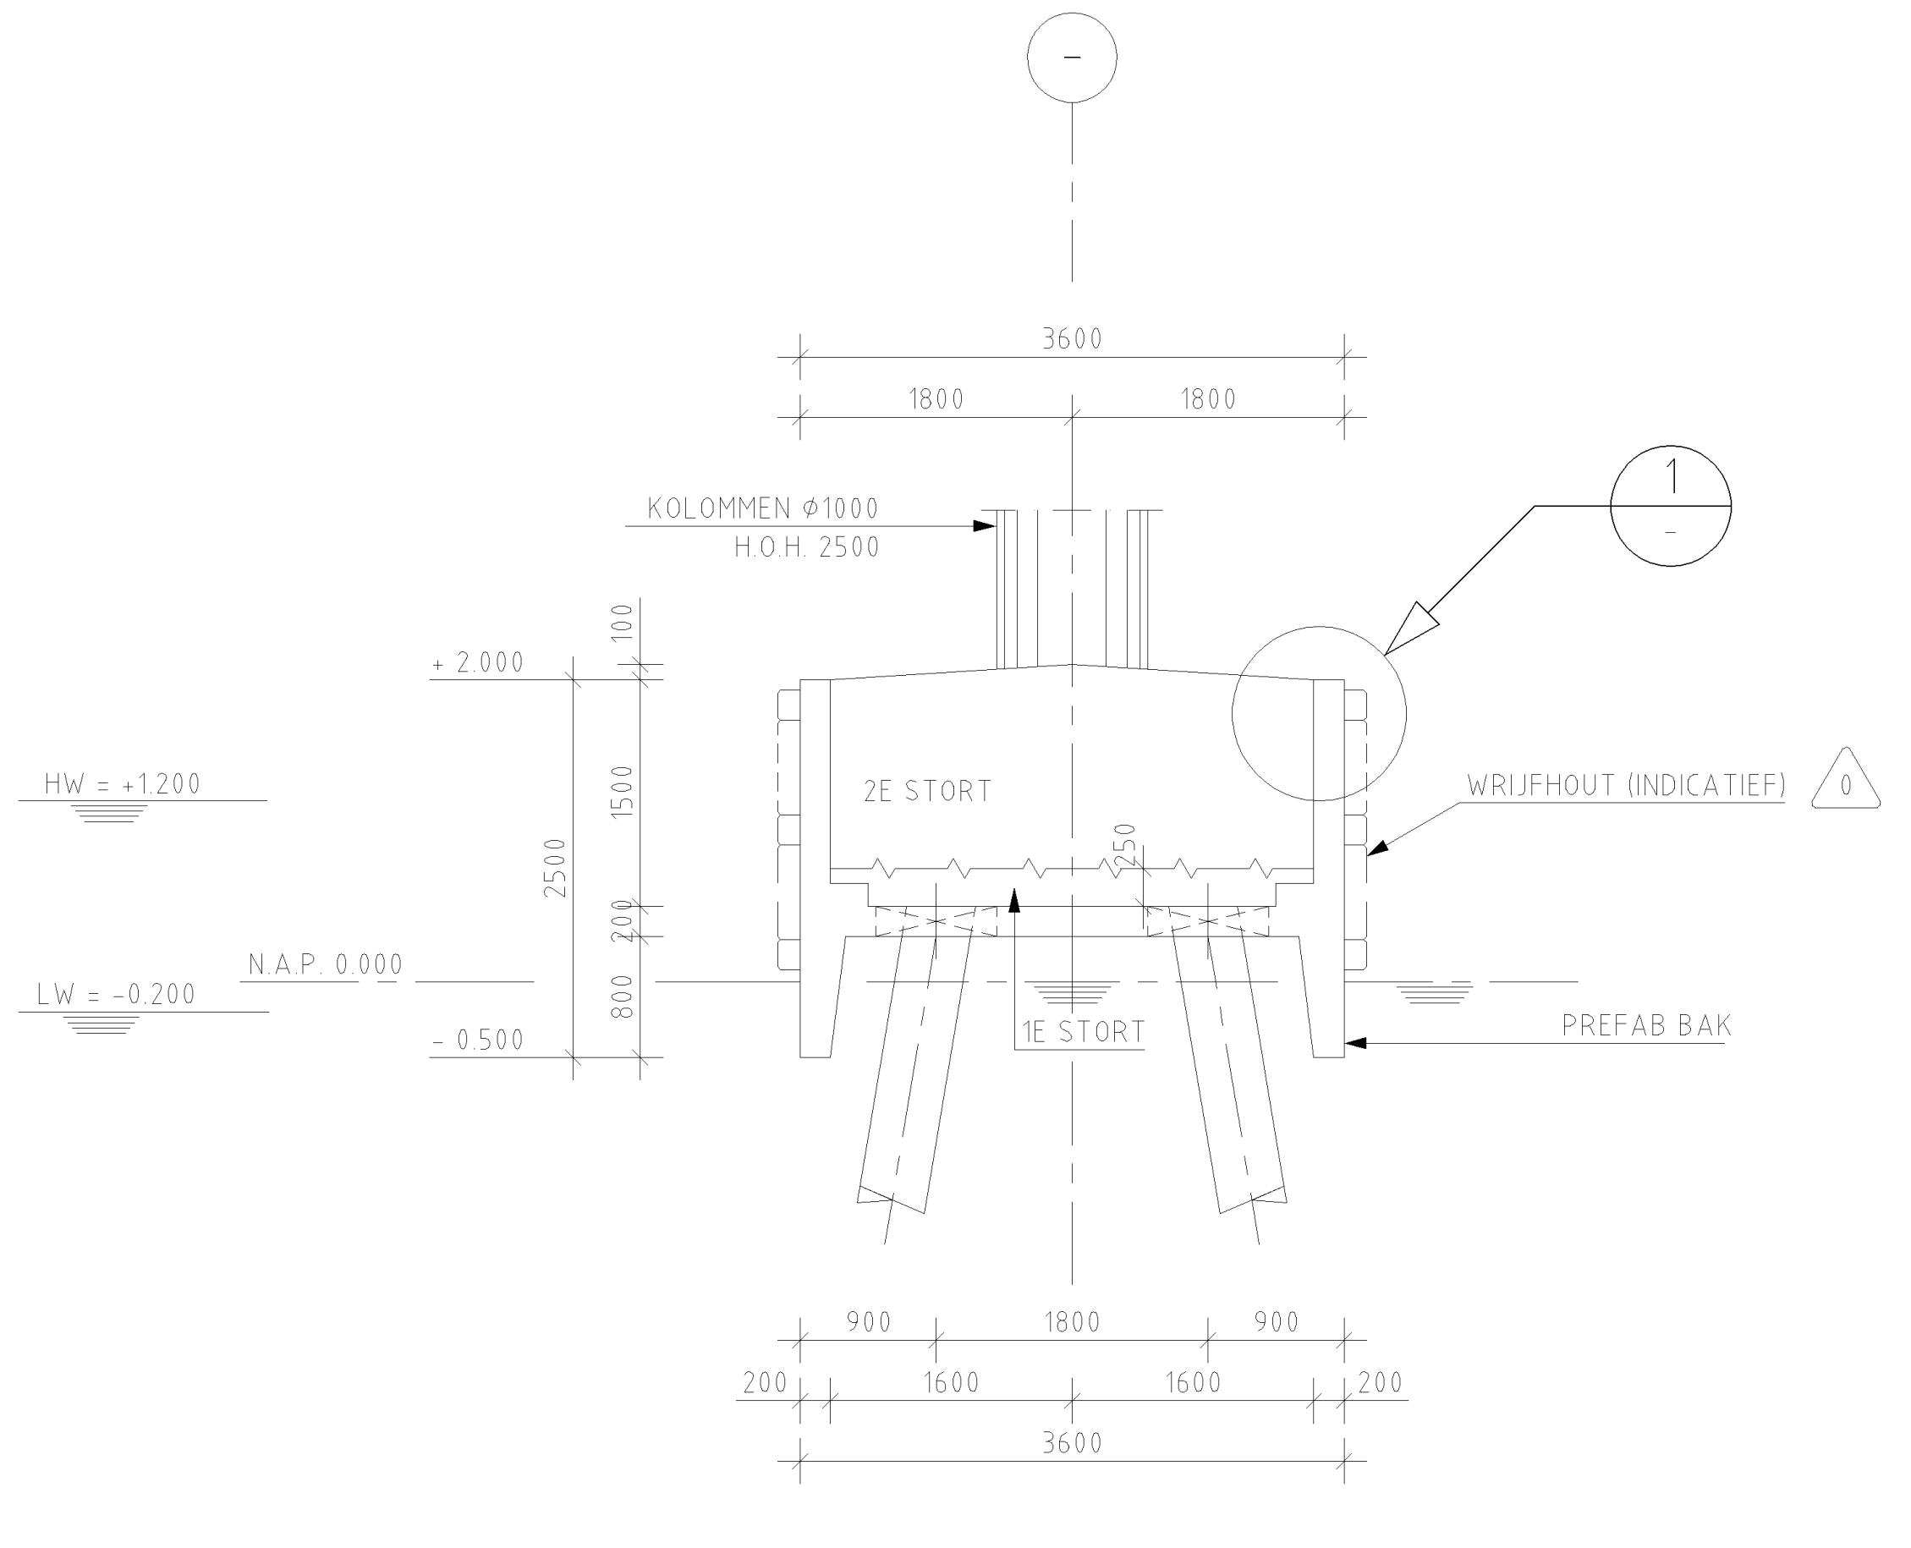

DOORSNEDE B
SCHAAL 1 : 50

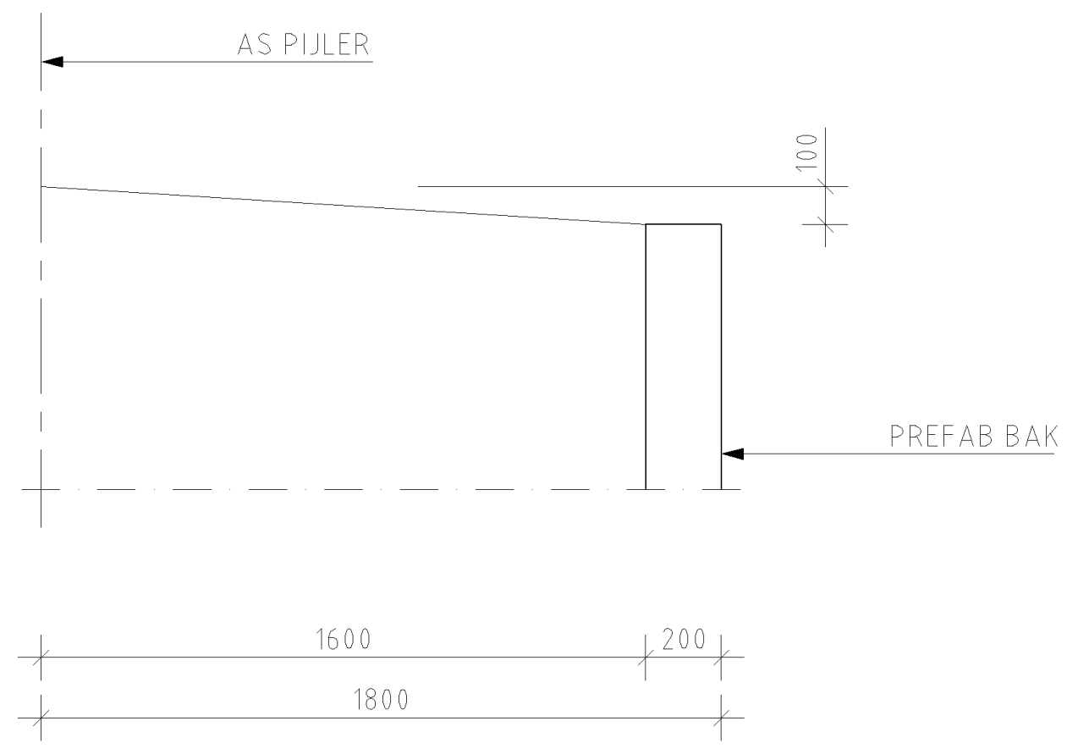

DETAIL 1
SCHAAL 1 : 20

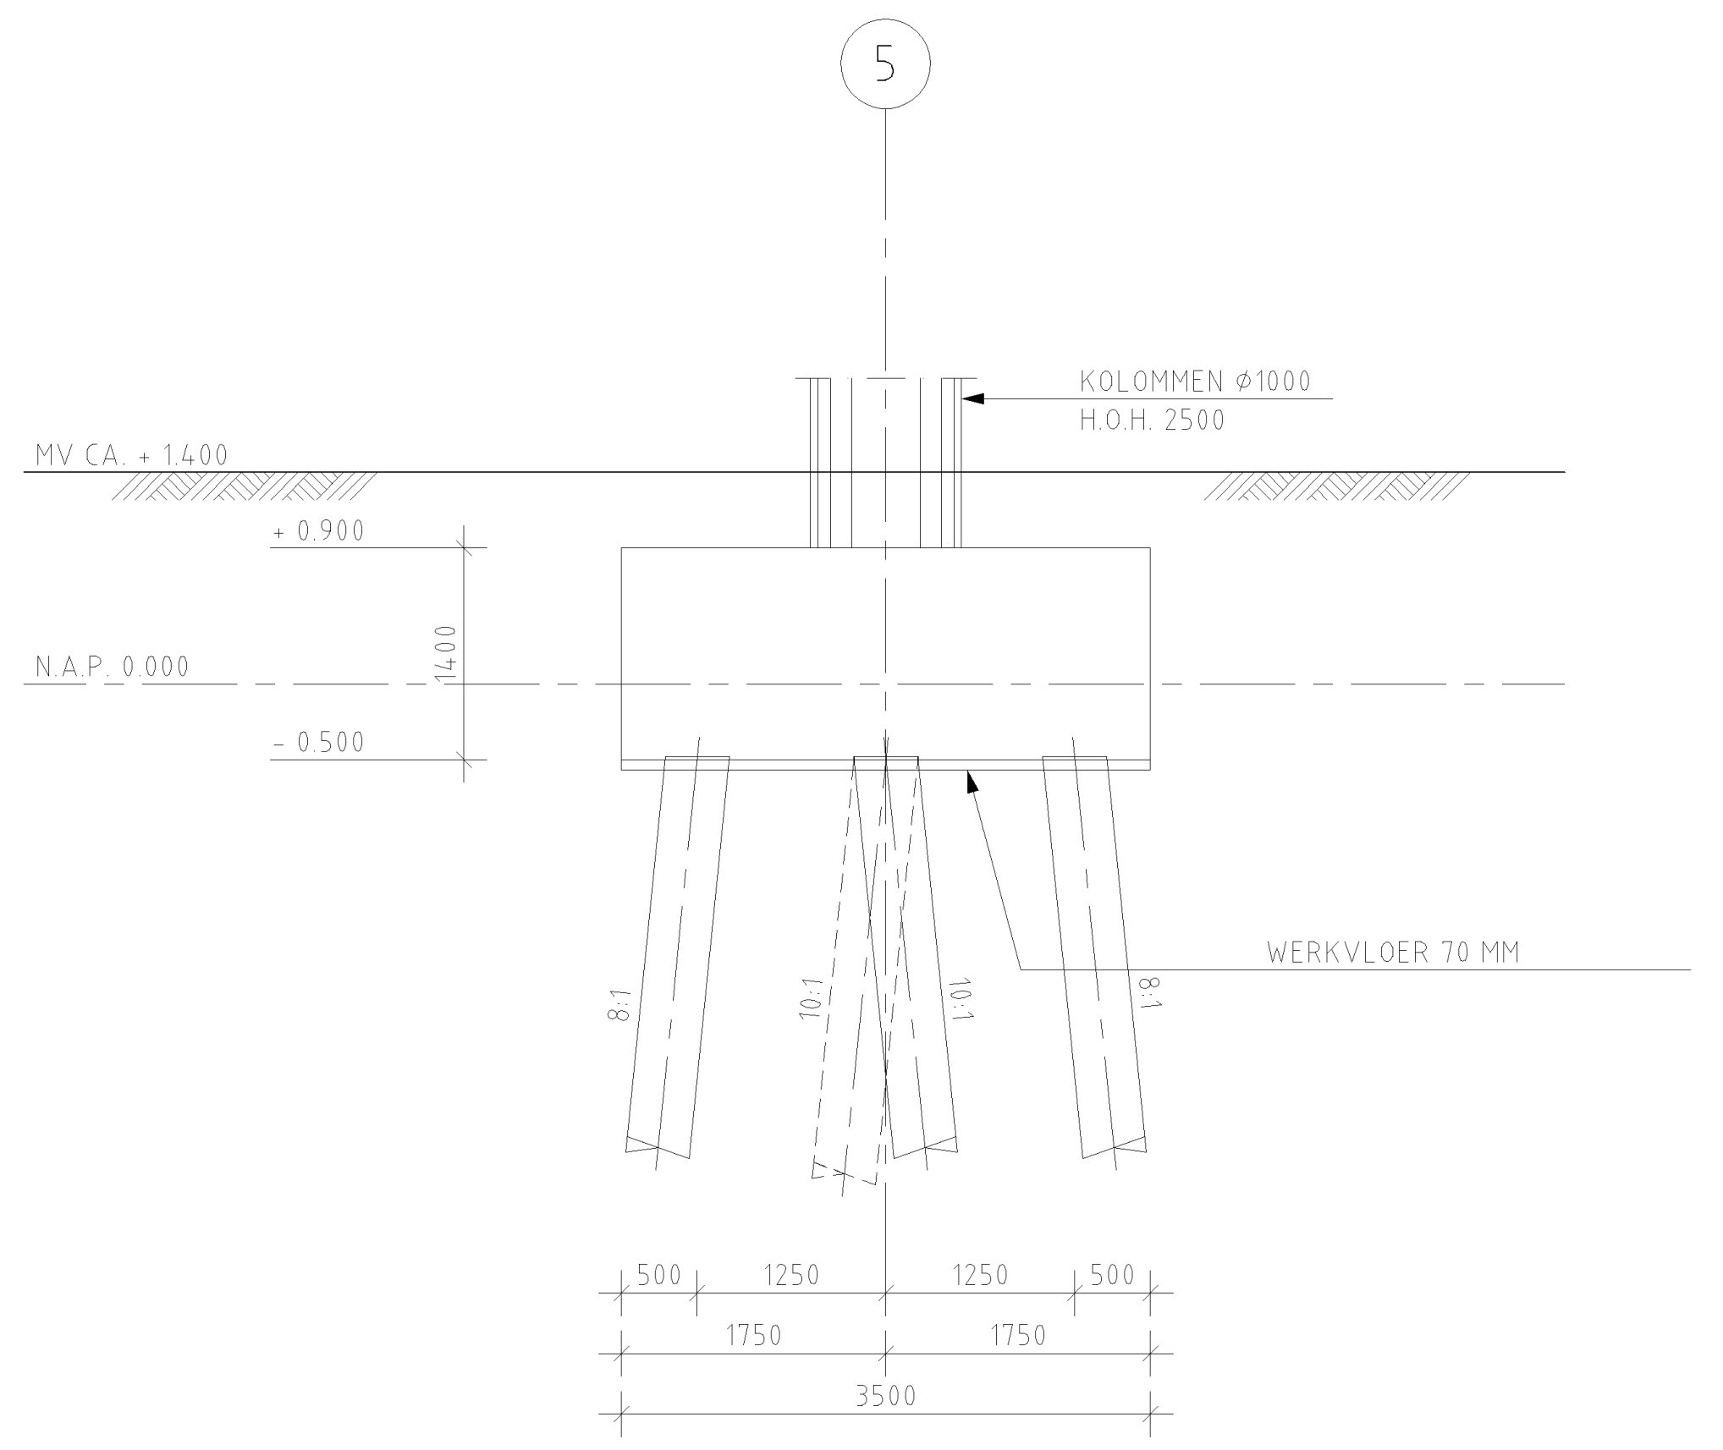

DOORSNEDE D
SCHAAL 1 : 50

OPMERKINGEN:

- MATEN IN MILLIMETERS
- HOOGTEMATEN IN METERS T.O.V. N.A.P.

- MATERIALEN

- IN SITU BETON	: B35	MILIEUKLASSE: 5B
- PREFAB BETON BAKKEN	: B35	MILIEUKLASSE: 5B
- PREFAB BETONPALEN	: B55	MILIEUKLASSE: 5B
- WAPENING	: FEB 500	

UITWENDIGE HOEKEN VOORZIEN VAN VELLINGKANTEN 20x20 MM

SCHAAL 1:50
SCHAAL 1:20

A 25-04-2005
20062007HSL
Movares Nederland bv
As Built

Deze tekening vervangt:

001220003

ProRail

LAGE ZWALUWE - PRINSENBEEK
SPOORBRUG IC OVER DE MARK
PIJLER 2 T/M 5 MAATVOERING

110.03 01
421 8.554 8.554

Formaat A0X1
Schaal 1:50
Geocode 121
Versie A

Overzicht

ProRail / Railinfrabeheer is eigenaar van alle digitale en analoge verschijningsvormen van deze tekening en rechthebbende op grond van de Auteurswet 1912. Wijziging, vermenigvuldiging en/of openbaarmaking van deze tekening zonder voorafgaande schriftelijke toestemming van Railinfrabeheer is niet toegestaan.

A0

001220003