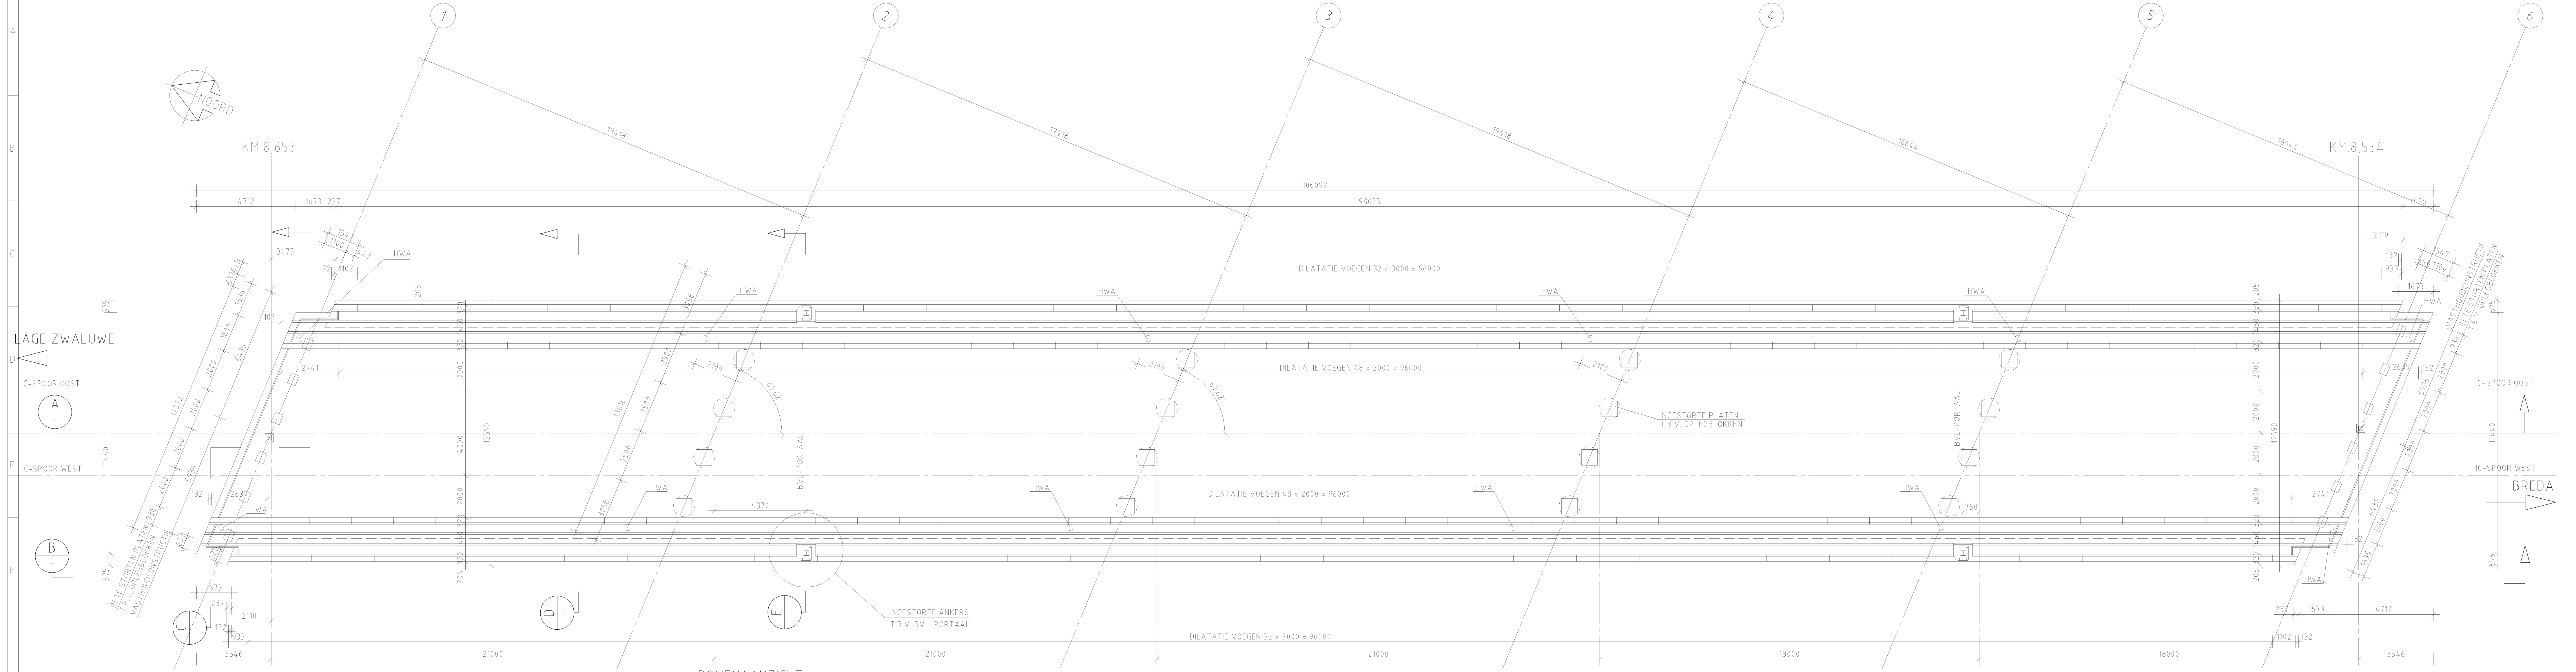

BOVENAANZICHT
SCHAAL 1 : 100

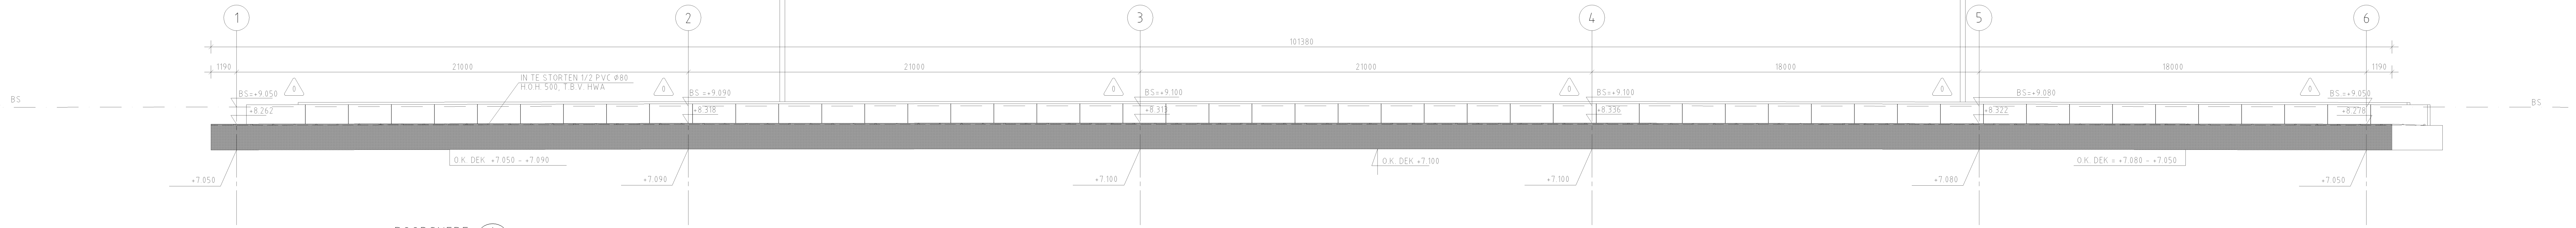

DOORSNEDE A
SCHAAL 1 : 100

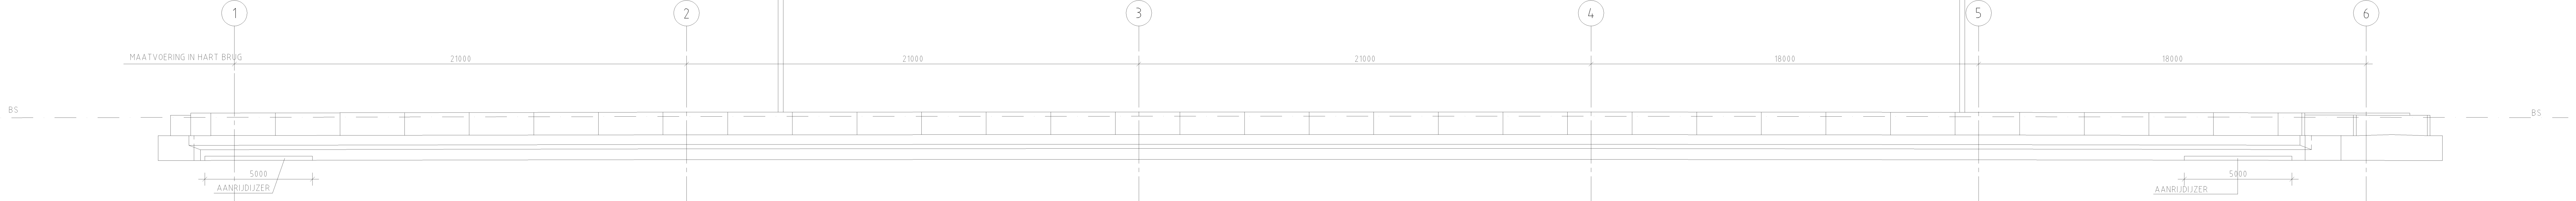

AANZICHT B
SCHAAL 1 : 100

(PREFAB ELEMENTEN EN LEUNING NIET GETEKEND)

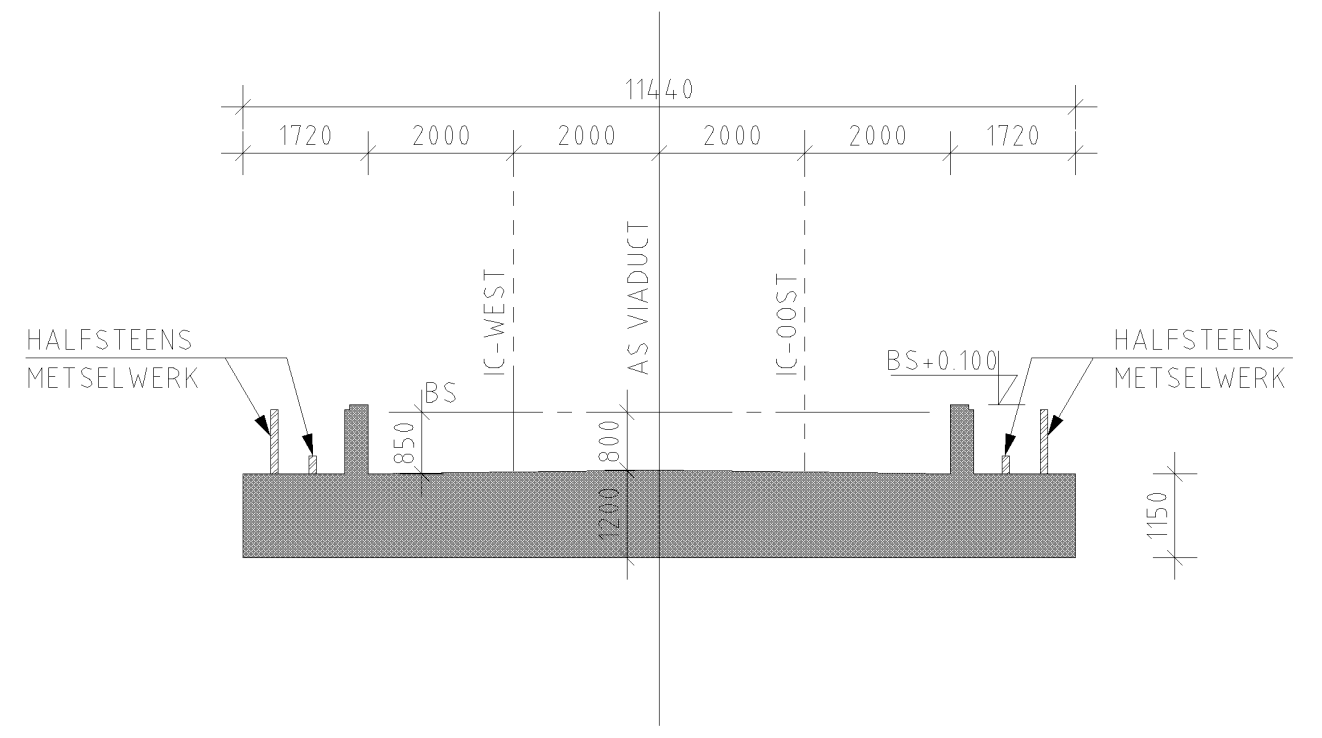

DOORSNEDE C
SCHAAL 1 : 100

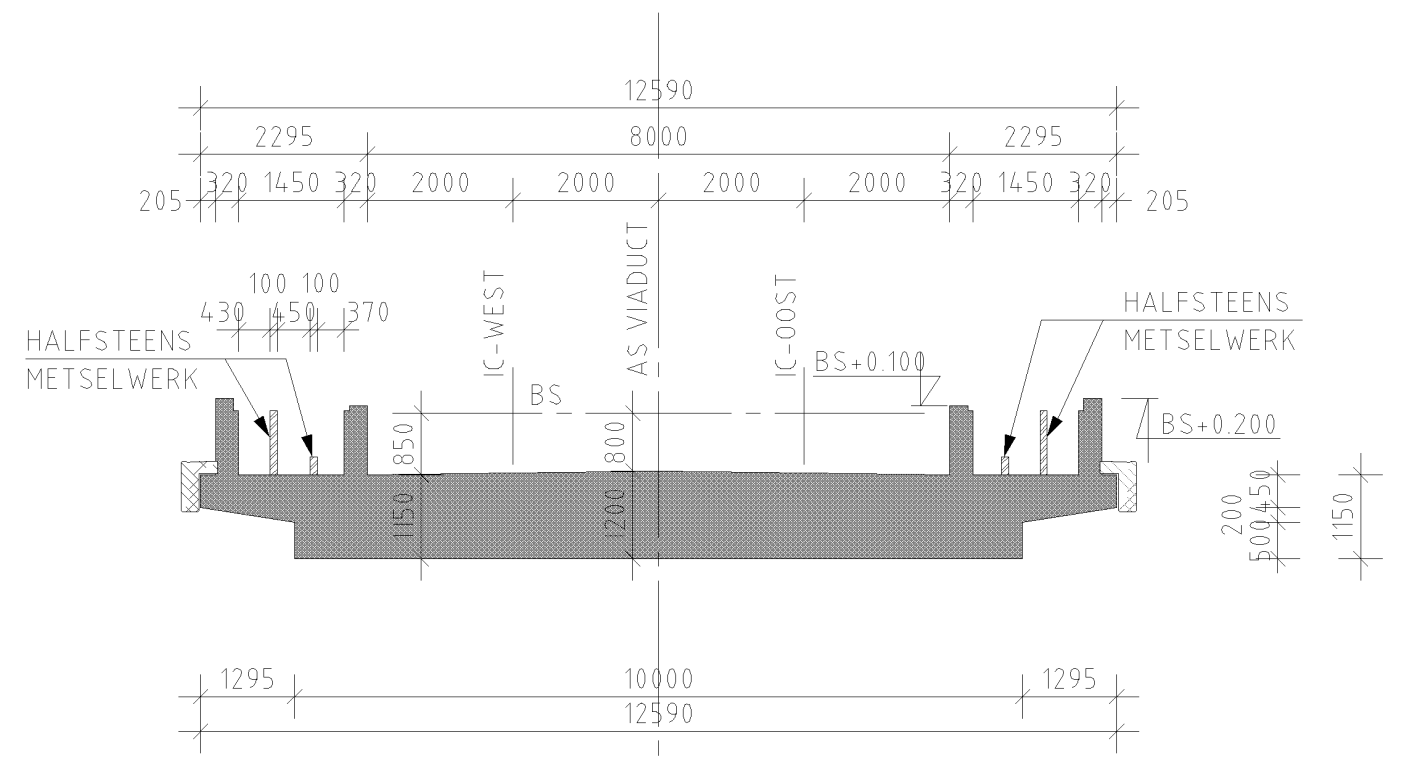

DOORSNEDE D
SCHAAL 1 : 100

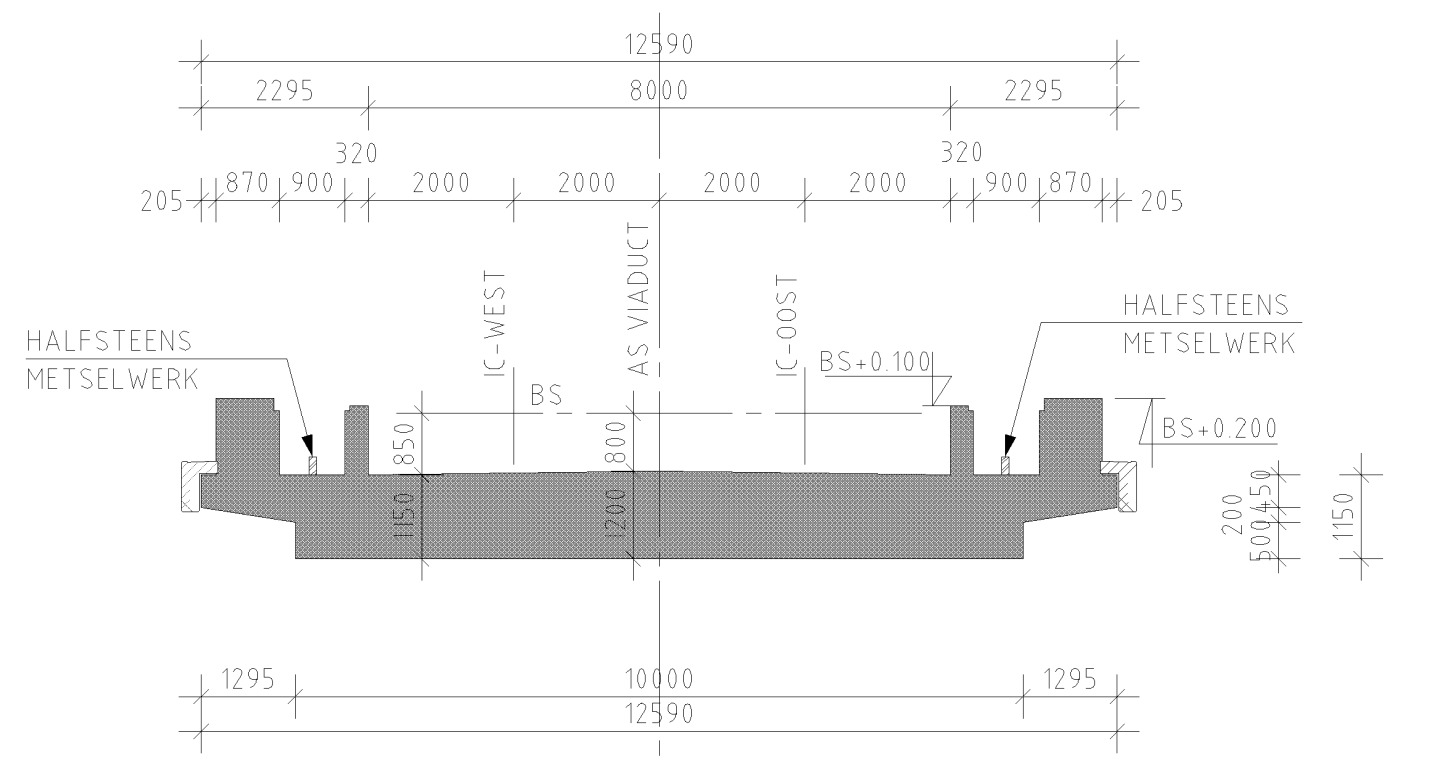

DOORSNEDE E
SCHAAL 1 : 100

OPMERKINGEN:

- MATEN IN MILLIMETERS, TENZIJ ANDERS AANGEGEVEN
- HOOGTEMATEN IN METERS T.O.V. N.A.P.

- MATERIALEN

- BETON BRUGDEK	: B45	MILIEUKLASSE: 5B
- BETON WANDJES	: B35	MILIEUKLASSE: 5B
- WAPENING	: FEB 500	
- VOORSPANSTAAL	: FEP 1860	

- UITWENDIGE HOEKEN VOORZIEN VAN VELLINGKANTEN 20 X 20 MM

LOKATIE OPLEGGINGEN IN HET WERK TE CONTROLEREN

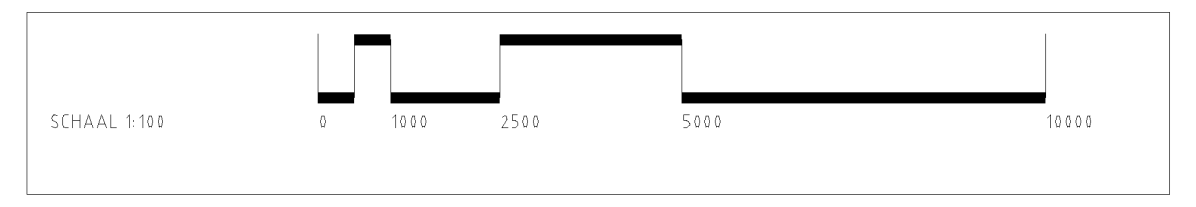

A
25-04-2005
20062007HSL
Movares Nederland bv
As Built

Deze tekening vervangt:

001220005

ProRail

LAGE ZWALUWE - PRINSENBEEK
SPOORBRUG IC OVER DE MARK
BRUGDEK, BOVENAANZICHT, DOORSNEDEN

110.03		01
421	8.554	8.554

Formaat A1X3	Schaal 1:100
Geocode 121	Versie A

Overzicht

ProRail / Railinfrabeheer is eigenaar van alle digitale en analoge verschijningsvormen van deze tekening en rechthebbende op grond van de Auteurswet 1912. Wijziging, vermenigvuldiging en/of openbaarmaking van deze tekening zonder voorafgaande schriftelijke toestemming van Railinfrabeheer is niet toegestaan.