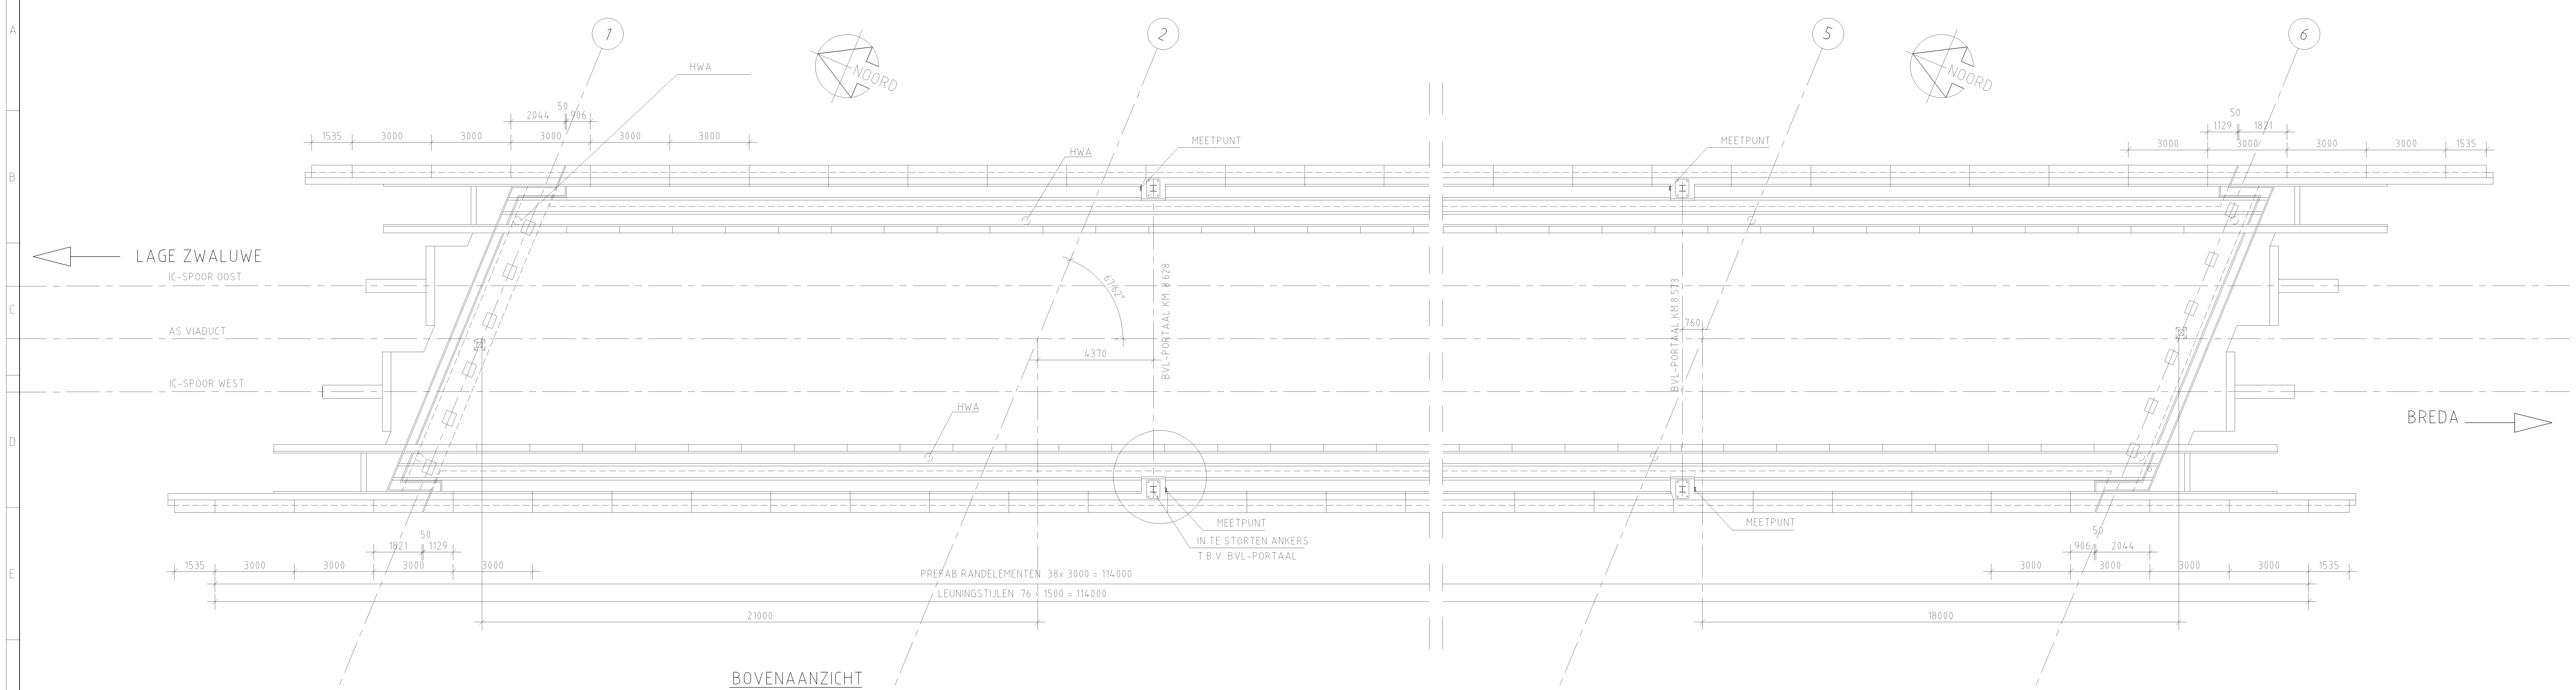

BOVENAANZICHT
SCHAAL 1 : 100

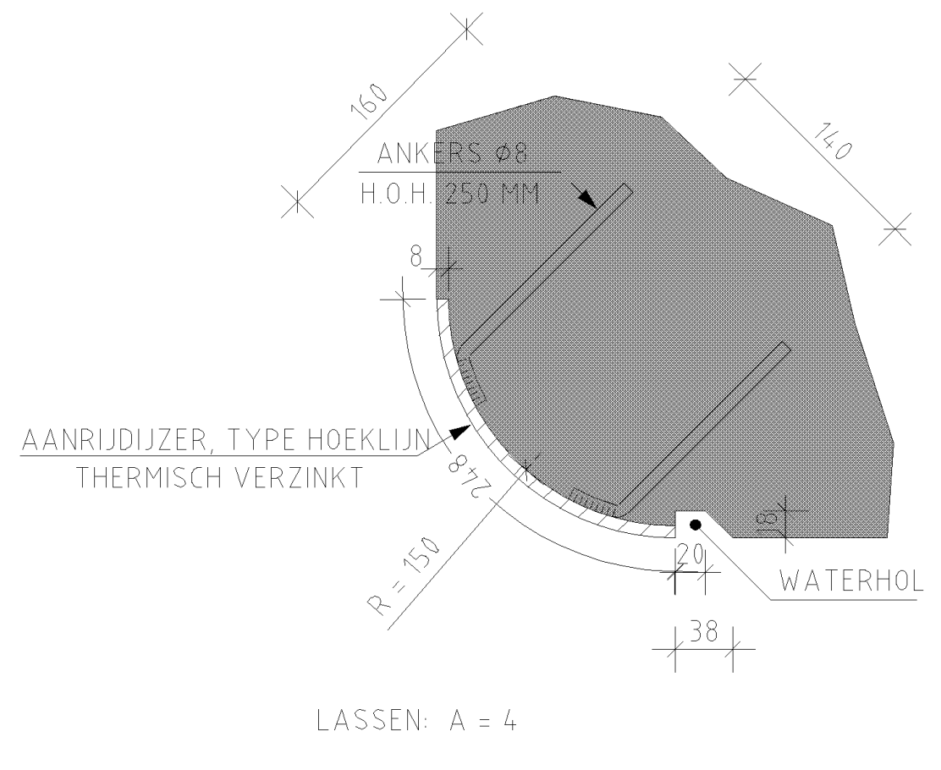

LASSEN: A = 4

DETAIL AANRIJDIJZER
SCHAAL 1 : 5
(T.P.V. KRUISENDE ONDERHOUDSWEG / BREDEWEG)

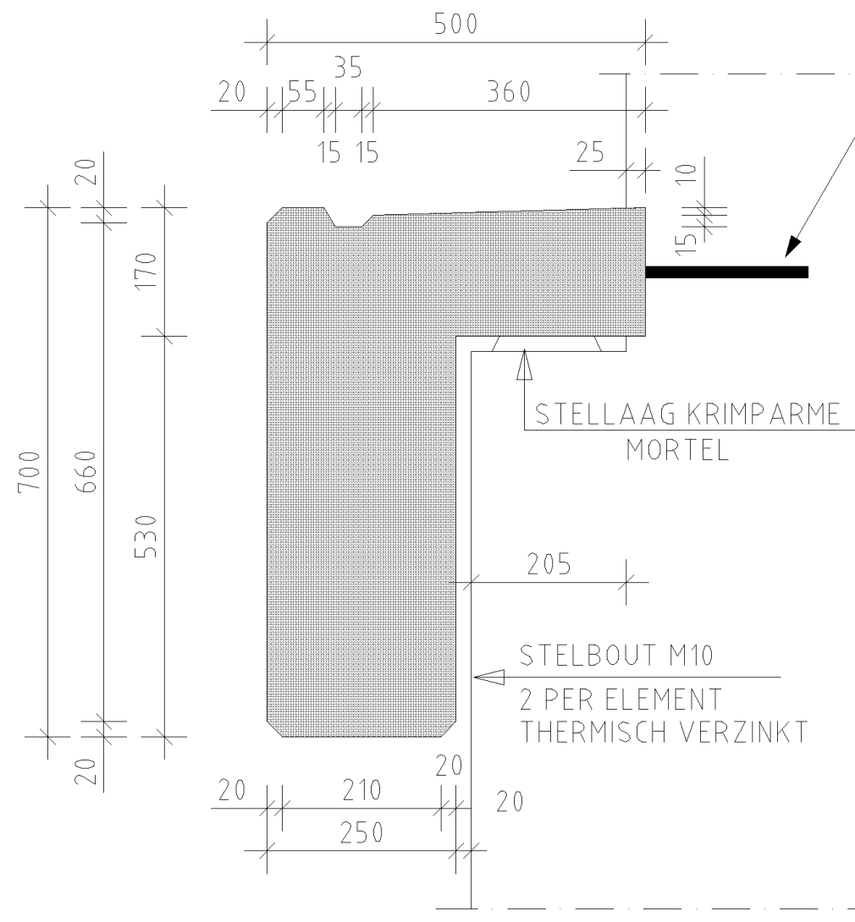

DETAIL 6 PREFAB RANDELEMENT
SCHAAL 1 : 10 41102-C-T-13-111/112

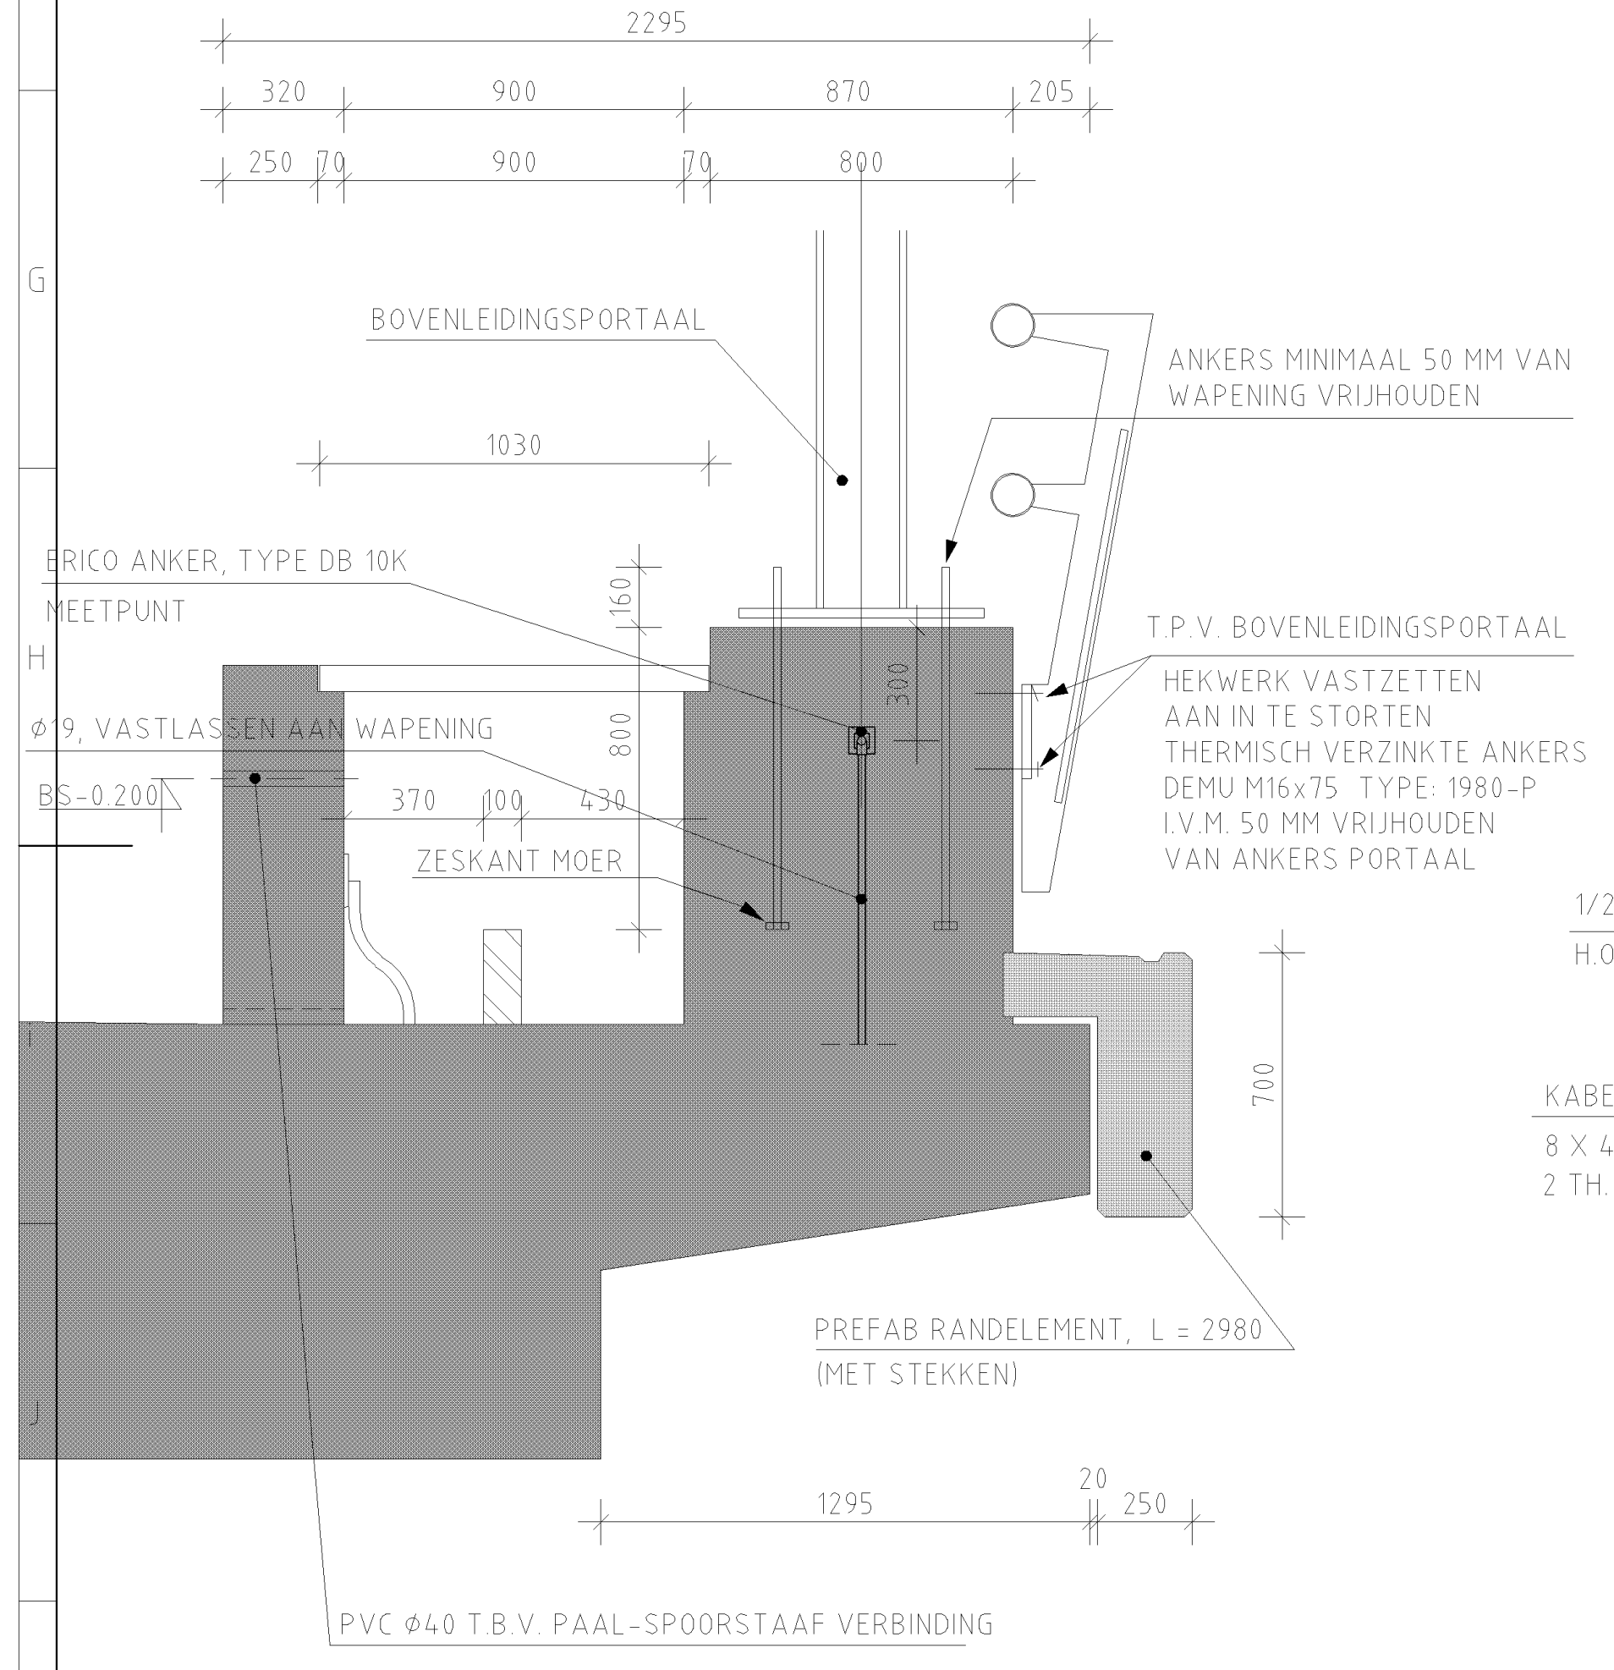
BOVENLEIDINGSPORTAAL
ANKERS MINIMAAL 50 MM VAN WAPENING VRIJHOUDEN
ERICO ANKER, TYPE DB 10K
MEETPUNT
Ø19, VASTLASSEN AAN WAPENING
BS-0.200
ZESKANT MOER
T.P.V. BOVENLEIDINGSPORTAAL
HEKWERK VASTZETTEN AAN IN TE STORTEN THERMISCH VERZINKTE ANKERS DEMU M16x75 TYPE: 1980-P I.V.M. 50 MM VRIJHOUDEN VAN ANKERS PORTAAL
PREFAB RANDELEMENT, L = 2980 (MET STEKKEN)
PVC Ø40 T.B.V. PAAL-SPOORSTAAF VERBINDING

DOORSNEDE T.P.V. BOVENLEIDINGSPORTAAL

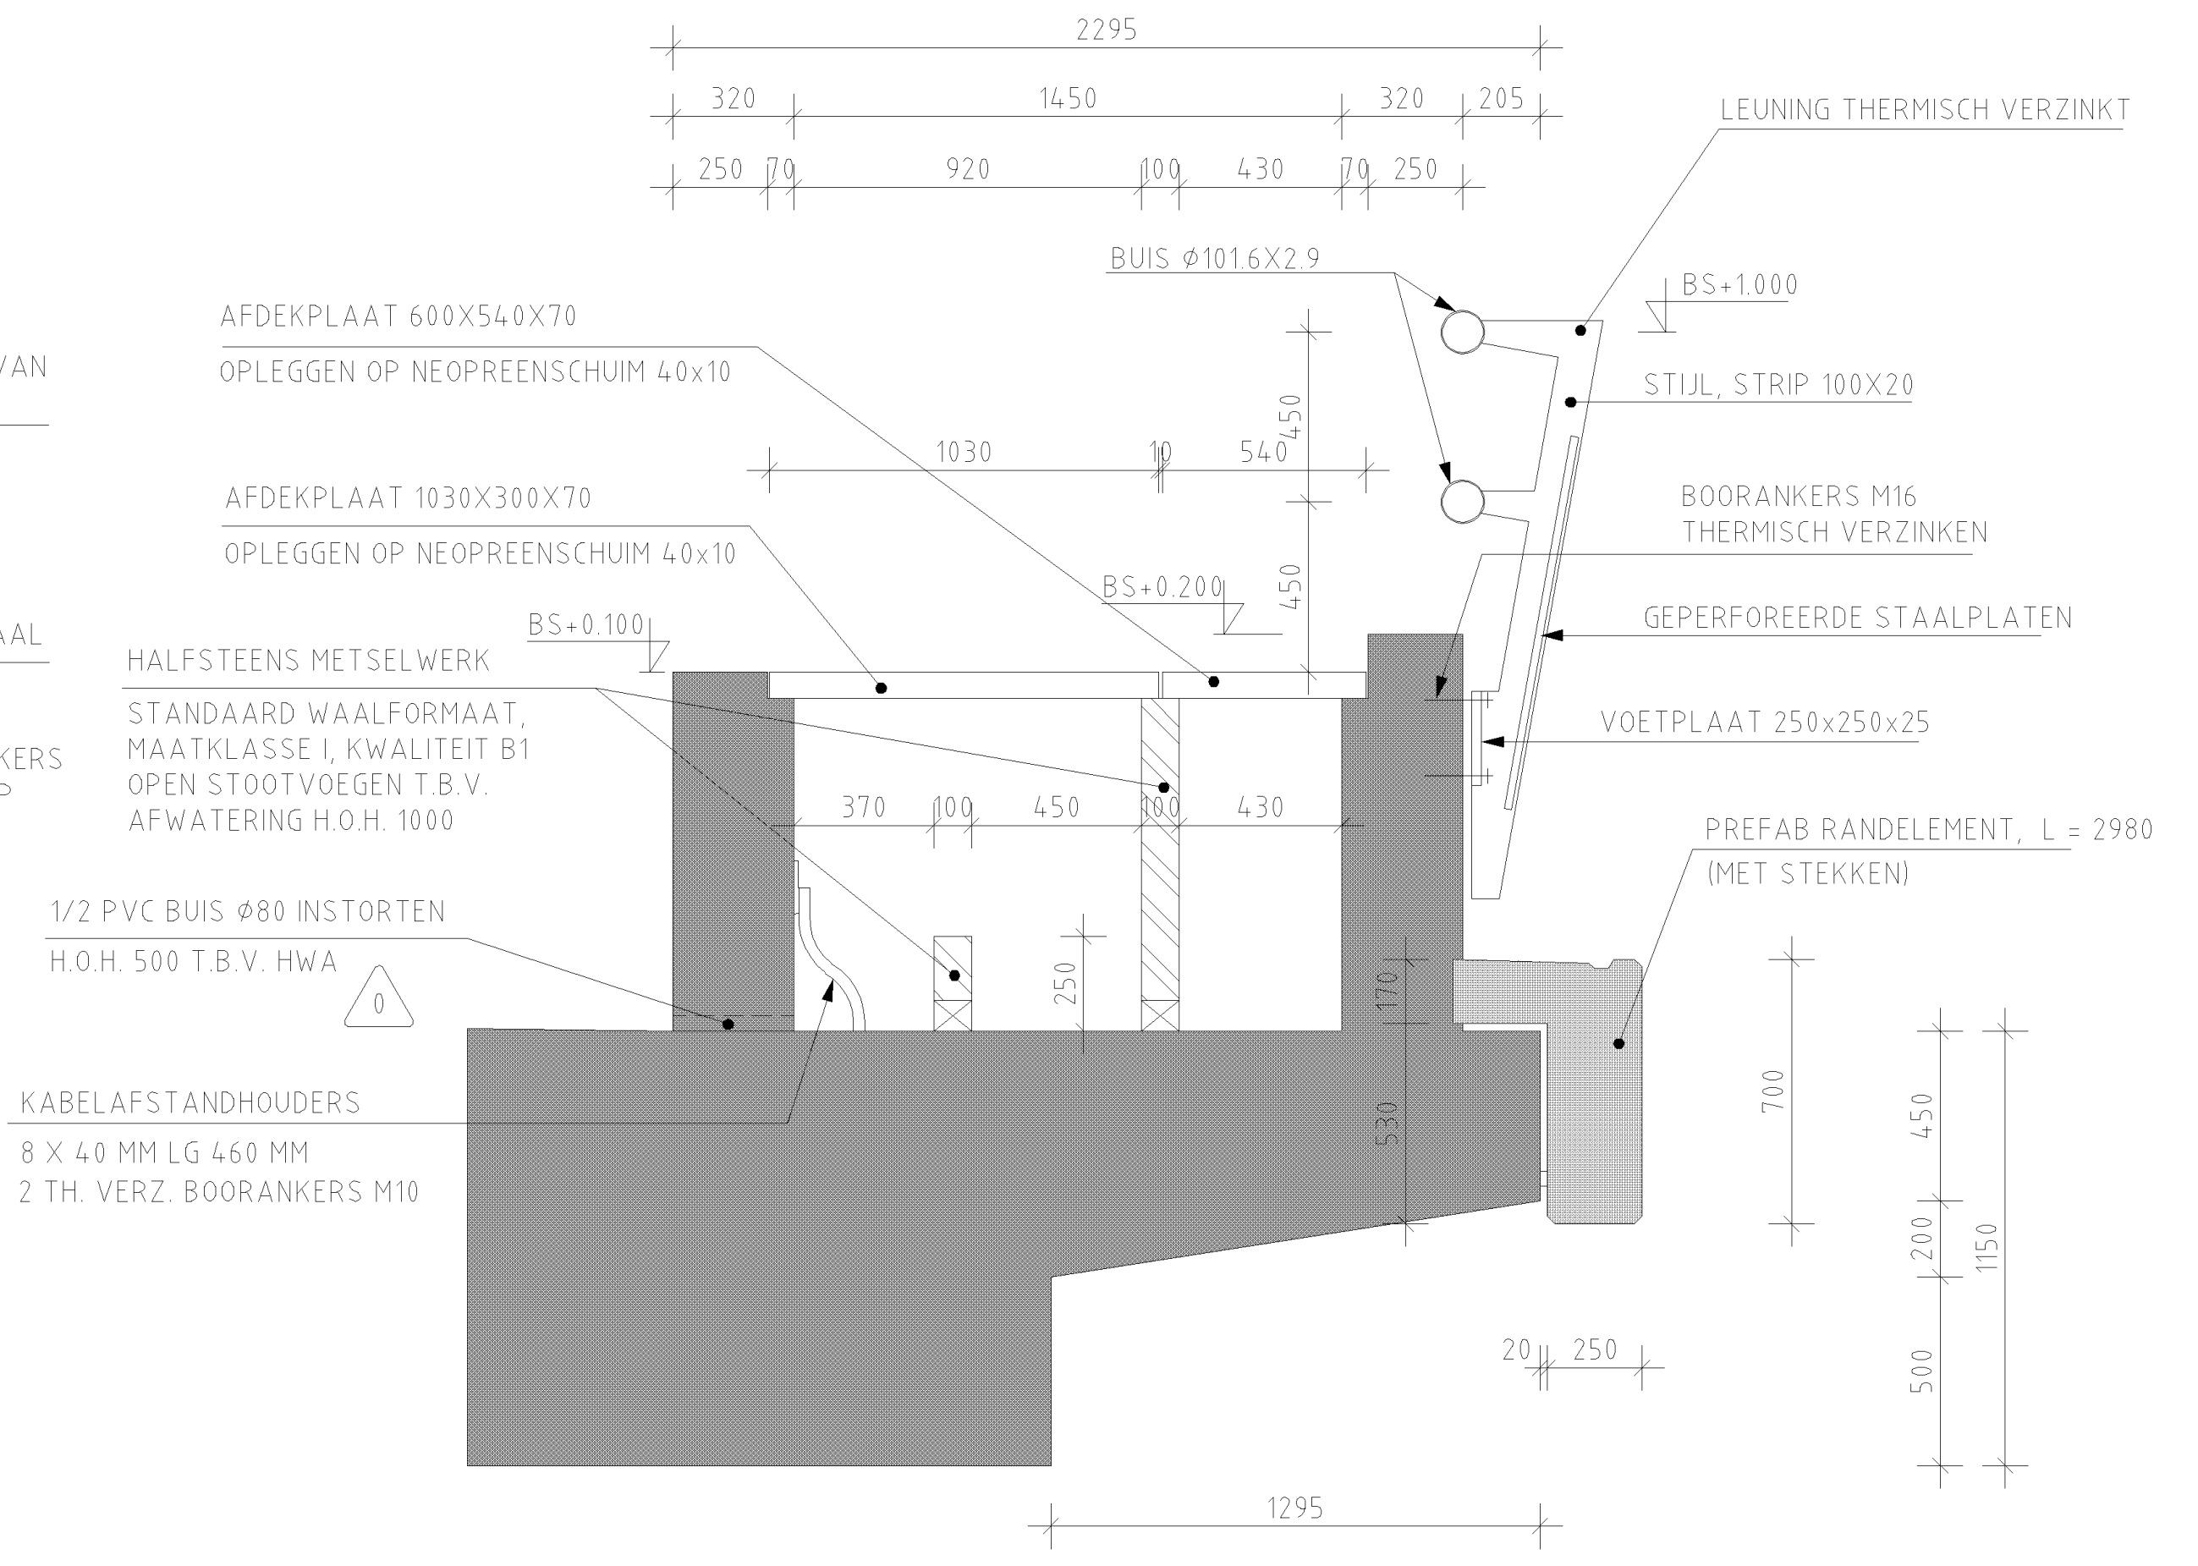
AFDEKPLAAT 600X540X70
OPLEGGEN OP NEOPREENSCHUIM 40x10
AFDEKPLAAT 1030X300X70
OPLEGGEN OP NEOPREENSCHUIM 40x10
BS+0.100
BS+0.200
BS+1.000
HALFSTEENS METSELWERK
STANDAARD WAALFORMAAT, MAATKLASSE I, KWALITEIT B1 OPEN STOOTVOEGEN T.B.V. AFWATERING H.O.H. 1000
1/2 PVC BUIS Ø80 INSTORTEN
H.O.H. 500 T.B.V. HWA
KABELAFSTANDHOUDERS
8 X 40 MM LG 460 MM
2 TH. VERZ. BOORANKERS M10
LEUNING THERMISCH VERZINKT
BUIS Ø101.6X2.9
STIJL, STRIP 100X20
BOORANKERS M16 THERMISCH VERZINKEN
GEPERFOREERDE STAALPLATEN
VOETPLAAT 250x250x25
PREFAB RANDELEMENT, L = 2980 (MET STEKKEN)

PREFAB RANDELEMENT EN LEUNING

DETAIL 1
SCHAAL 1 : 20 41102-C-T-10-001/13-302

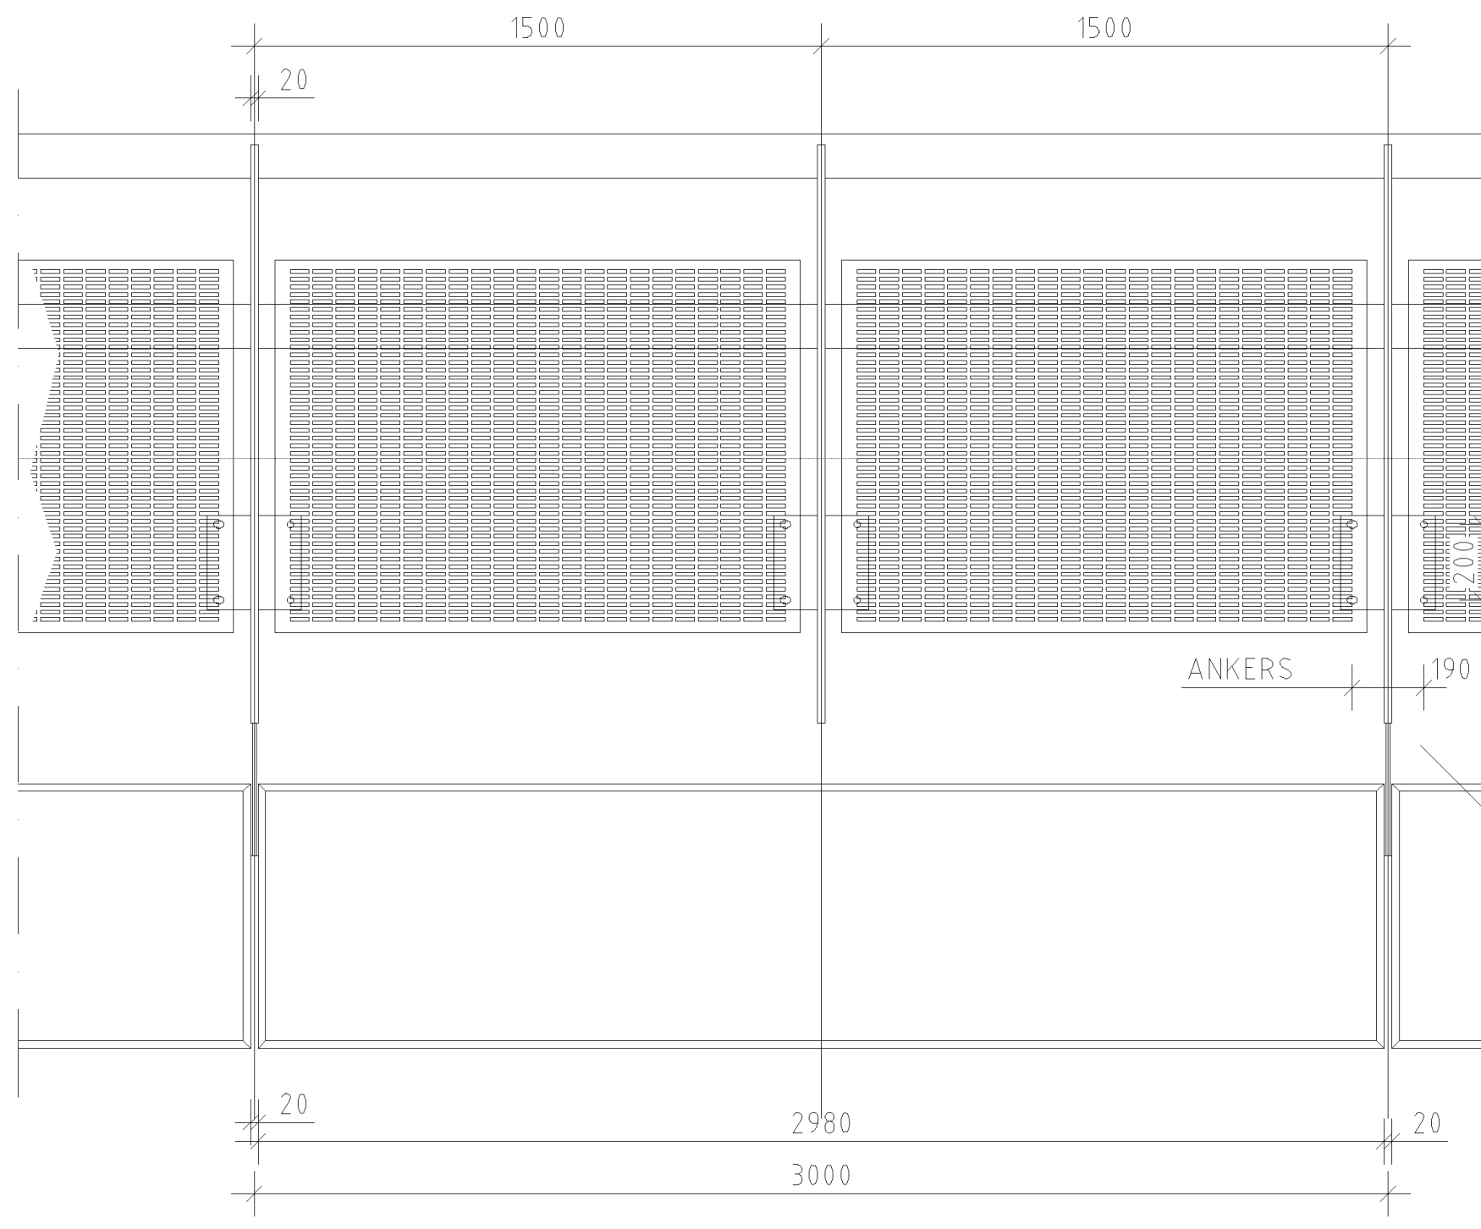

AANZICHT LEUNING

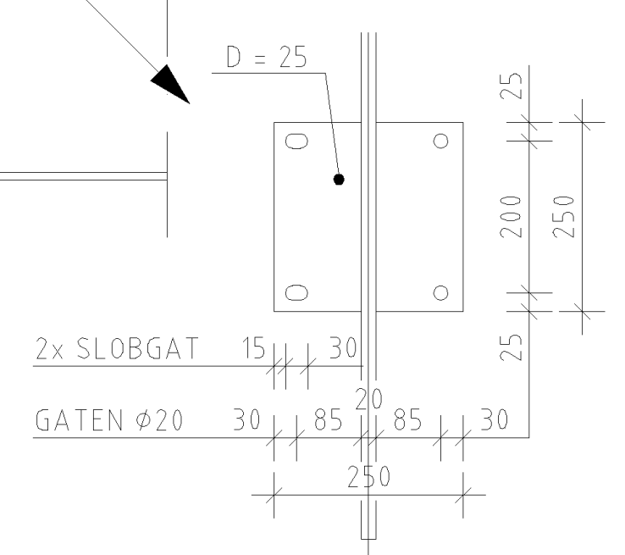

DETAIL VOETPLAAT LEUNING
SCHAAL 1 : 10

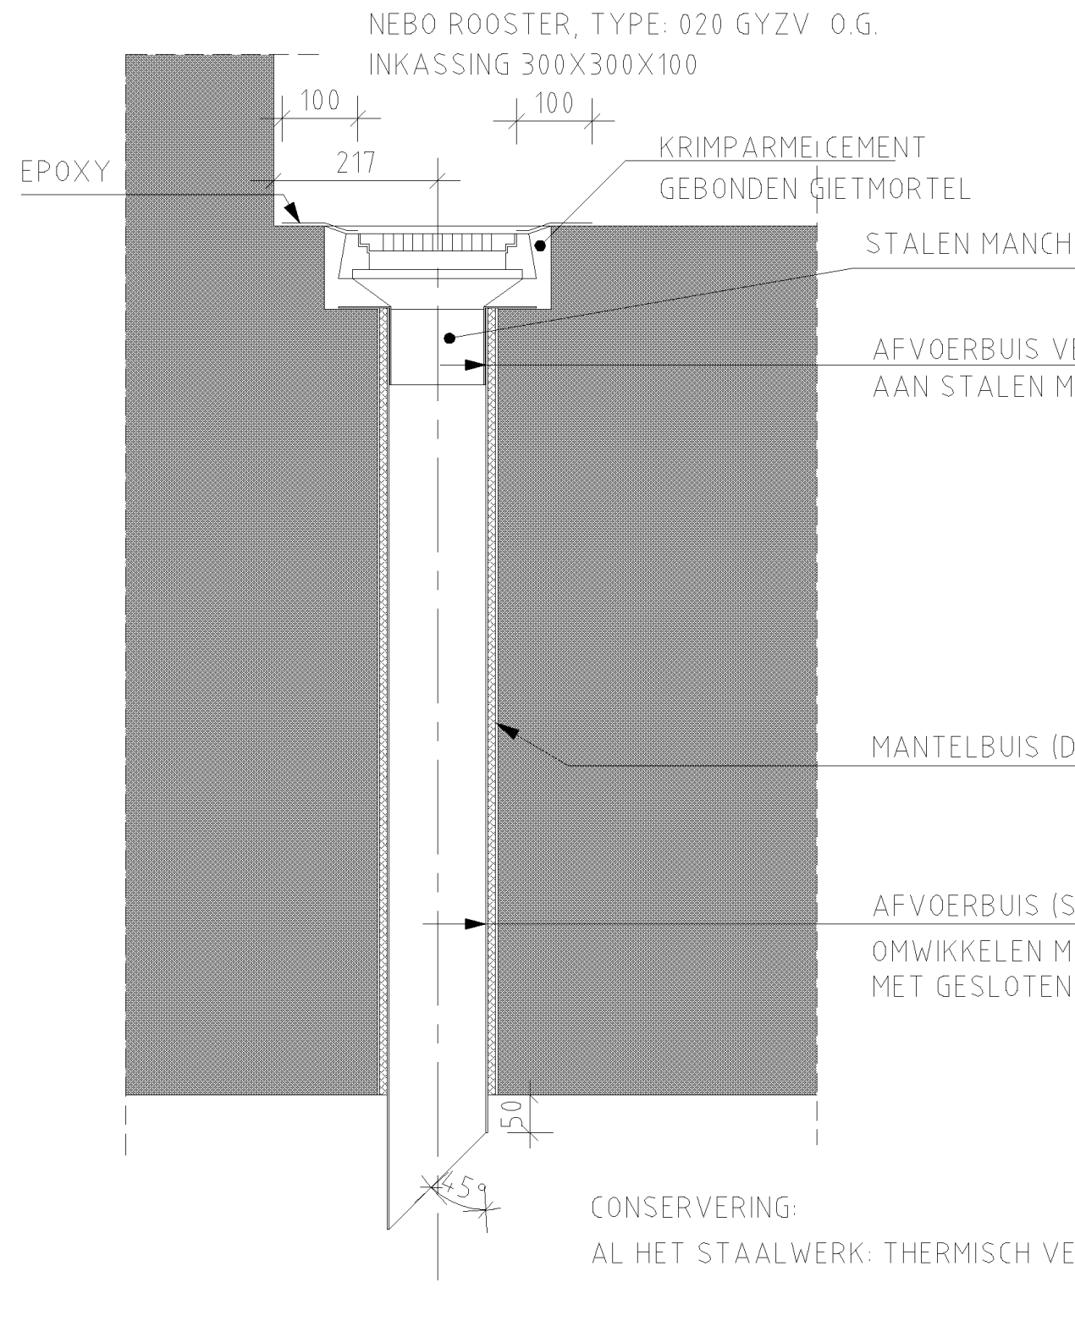
NEBO ROOSTER, TYPE: 020 GYZV O.G.
INKASSING 300X300X100
EPOXY
KRIMPARME CEMENT
GEBONDEN GIETMORTEL
STALEN MANCHET
AFVOERBUIS VERLIJMEN
AAN STALEN MANCHET
MANTELBUIS (DUNWANDIG PVC) O.G., Ø160
AFVOERBUIS (SLAGVAST PVC), Ø125
OMWIKKELEN MET KUNSTSTOF SCHUIM
MET GESLOTEN CELSTRUCTUUR 10MM
45°

CONSERVERING:
AL HET STAALWERK: THERMISCH VERZINKEN

DETAIL HEMELWATERAFVOER IN BRUGDEK
SCHAAL 1 : 10

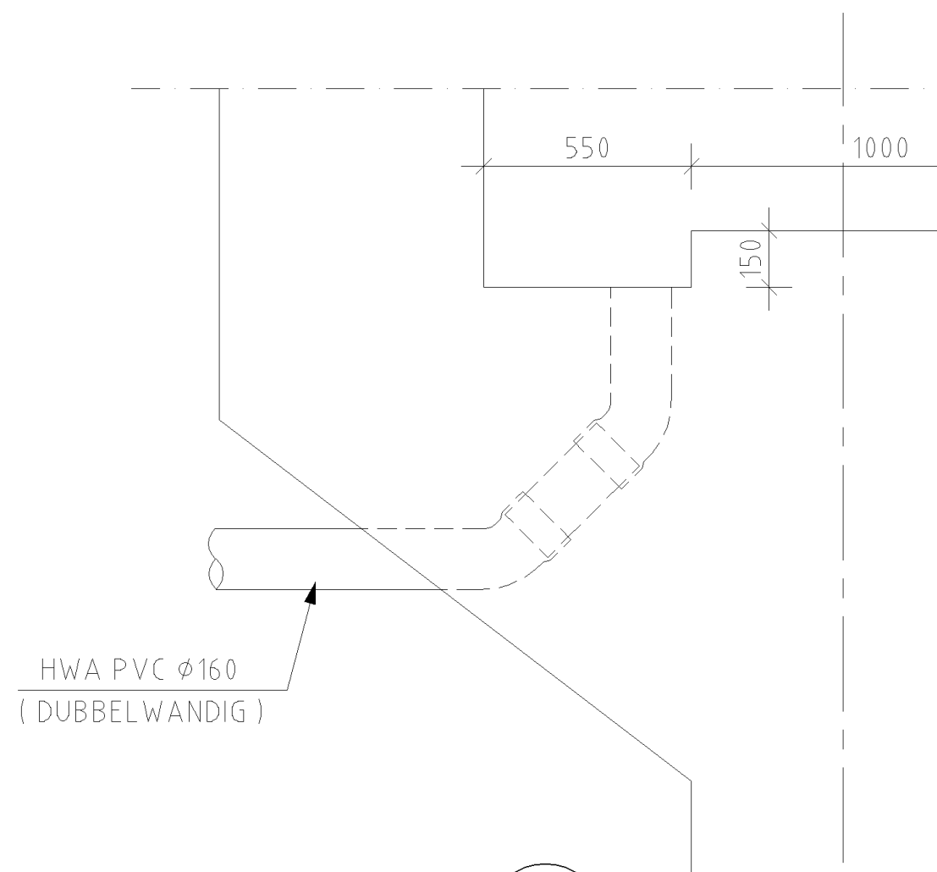

DETAIL 7
SCHAAL 1 : 20 41102-C-T-13-111/112

OPMERKINGEN:

- MATEN IN MILLIMETERS, TENZIJ ANDERS AANGEGEVEN
- HOOGTEMATEN IN METERS T.O.V. N.A.P.
- MATERIALEN

- BETON BRUGDEK	: B45	MILIEUKLASSE: 5B
- BETON WANDJES, RANDELEMENTEN	: B35	MILIEUKLASSE: 5B
- WAPENING	: FEB 500	
- VOORSPANSTAAL	: FEP 1860	
- CONSTRUCTIESTAAL THERMISCH VERZINKT	: S235	
- BOUTEN THERMISCH VERZINKT	: KWALITIET 8.8	
RVS	: RVS 316	

- UITWENDIGE HOEKEN VOORZIEN VAN VELLINGKANTEN 20 X 20 MM
- AL HET CONSTRUCTIESTAAL S235, TENZIJ ANDERS VERMELD

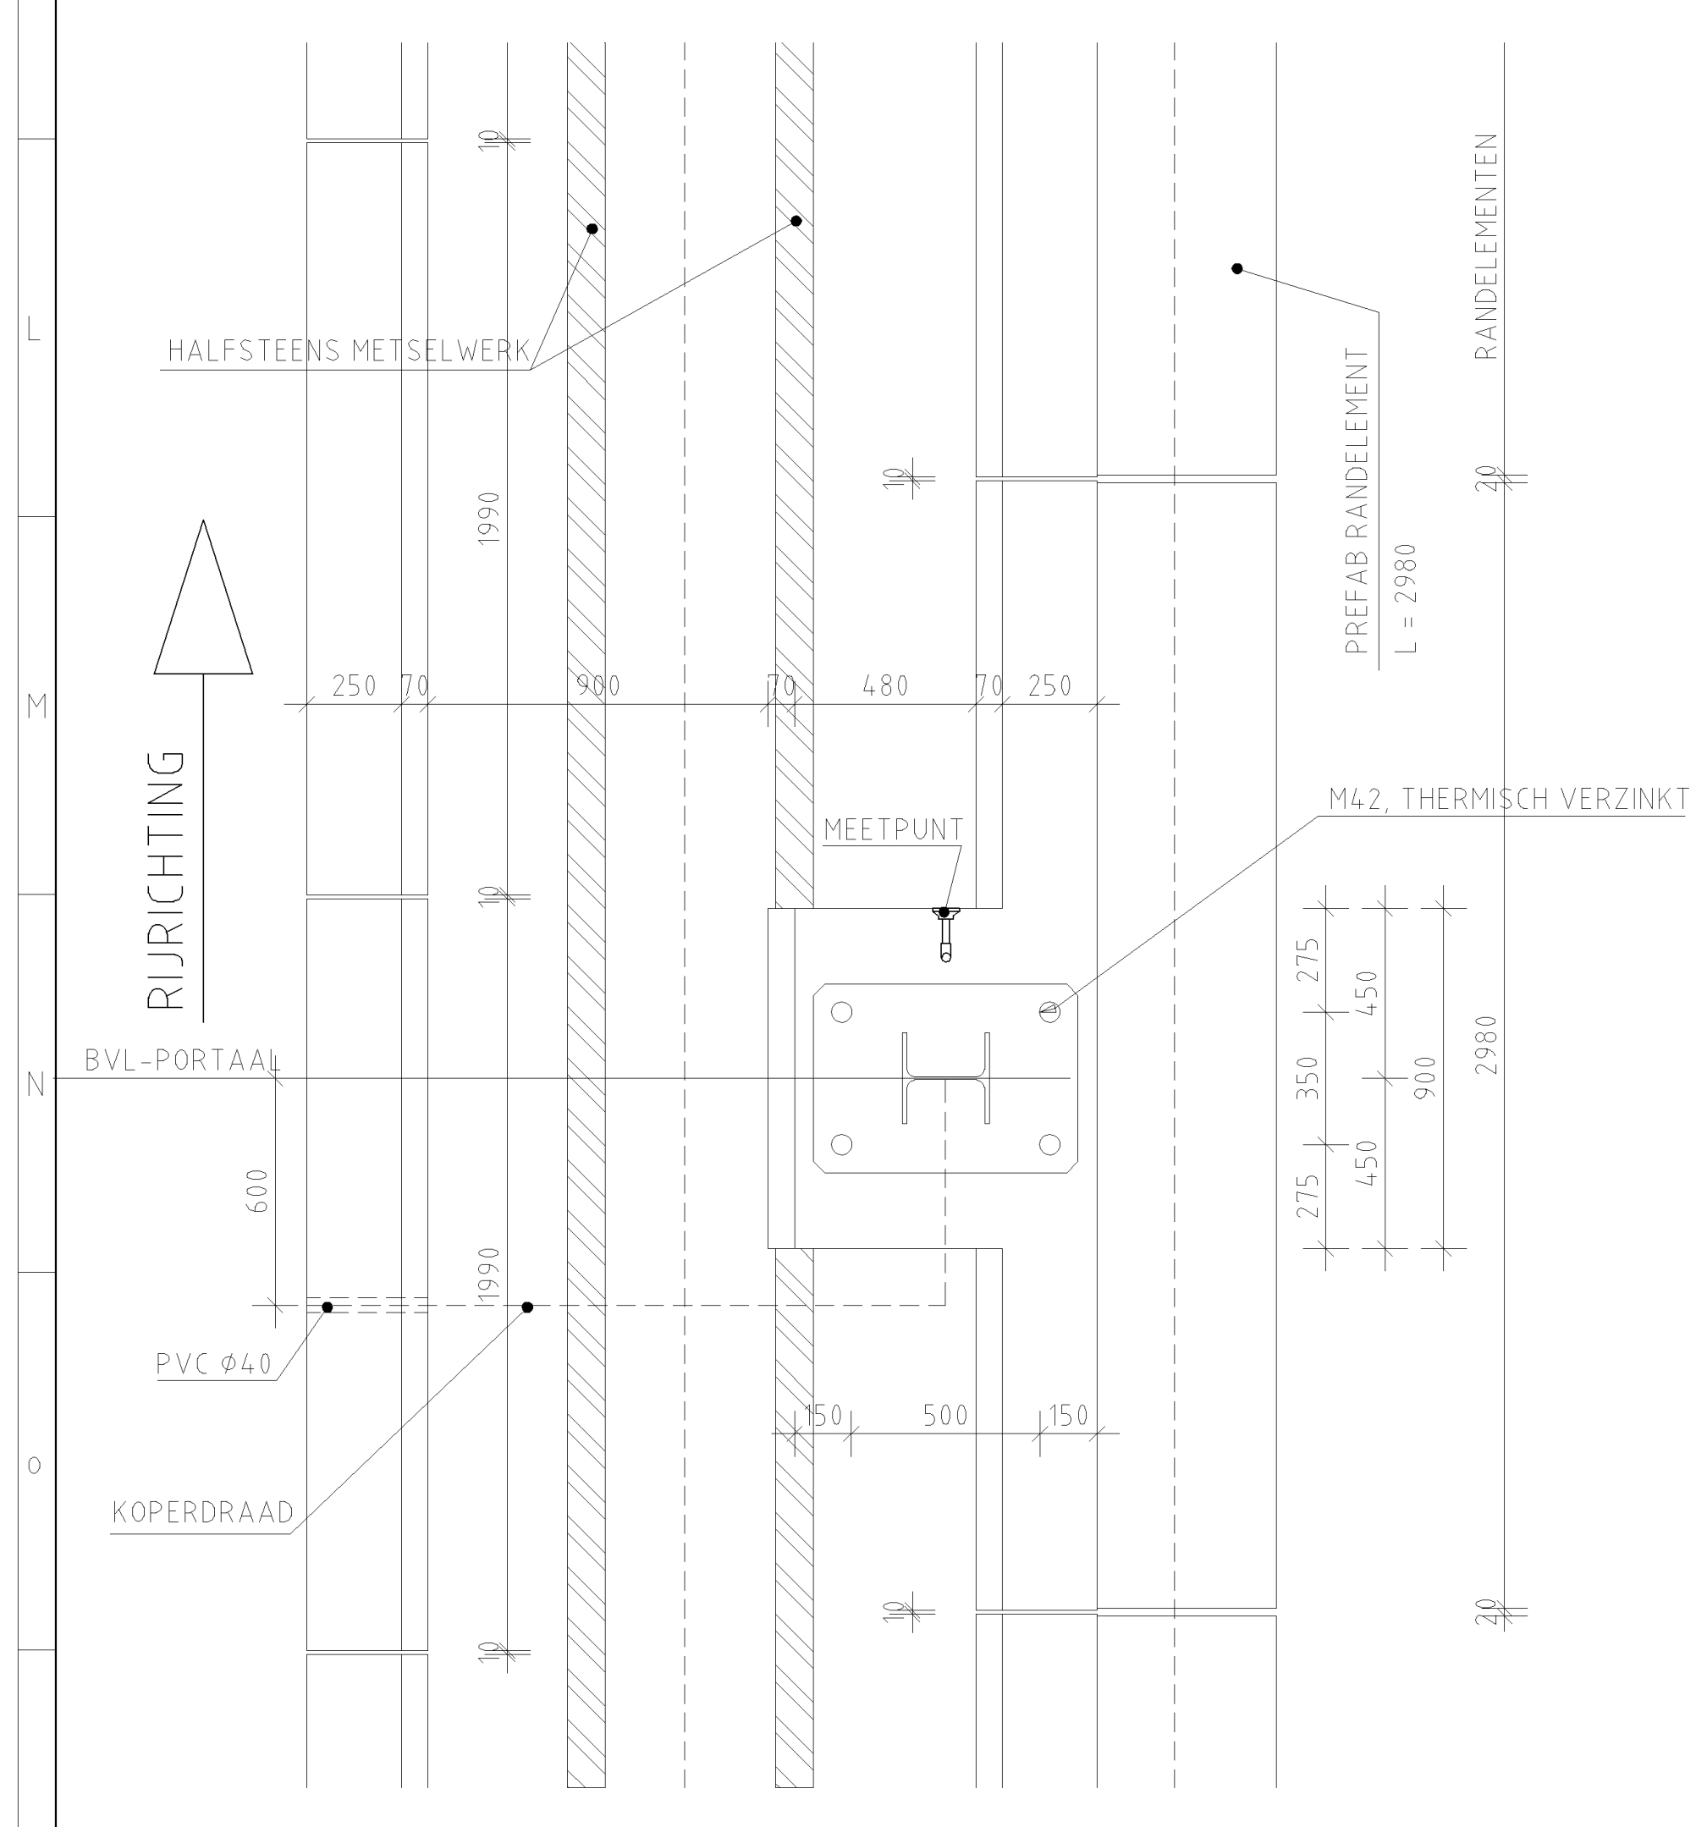

DETAIL POER T.B.V. BVL-PORTAAL
SCHAAL 1 : 20

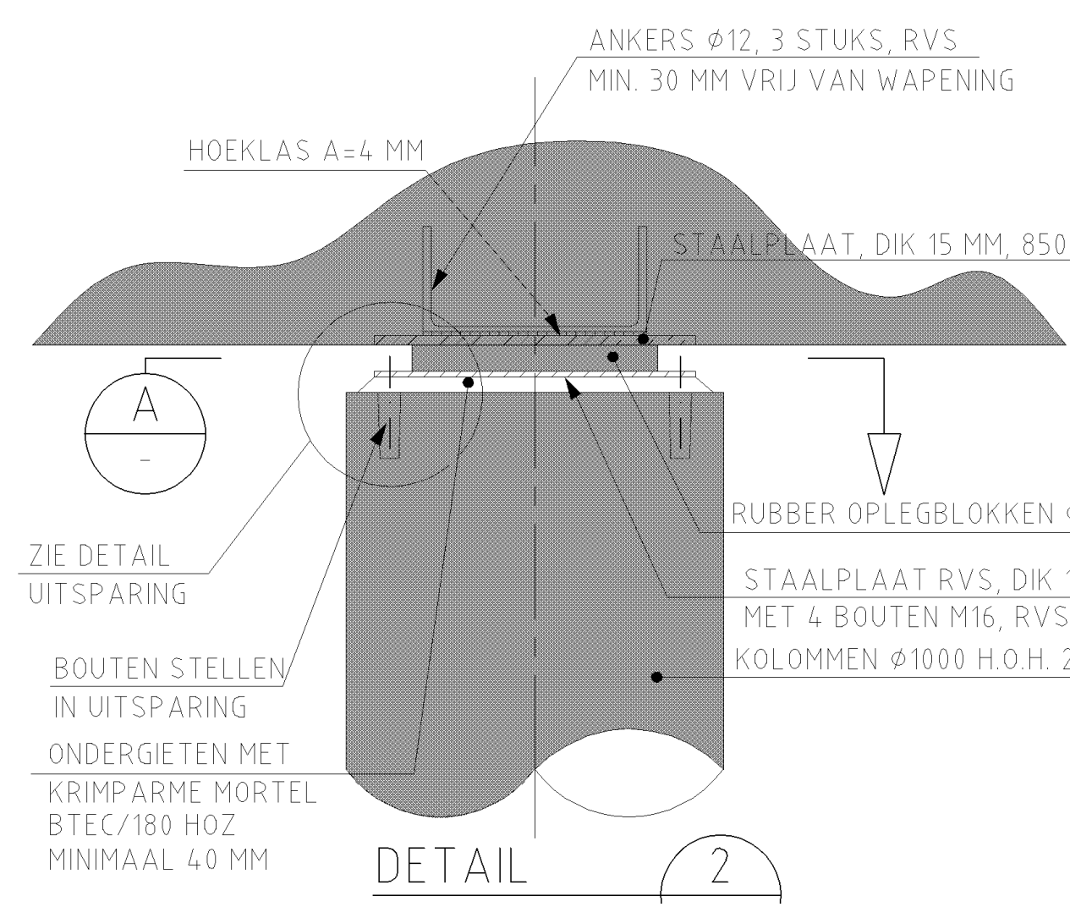
ANKERS Ø12, 3 STUKS, RVS
MIN. 30 MM VRIJ VAN WAPENING
HOEKLAS A=4 MM
STAALPLAAT, DIK 15 MM, 850x850, RVS
A
RUBBER OPLEGBLOKKEN Ø650X70
STAALPLAAT RVS, DIK 15MM, Ø850
MET 4 BOUTEN M16, RVS
KOLOMMEN Ø1000 H.O.H. 2500
ZIE DETAIL UITSPARING
BOUTEN STELLEN IN UITSPARING
ONDERGIETEN MET KRIMPARME MORTEL BTEC/180 HOZ MINIMAAL 40 MM

DETAIL 2
SCHAAL 1 : 20 41102-C-T-13-121

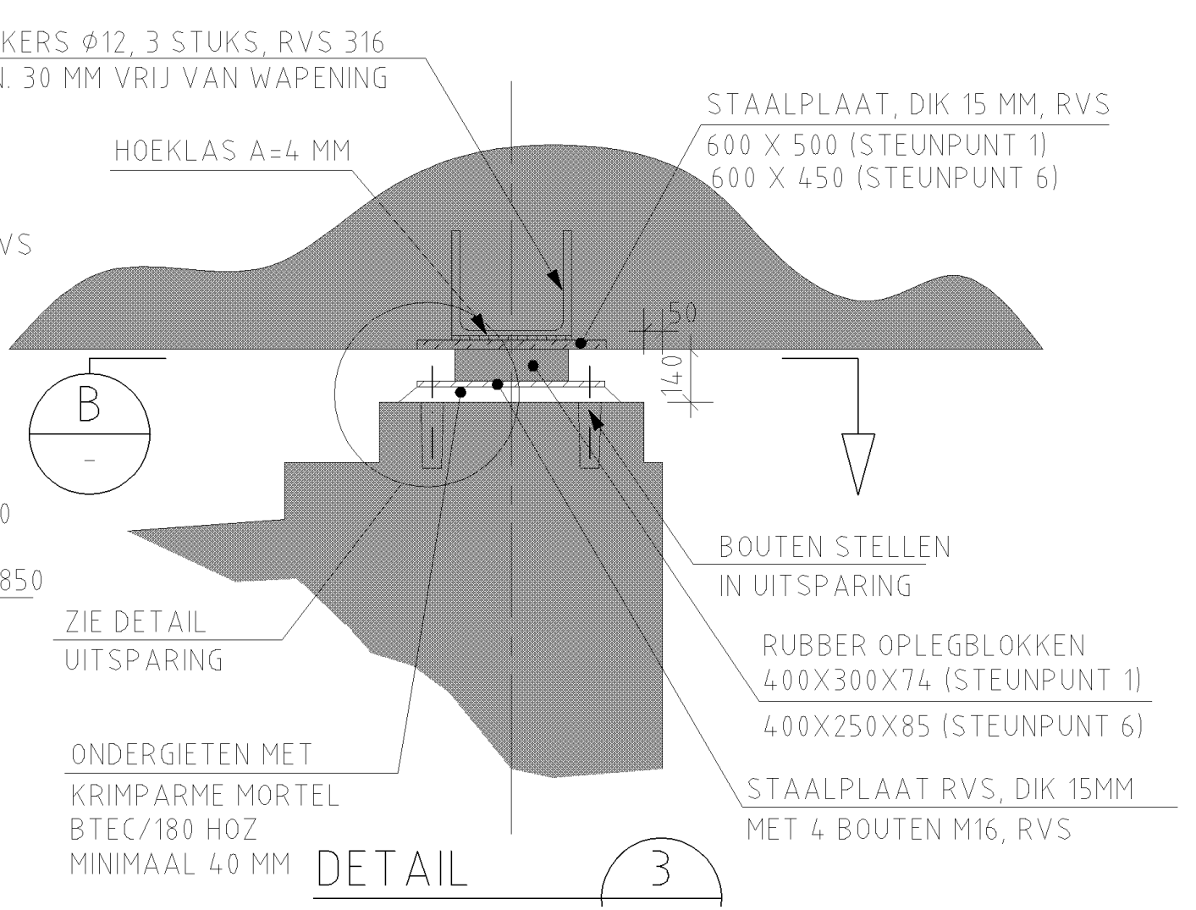

DETAIL 3
SCHAAL 1 : 20 41102-C-T-13-111/112

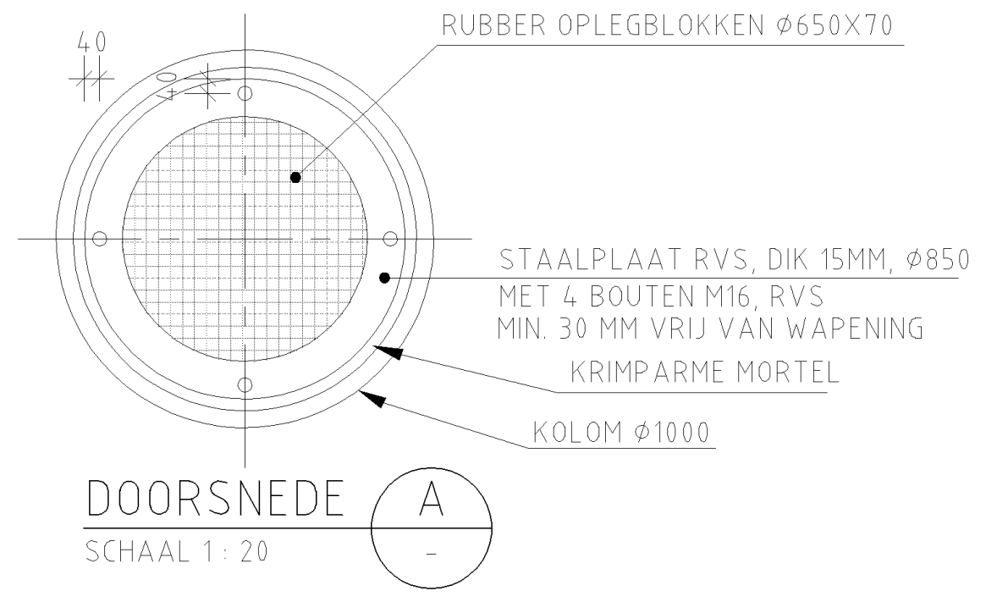
RUBBER OPLEGBLOKKEN Ø650X70
STAALPLAAT RVS, DIK 15MM, Ø850
MET 4 BOUTEN M16, RVS
MIN. 30 MM VRIJ VAN WAPENING
KRIMPARME MORTEL
KOLOM Ø1000

DOORSNEDE A
SCHAAL 1 : 20

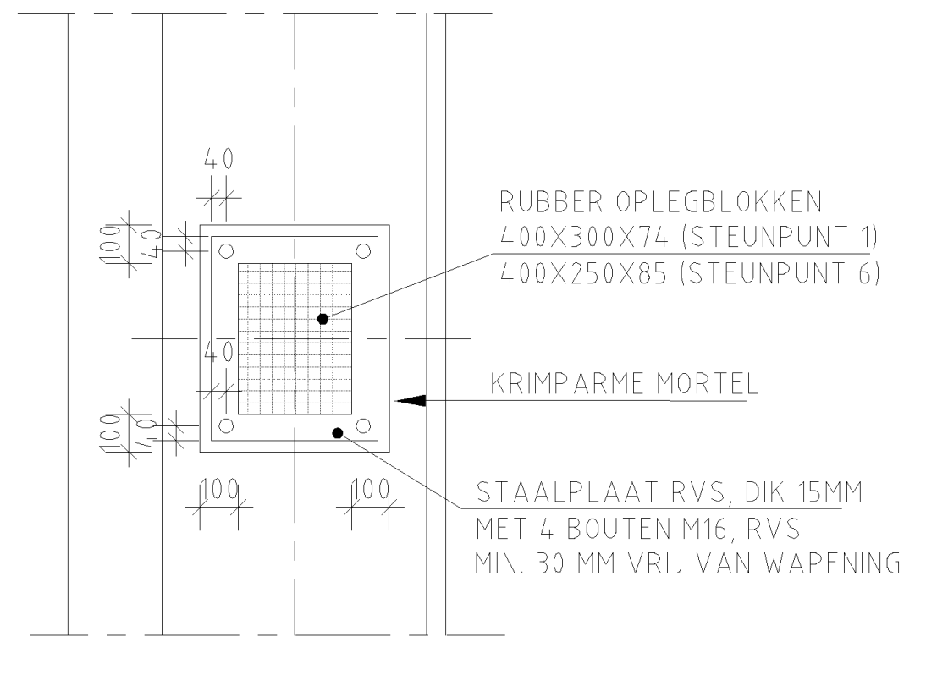

DOORSNEDE B
SCHAAL 1 : 20

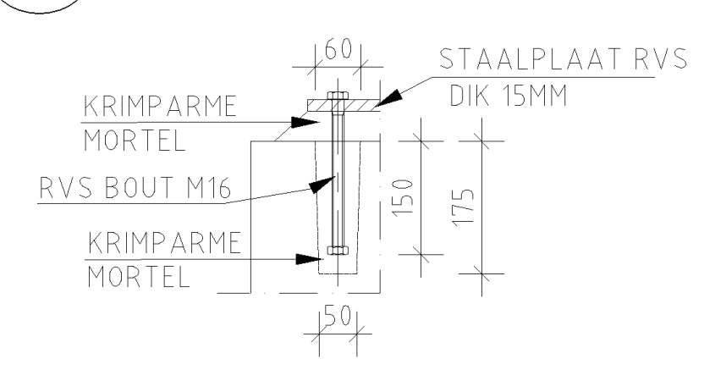

DETAIL UITSPARING
SCHAAL 1 : 10

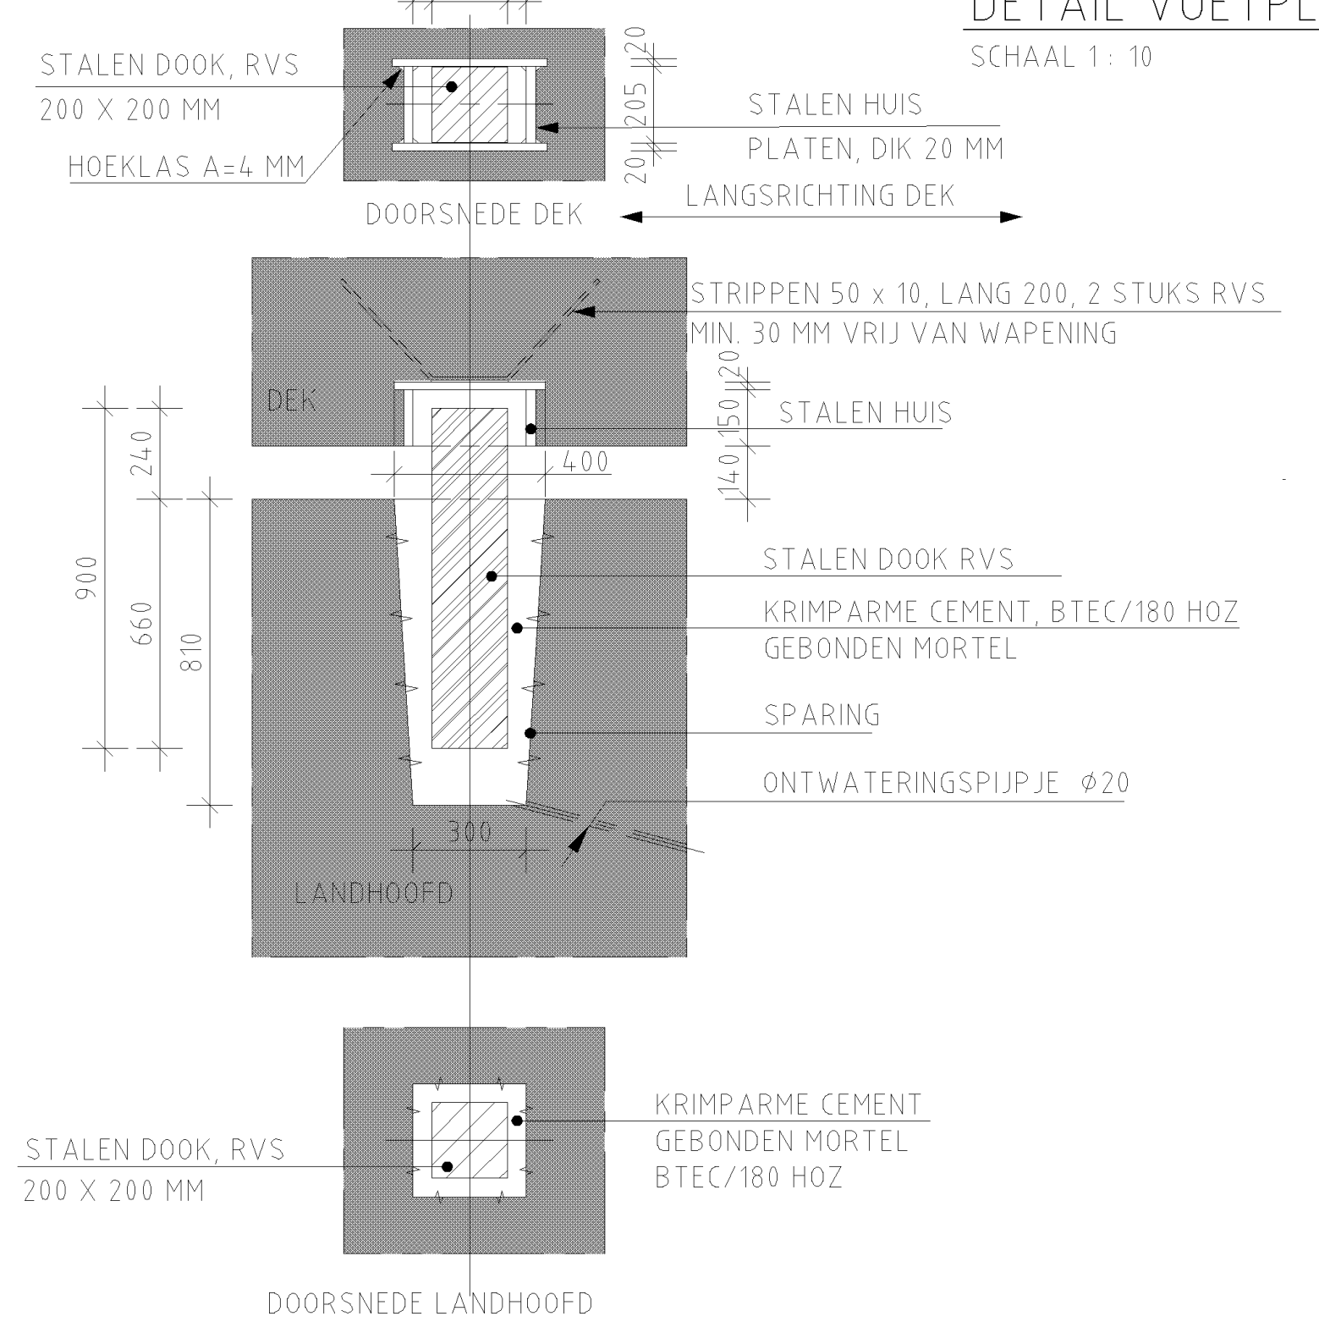

DETAIL 5
SCHAAL 1 : 20 41102-C-T-13-111/112/302

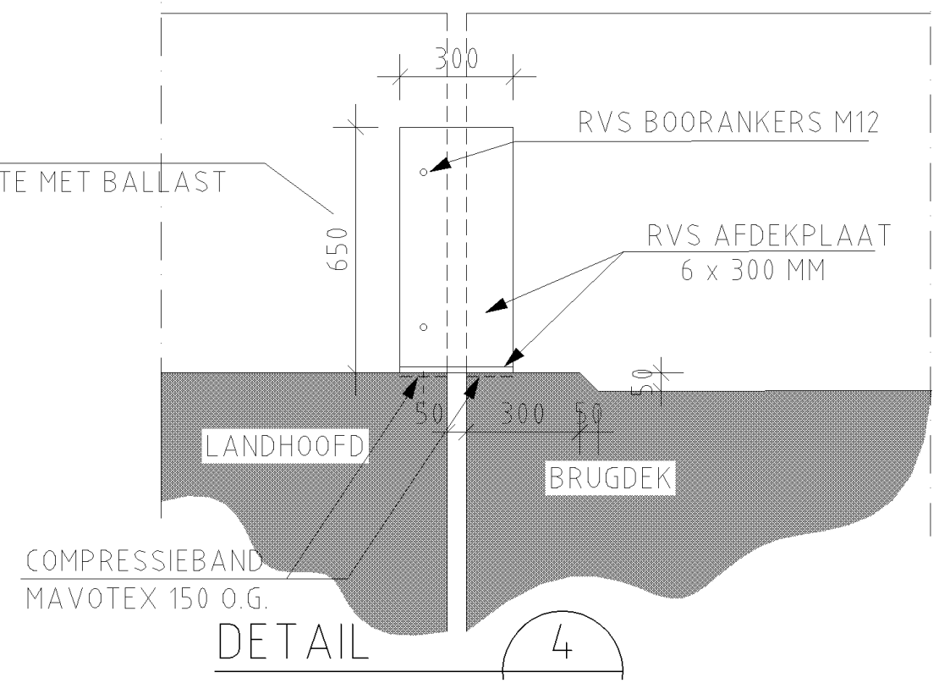

DETAIL 4
SCHAAL 1 : 20 41102-C-T-13-111/112/302

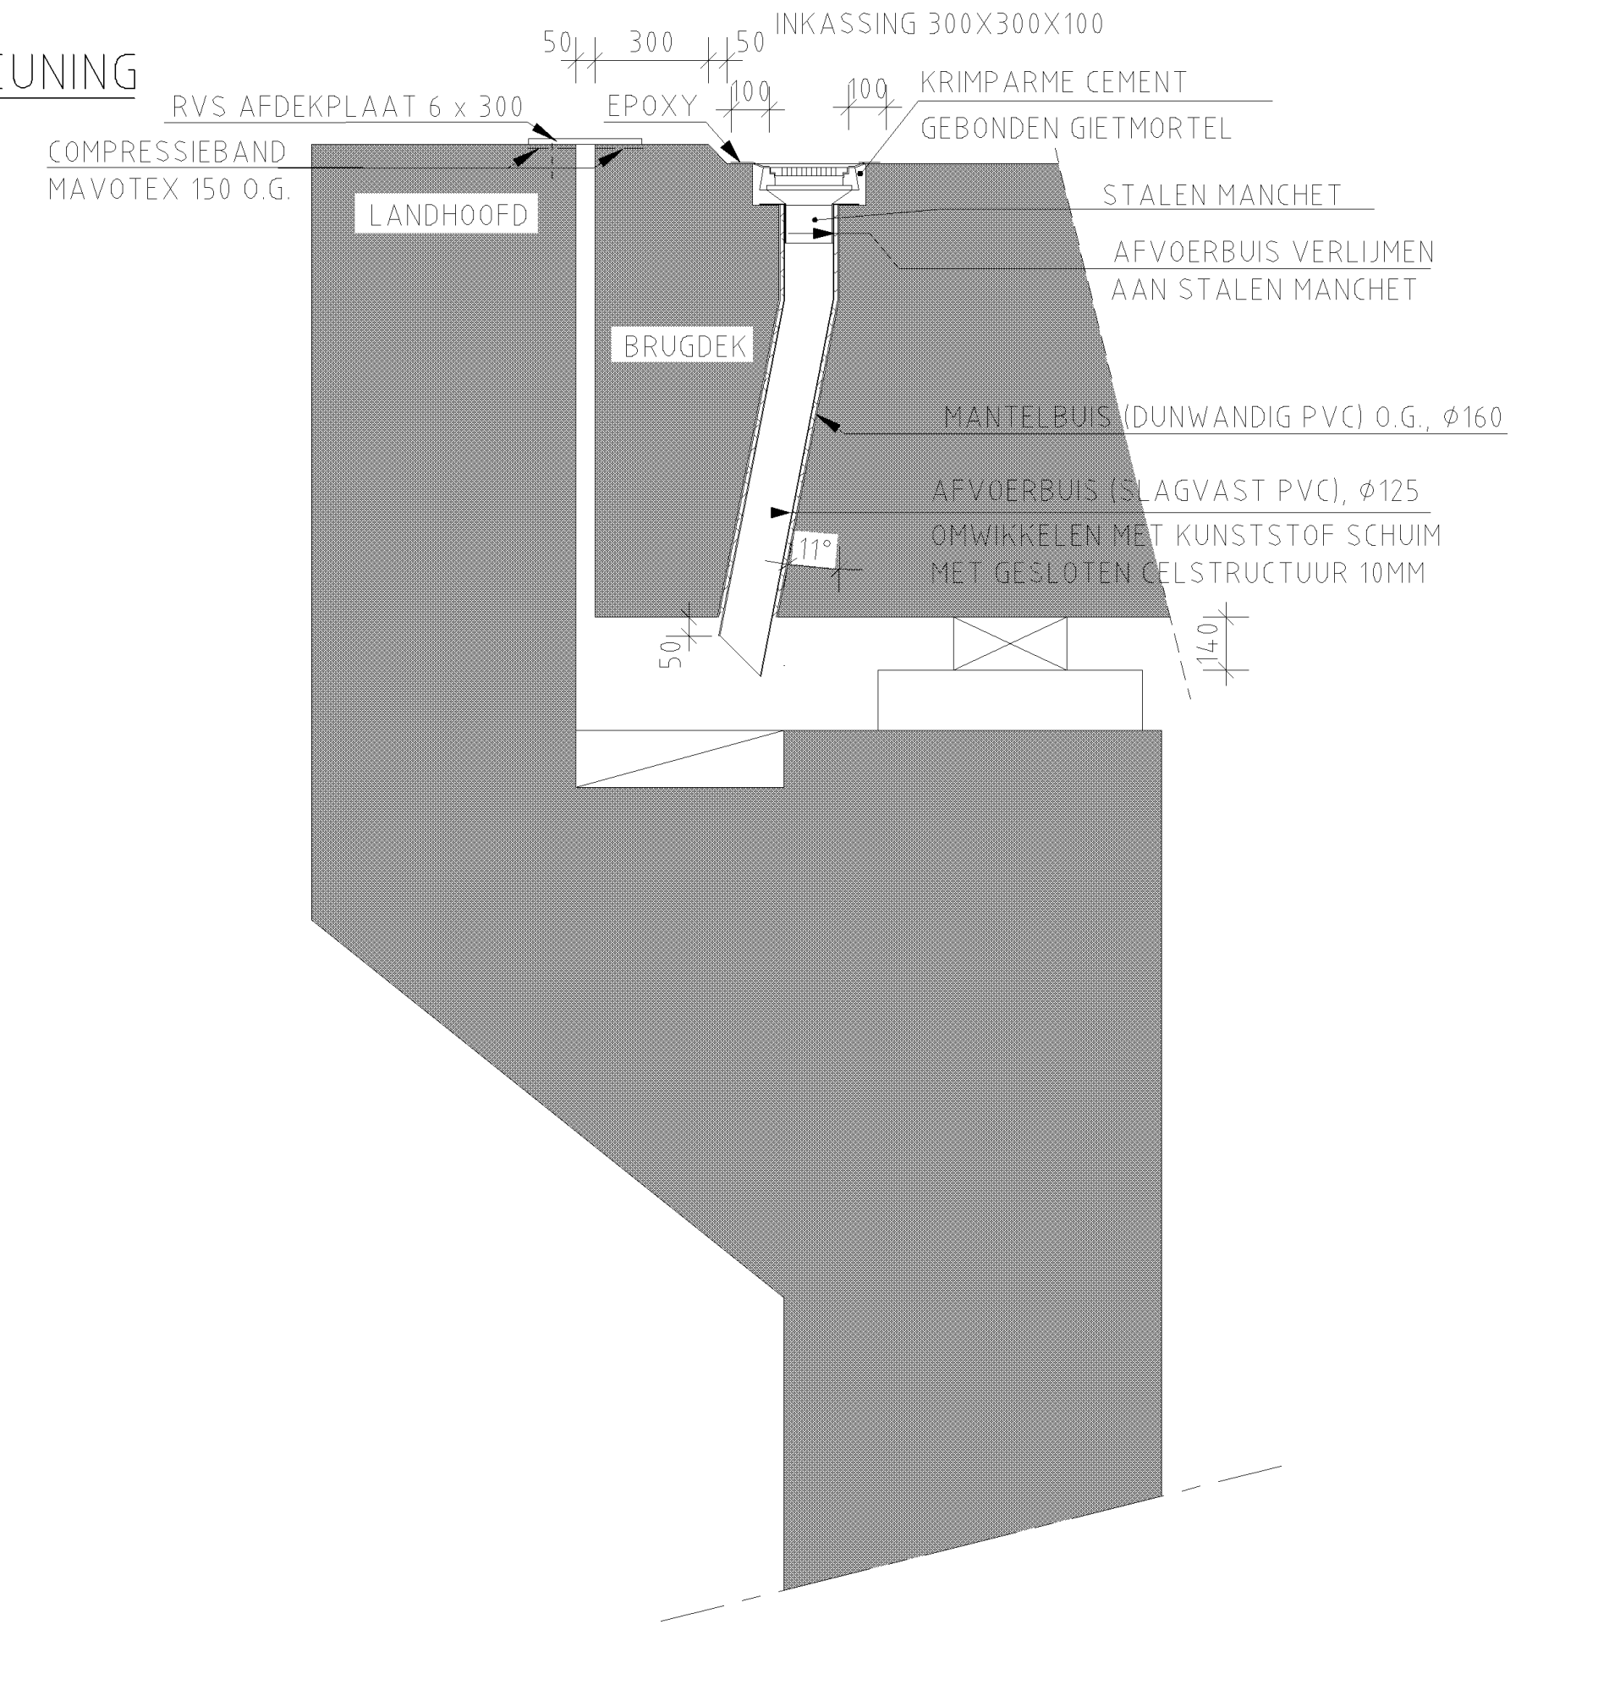

DETAIL HEMELWATERAFVOER IN BRUGDEK T.P.V. LANDHOOFDEN
SCHAAL 1 : 20

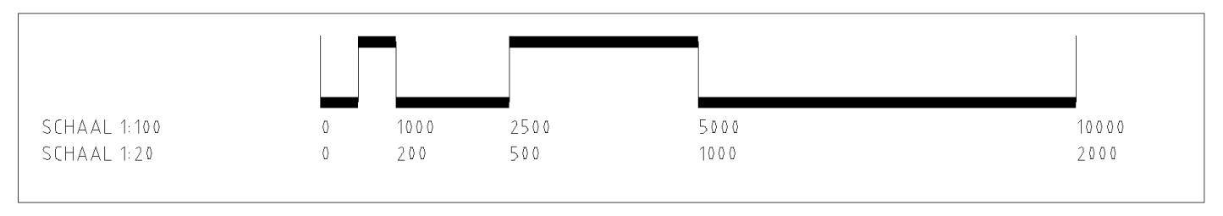

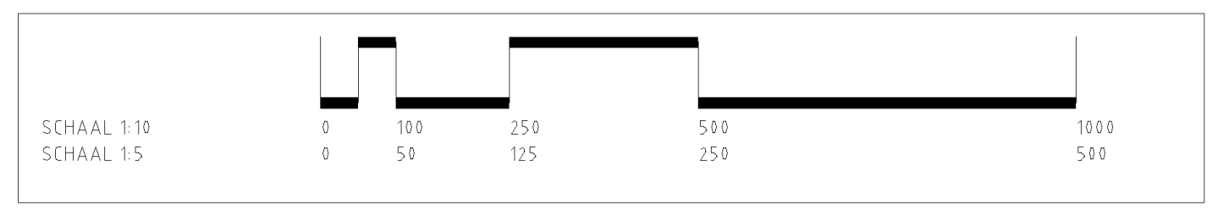

A	25-04-2005
	20062007HSL

Movares Nederland bv
As Built

Deze tekening vervangt:

001220006

ProRail

LAGE ZWALUWE – PRINSENBEEK
SPOORBRUG IC OVER DE MARK
DETAILS, BLAD 1 MAATVOERING

110.03 01
421 8.554 8.554

Formaat A0X1	Schaal 1:100
Geocode 121	Versie A

Details

A0

ProRail / Railinfrabeheer is eigenaar van alle digitale en analoge verschijningsvormen van deze tekening en rechthebbende op grond van de Auteurswet 1912. Wijziging, vermenigvuldiging en/of openbaarmaking van deze tekening zonder voorafgaande schriftelijke toestemming van Railinfrabeheer is niet toegestaan.