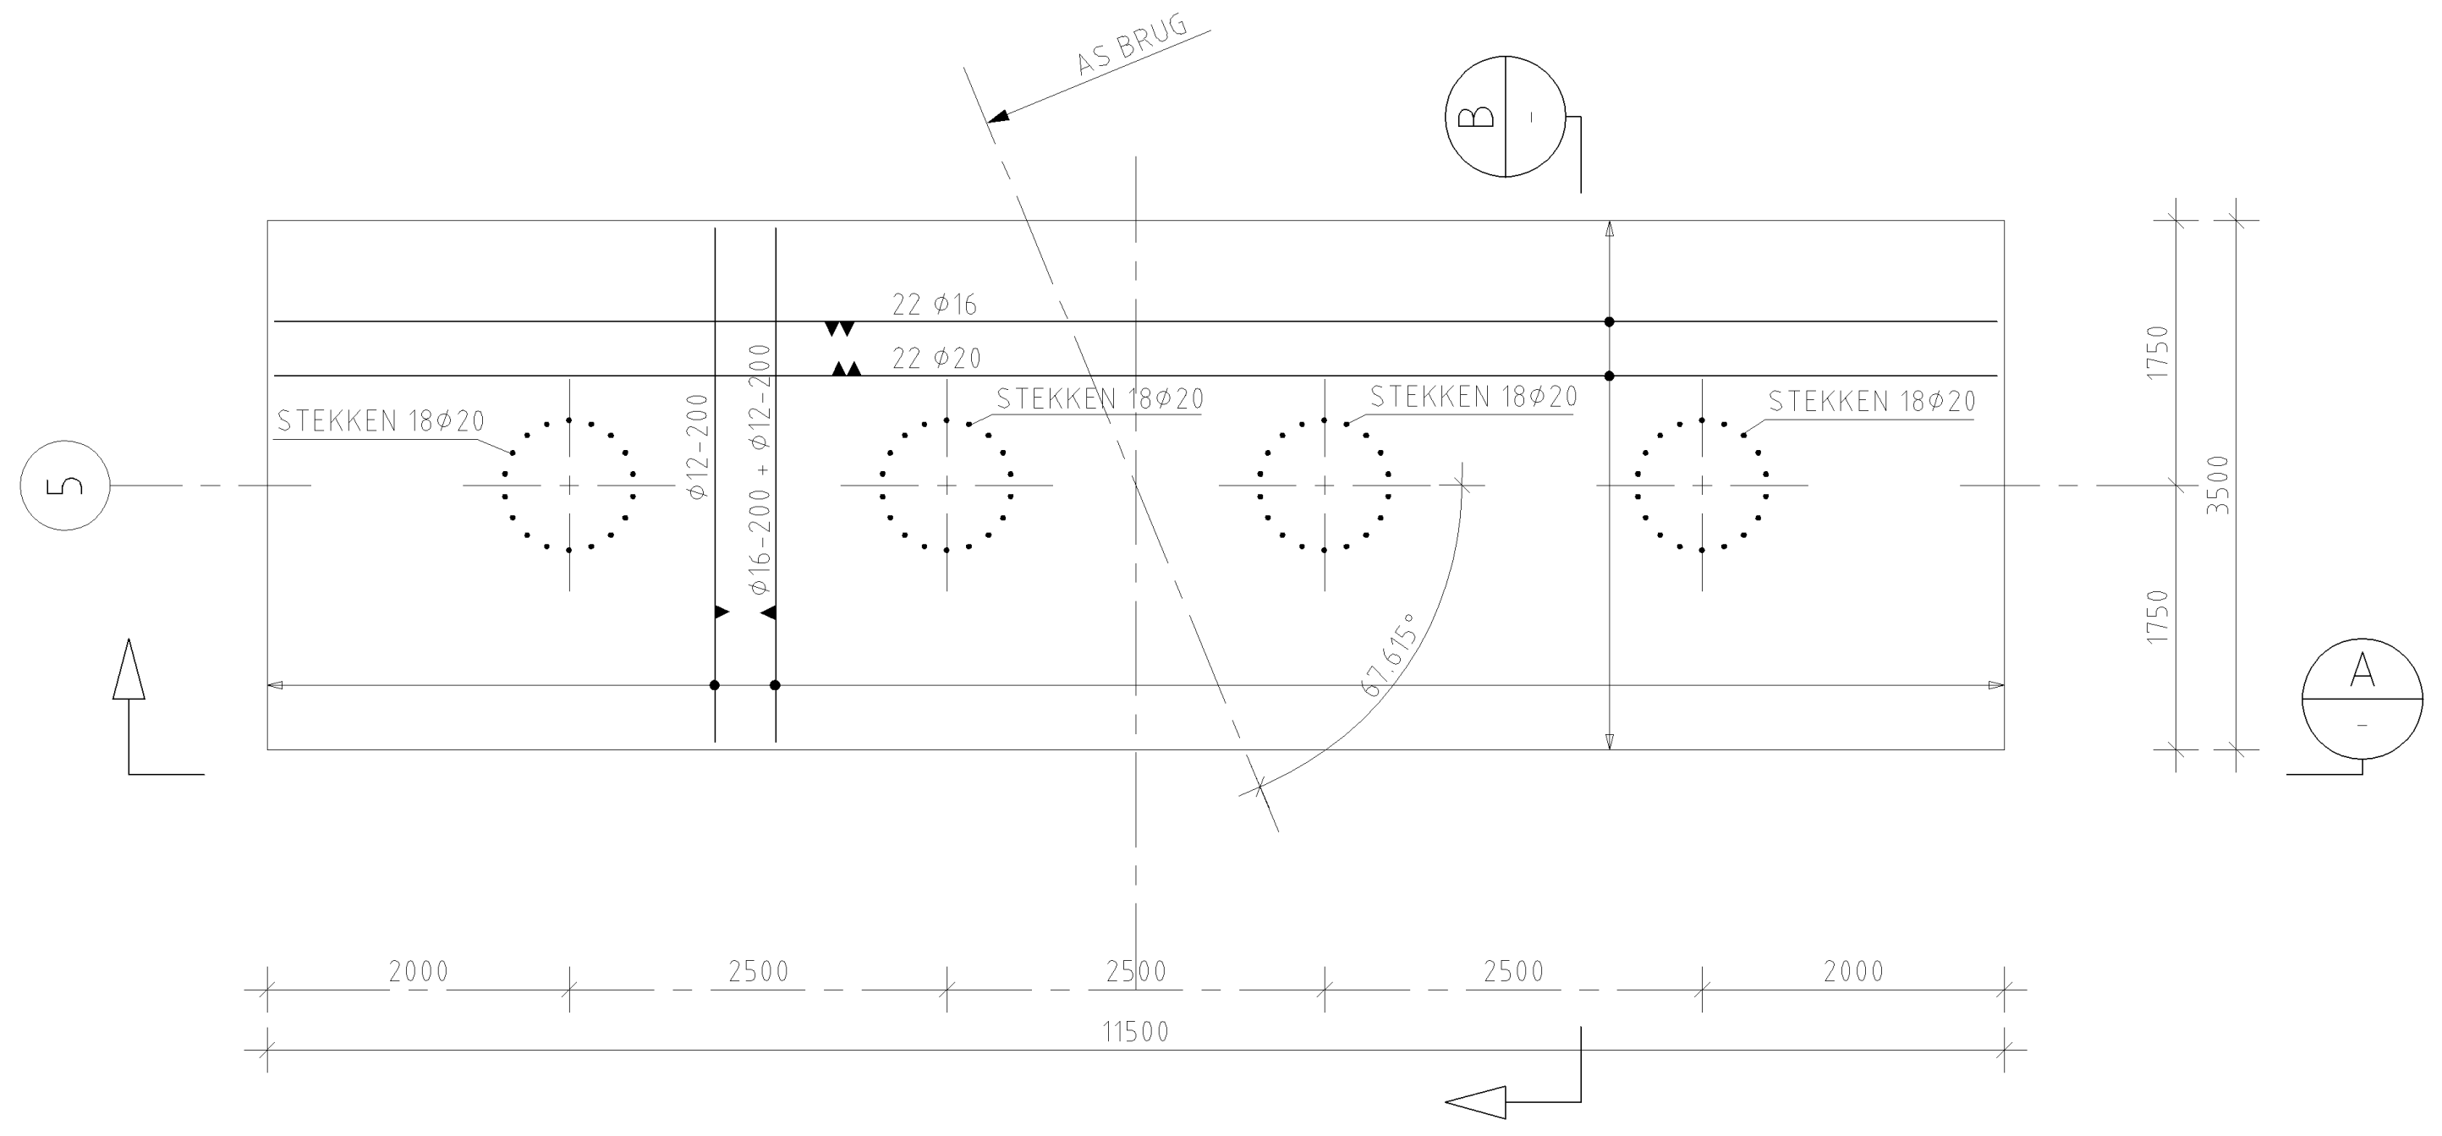

BOVENAANZICHT PIJLER 5
SCHAAL 1 : 50

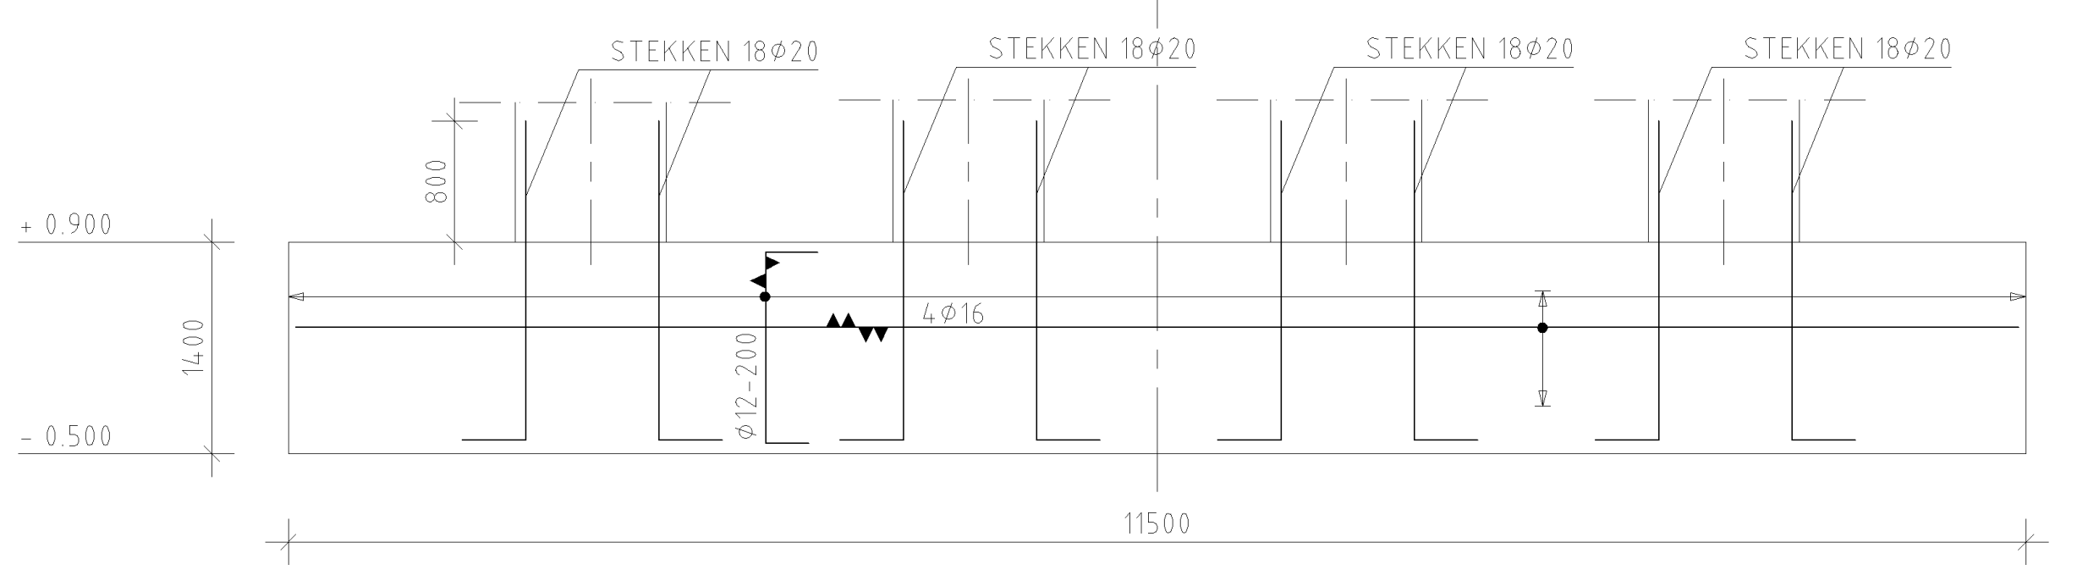

AANZICHT A
SCHAAL 1 : 50

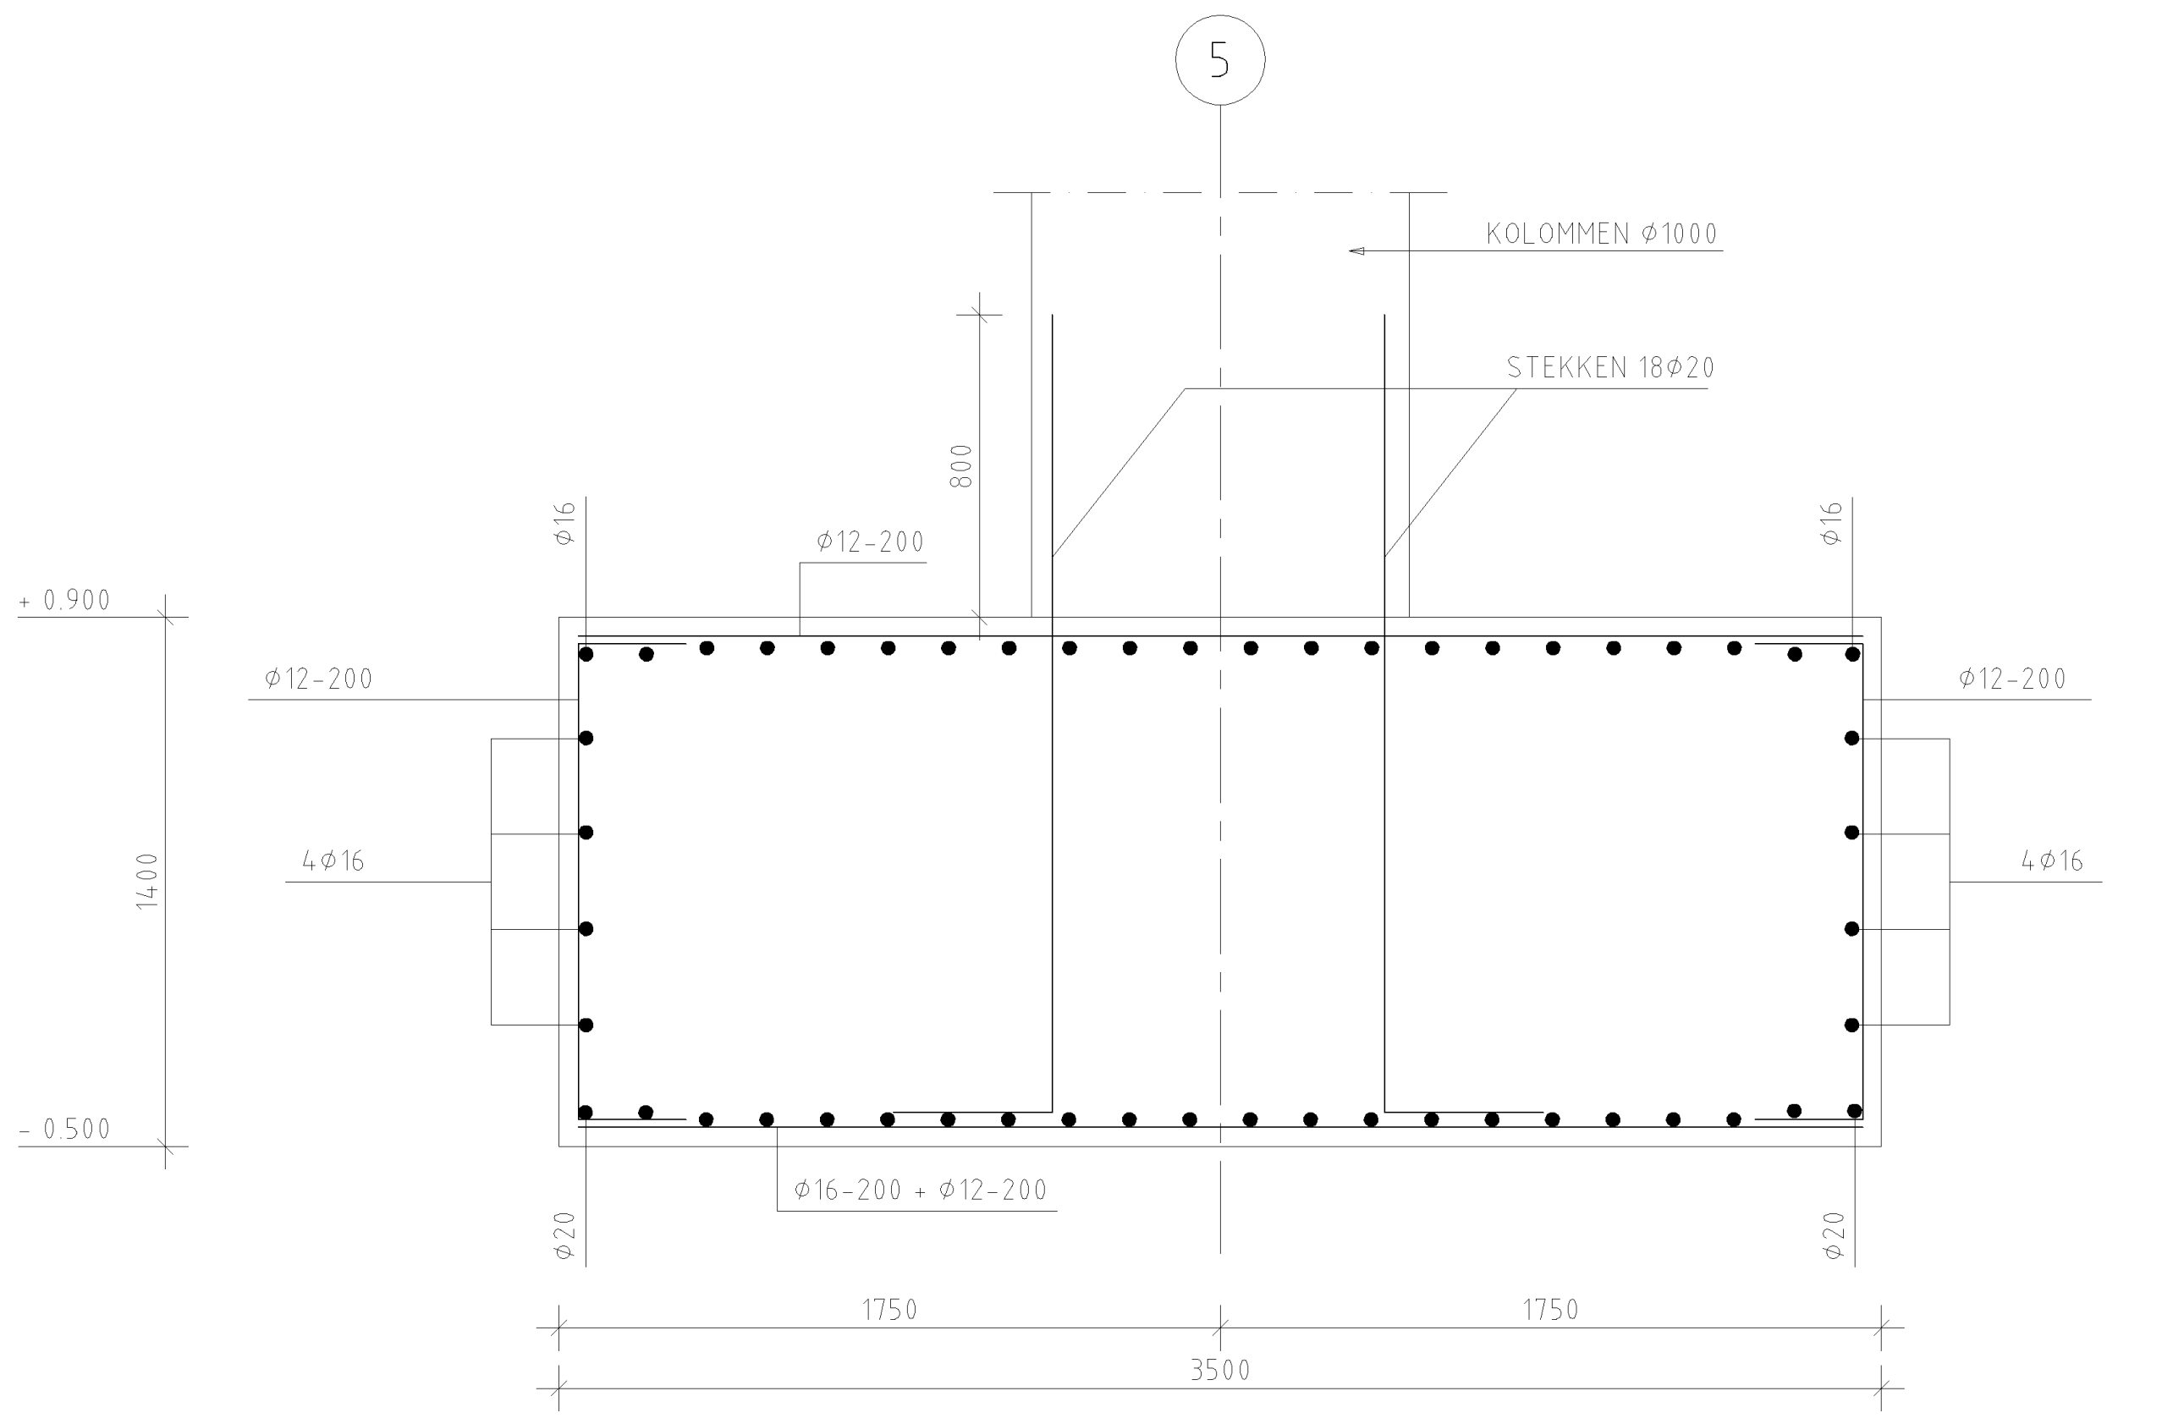

DOORSNEDE B
SCHAAL 1 : 20

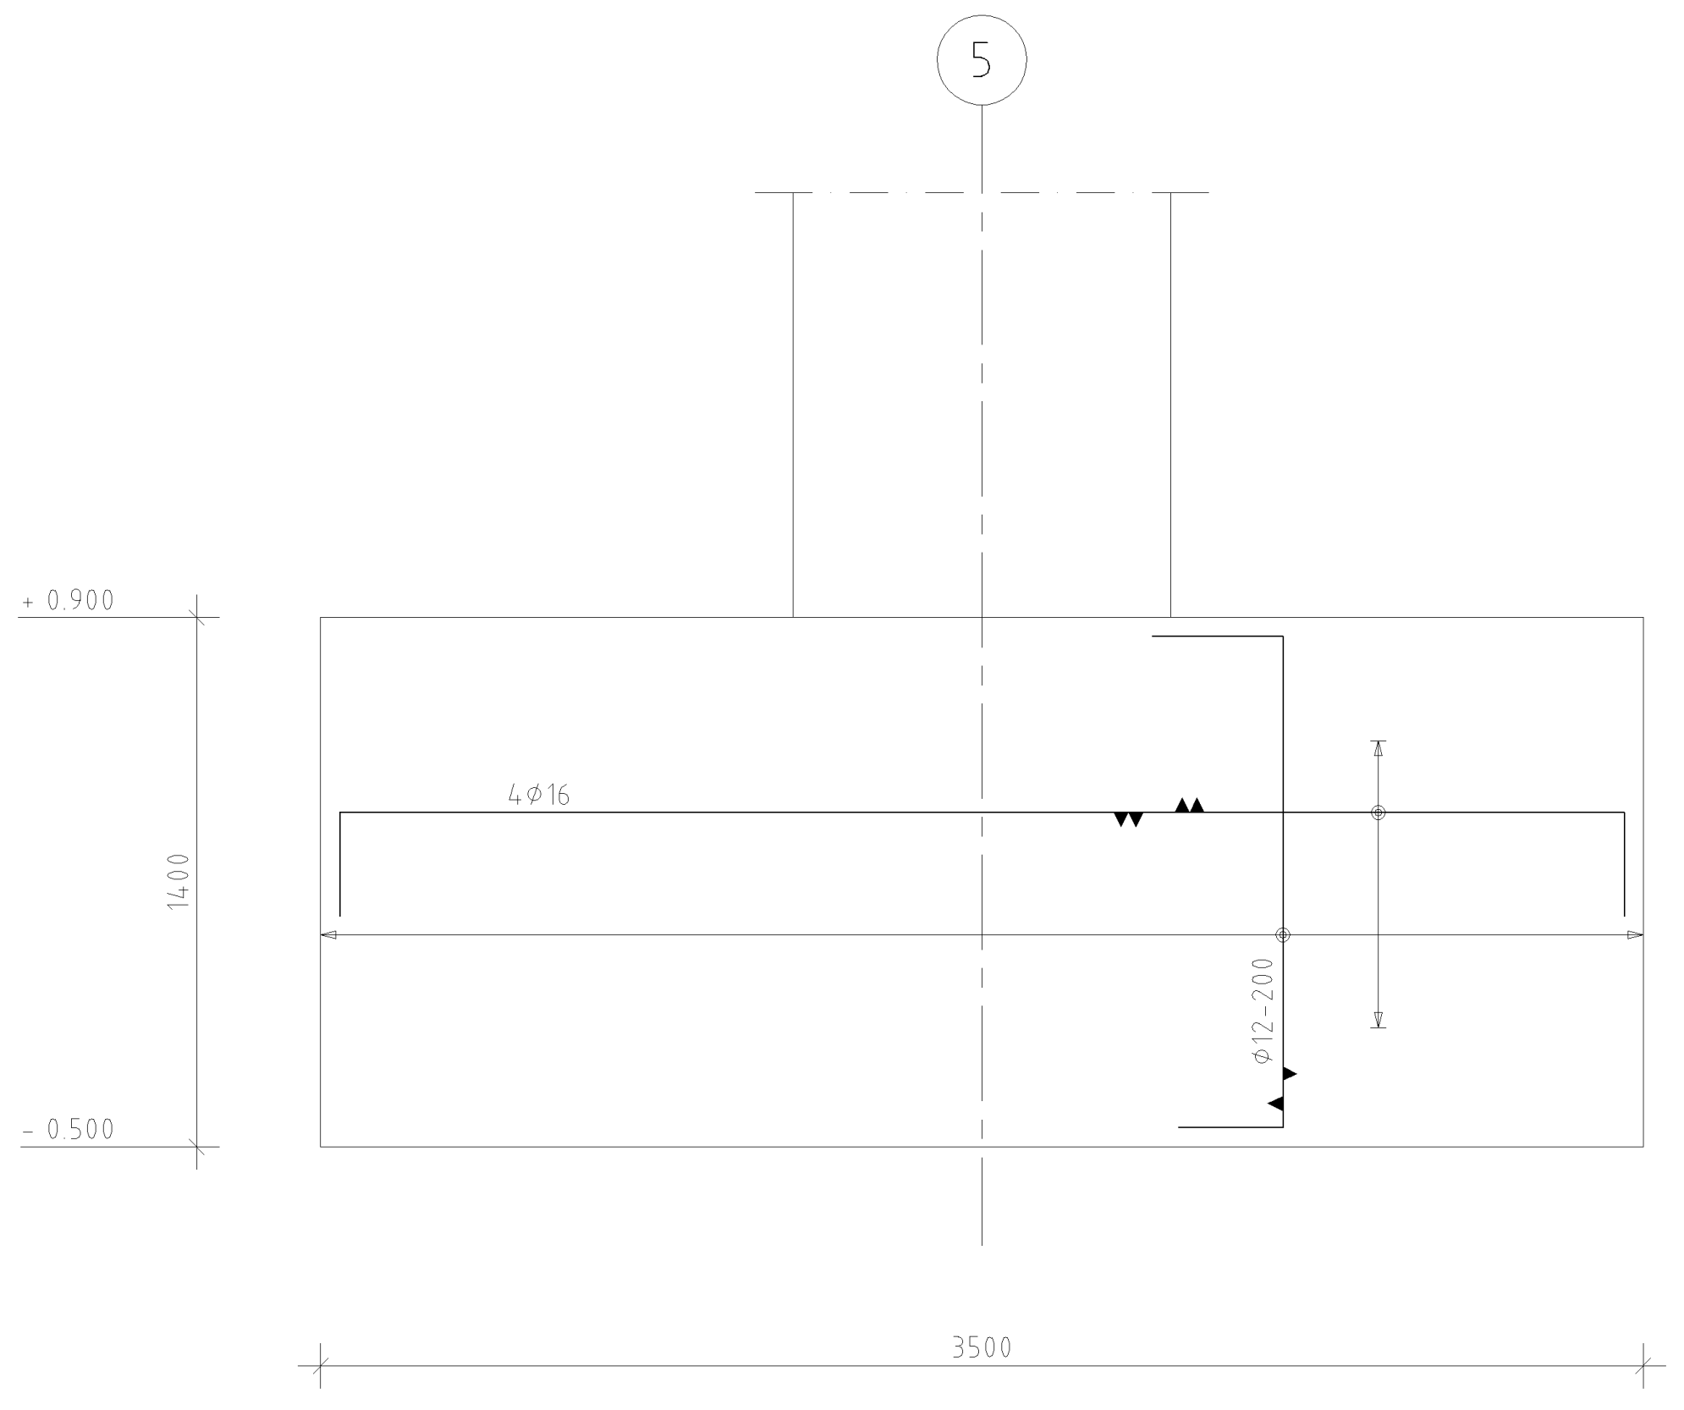

AANZICHT KOPSE ZIJDEN SLOOF 5
SCHAAL 1 : 20

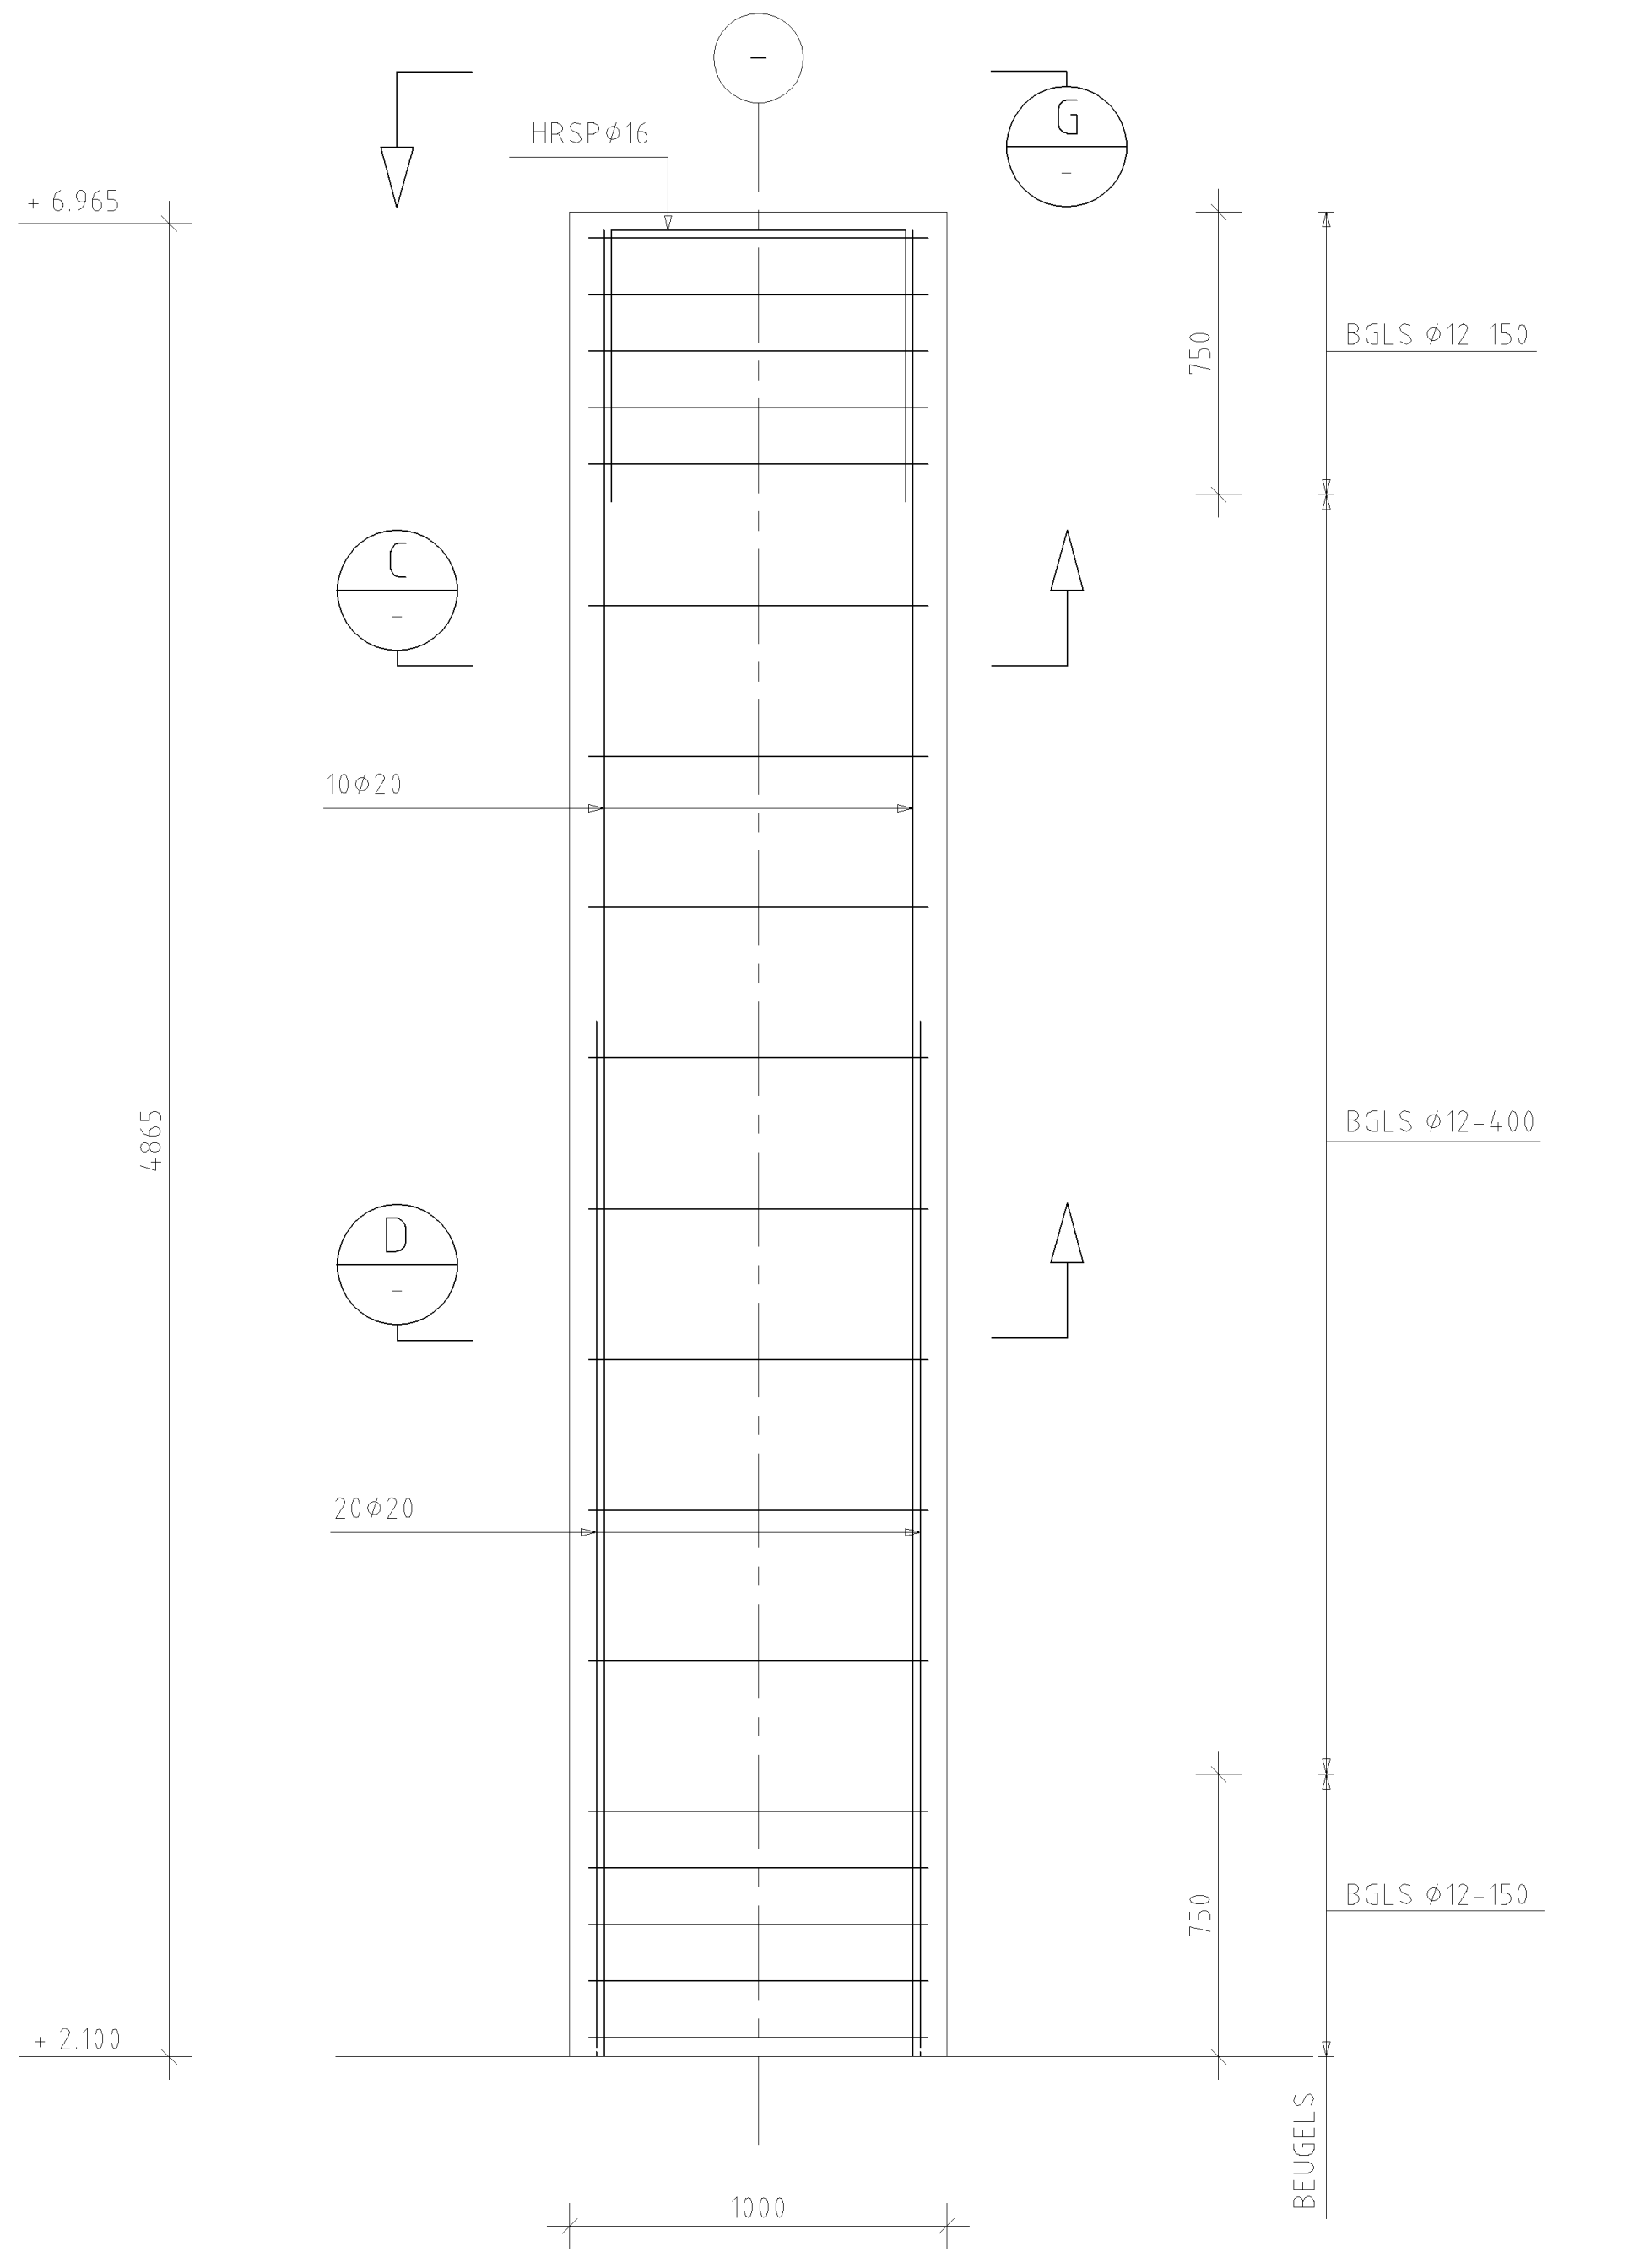

AANZICHT KOLOMMEN AS 2, 3 EN 4 ; 12 KOLOMMEN
SCHAAL 1 : 20

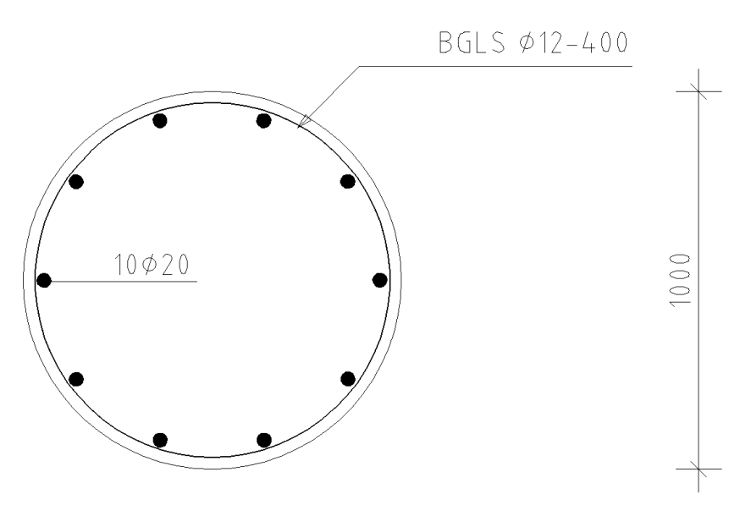

DOORSNEDE C
SCHAAL 1 : 20

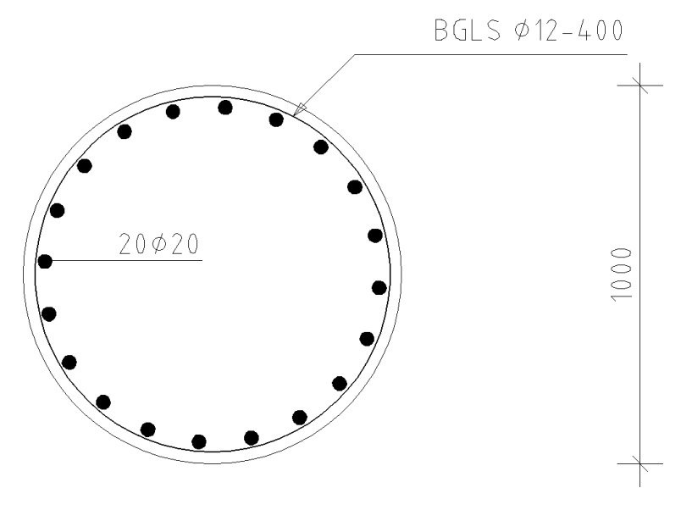

DOORSNEDE D
SCHAAL 1 : 20

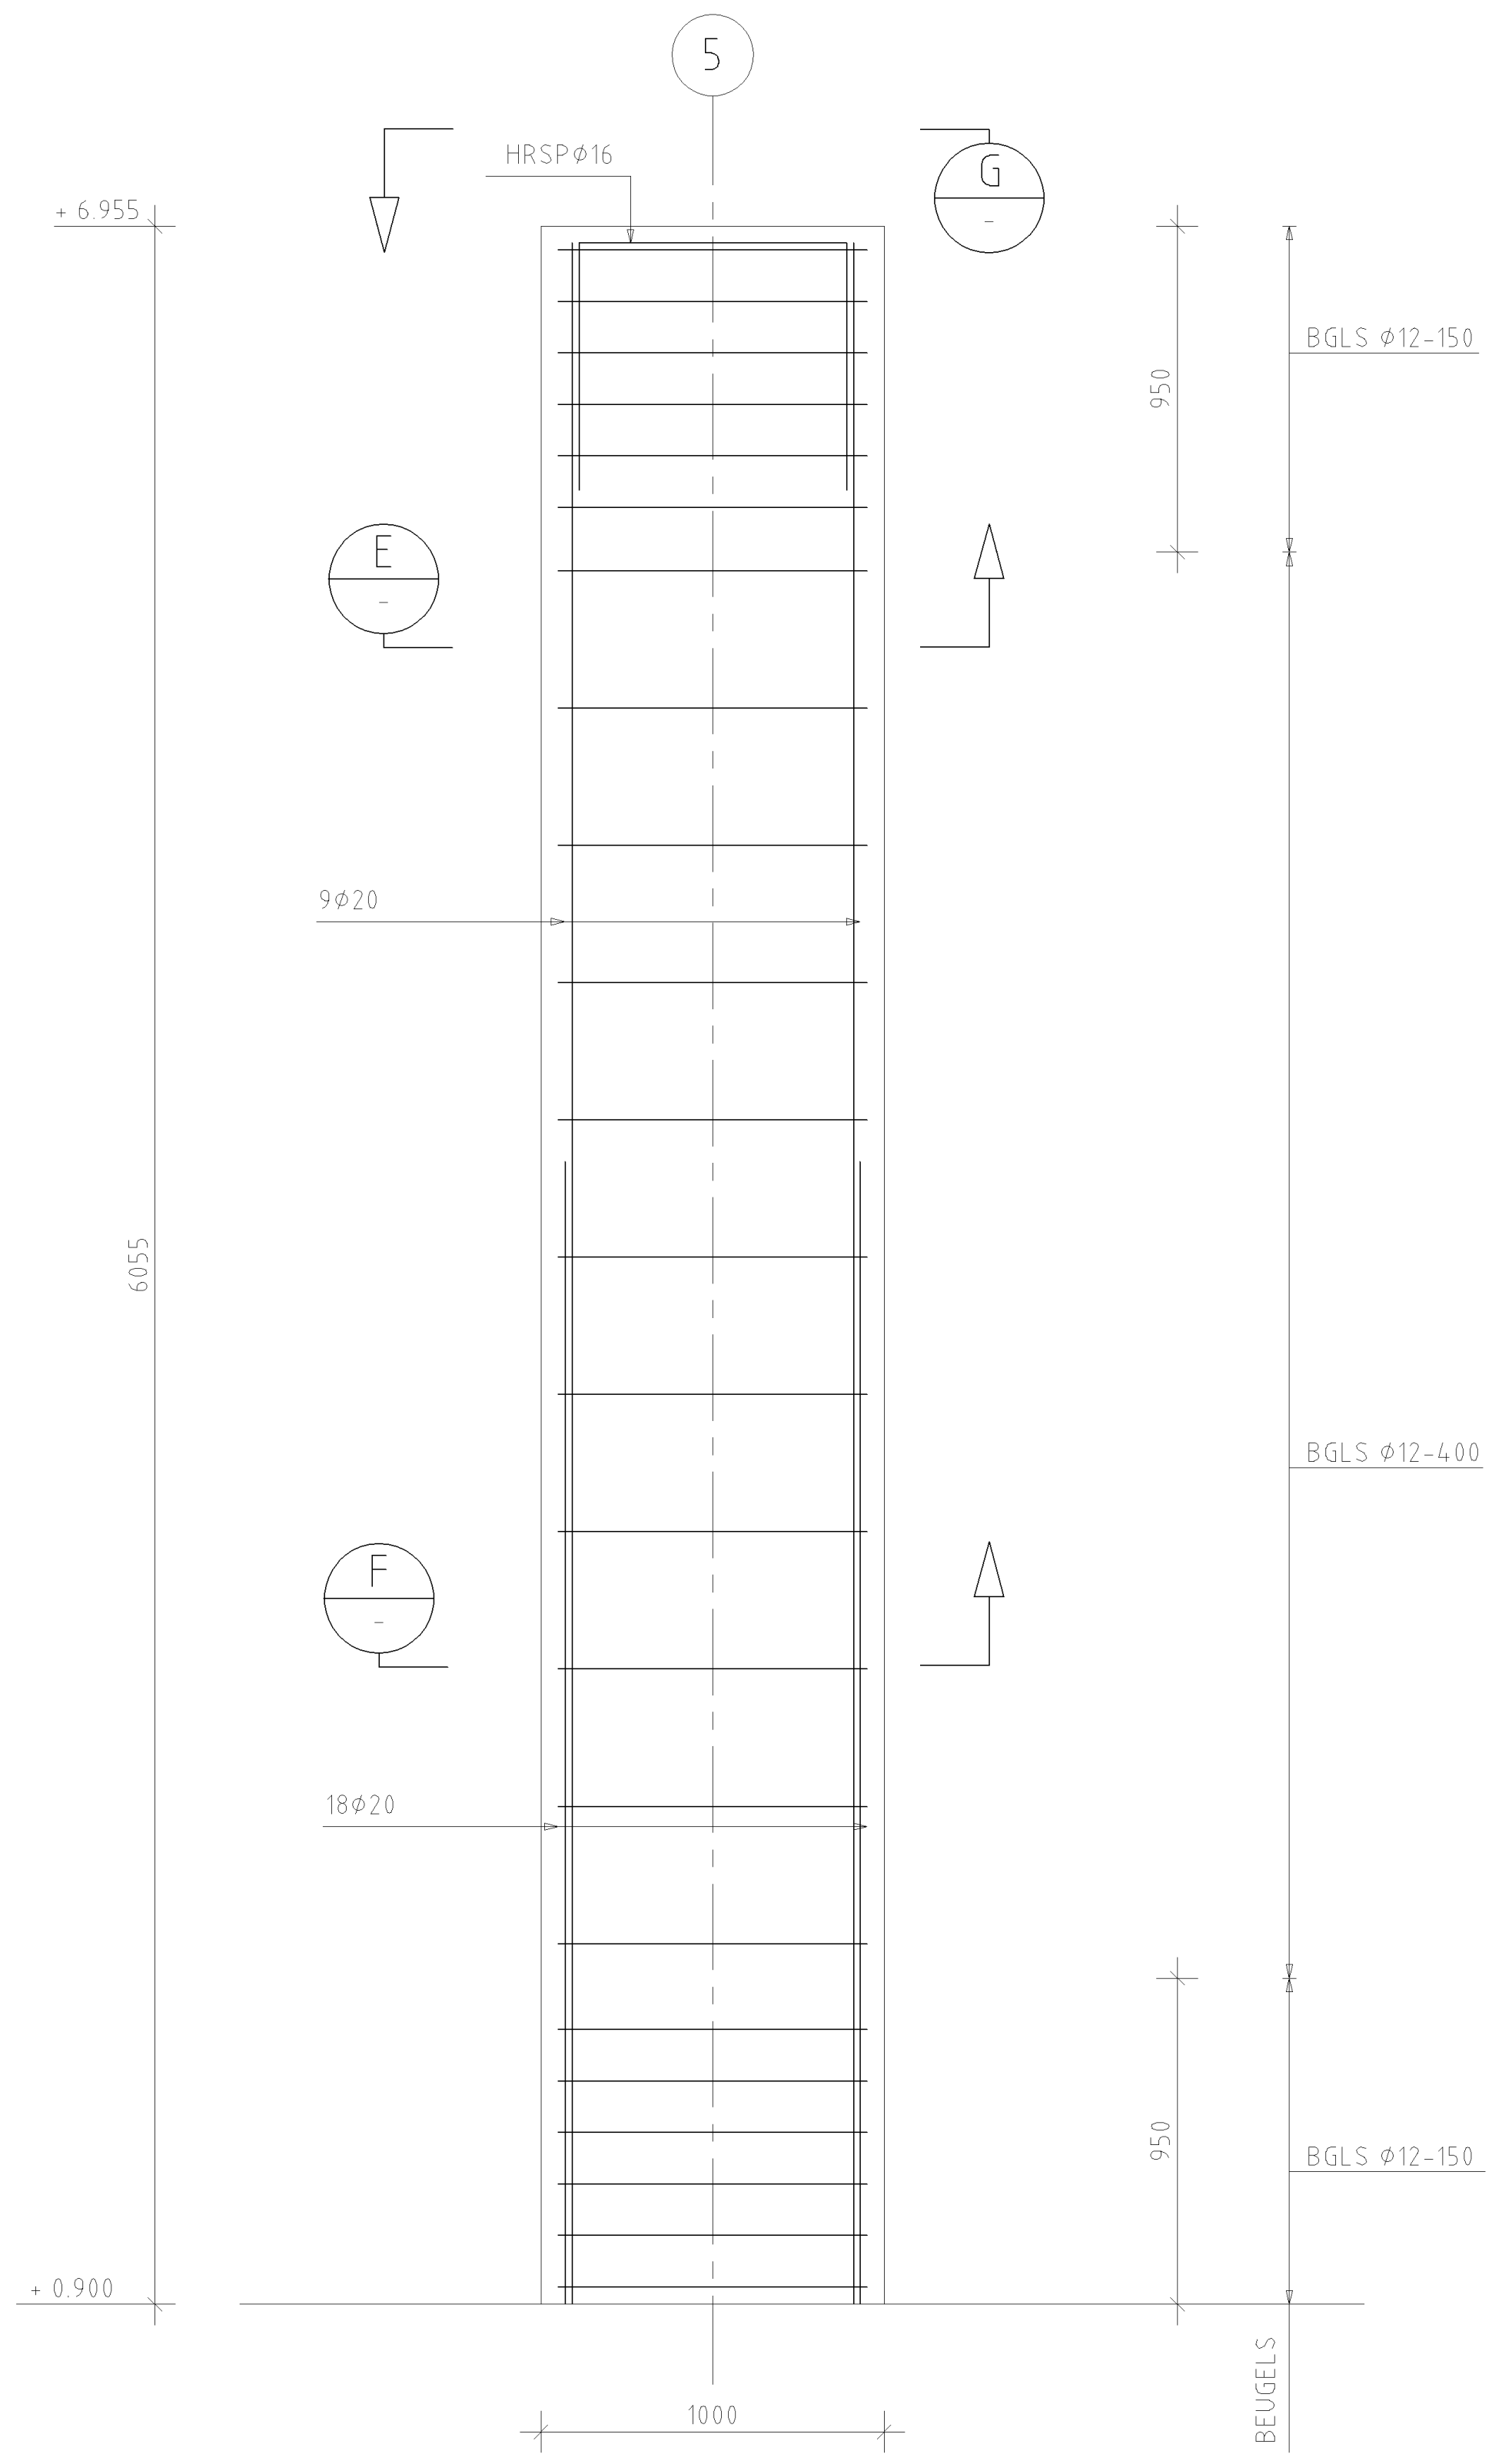

AANZICHT KOLOMMEN AS 5 ; 4 KOLOMMEN
SCHAAL 1 : 20

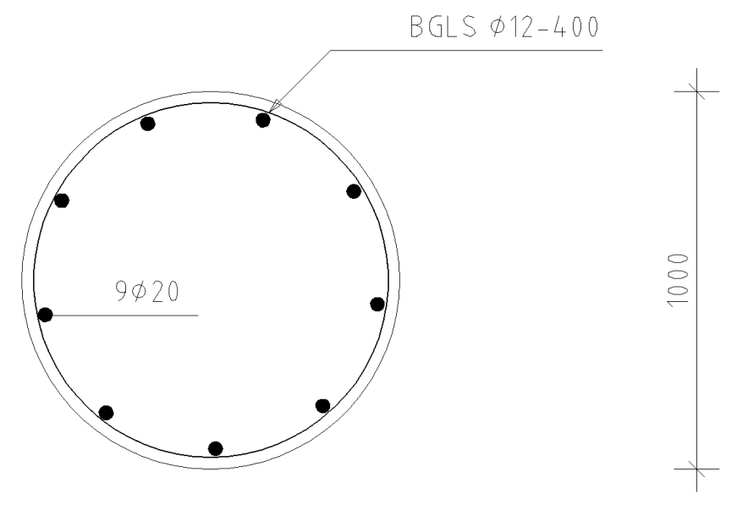

DOORSNEDE E
SCHAAL 1 : 20

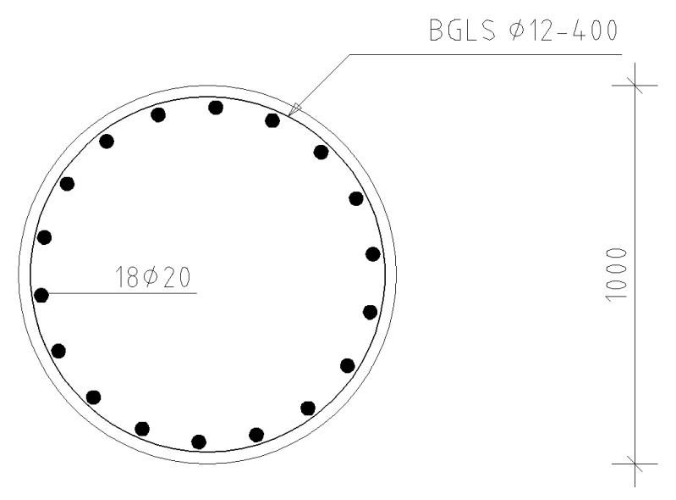

DOORSNEDE F
SCHAAL 1 : 20

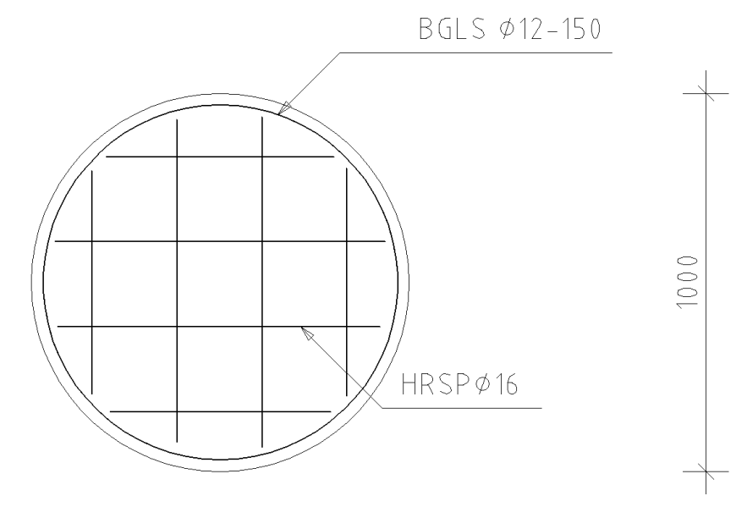

AANZICHT G
SCHAAL 1 : 20

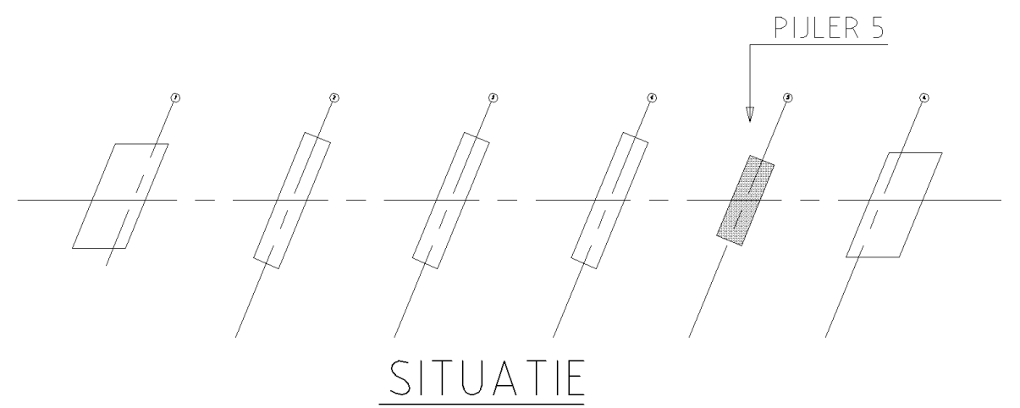

SITUATIE
SCHAAL 1 : 1000

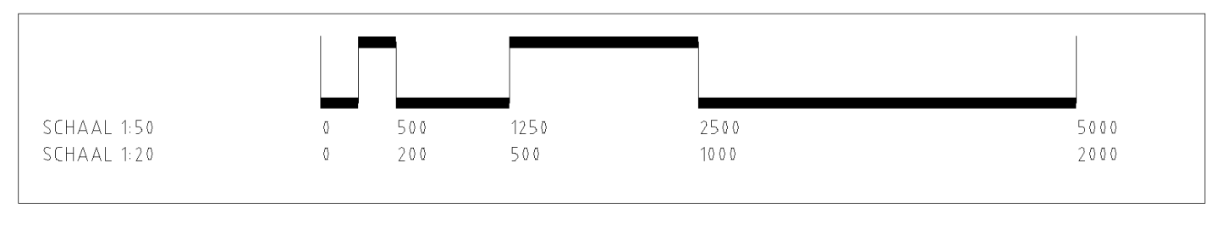

OPMERKINGEN:

- MATEN IN MILLIMETERS TENZIJ ANDERS AANGEGEVEN
- HOOGTEMATEN IN METERS T.O.V. N.A.P.
- UITWENDIGE HOEKEN VOORZIEN VAN VELLINGKANTEN 20x20 MM

BETON- EN WAPENINGSGEGEVENS

GEWAPEND BETON (VBC 1995 EN VBT 1995) - BETONSTAAL (NEN 6008)

STERKTEKLASSE: B35 MILIEUKLASSE: 5b CONSISTENTIEGEBIED: 2

CEMENTSOORT: CEM III/B 42,5 LH HS

BETONDEKKING: ALGEMEEN 50 (TENZIJ ANDERS AANGEGEVEN)

BETONSTAALSOORT: FeB 500 HWL

LAS- EN VERANKERINGSLENGTEN (GTB 1990):

DIAMETER		10	12	16	20	25	32
c=50	ALGEMEEN	230	280	420	570	760	1030
	BOVENSTAAF	290	350	530	720	950	1290

OPMERKING: LASSEN WAPENING VERSPRINGEND AANBRENGEN

AANDUIDING STAAFLIGGING: ▼ ▼▼

HART BETONCONSTRUCTIE

▲ 1e LAAG ▲▲ 2e LAAG

A	25-04-2005
	20062007HSL
Movares Nederland bv	
As Built	

Deze tekening vervangt:

001220011

ProRail

LAGE ZWALUWE - PRINSENBEEK
SPOORBRUG IC OVER DE MARK
KOLOMMEN AS 2 TM 5+SLOOF AS 5 WAPENI

110.03 01
421 8.554 8.554

Formaat	Schaal
A0X1	DIV
Geocode	Versie
121	A

Wapening

A0

ProRail / Railinfrabeheer is eigenaar van alle digitale en analoge verschijningsvormen van deze tekening en rechthebbende op grond van de Auteurswet 1912. Wijziging, vermenigvuldiging en/of openbaarmaking van deze tekening zonder voorafgaande schriftelijke toestemming van Railinfrabeheer is niet toegestaan.