

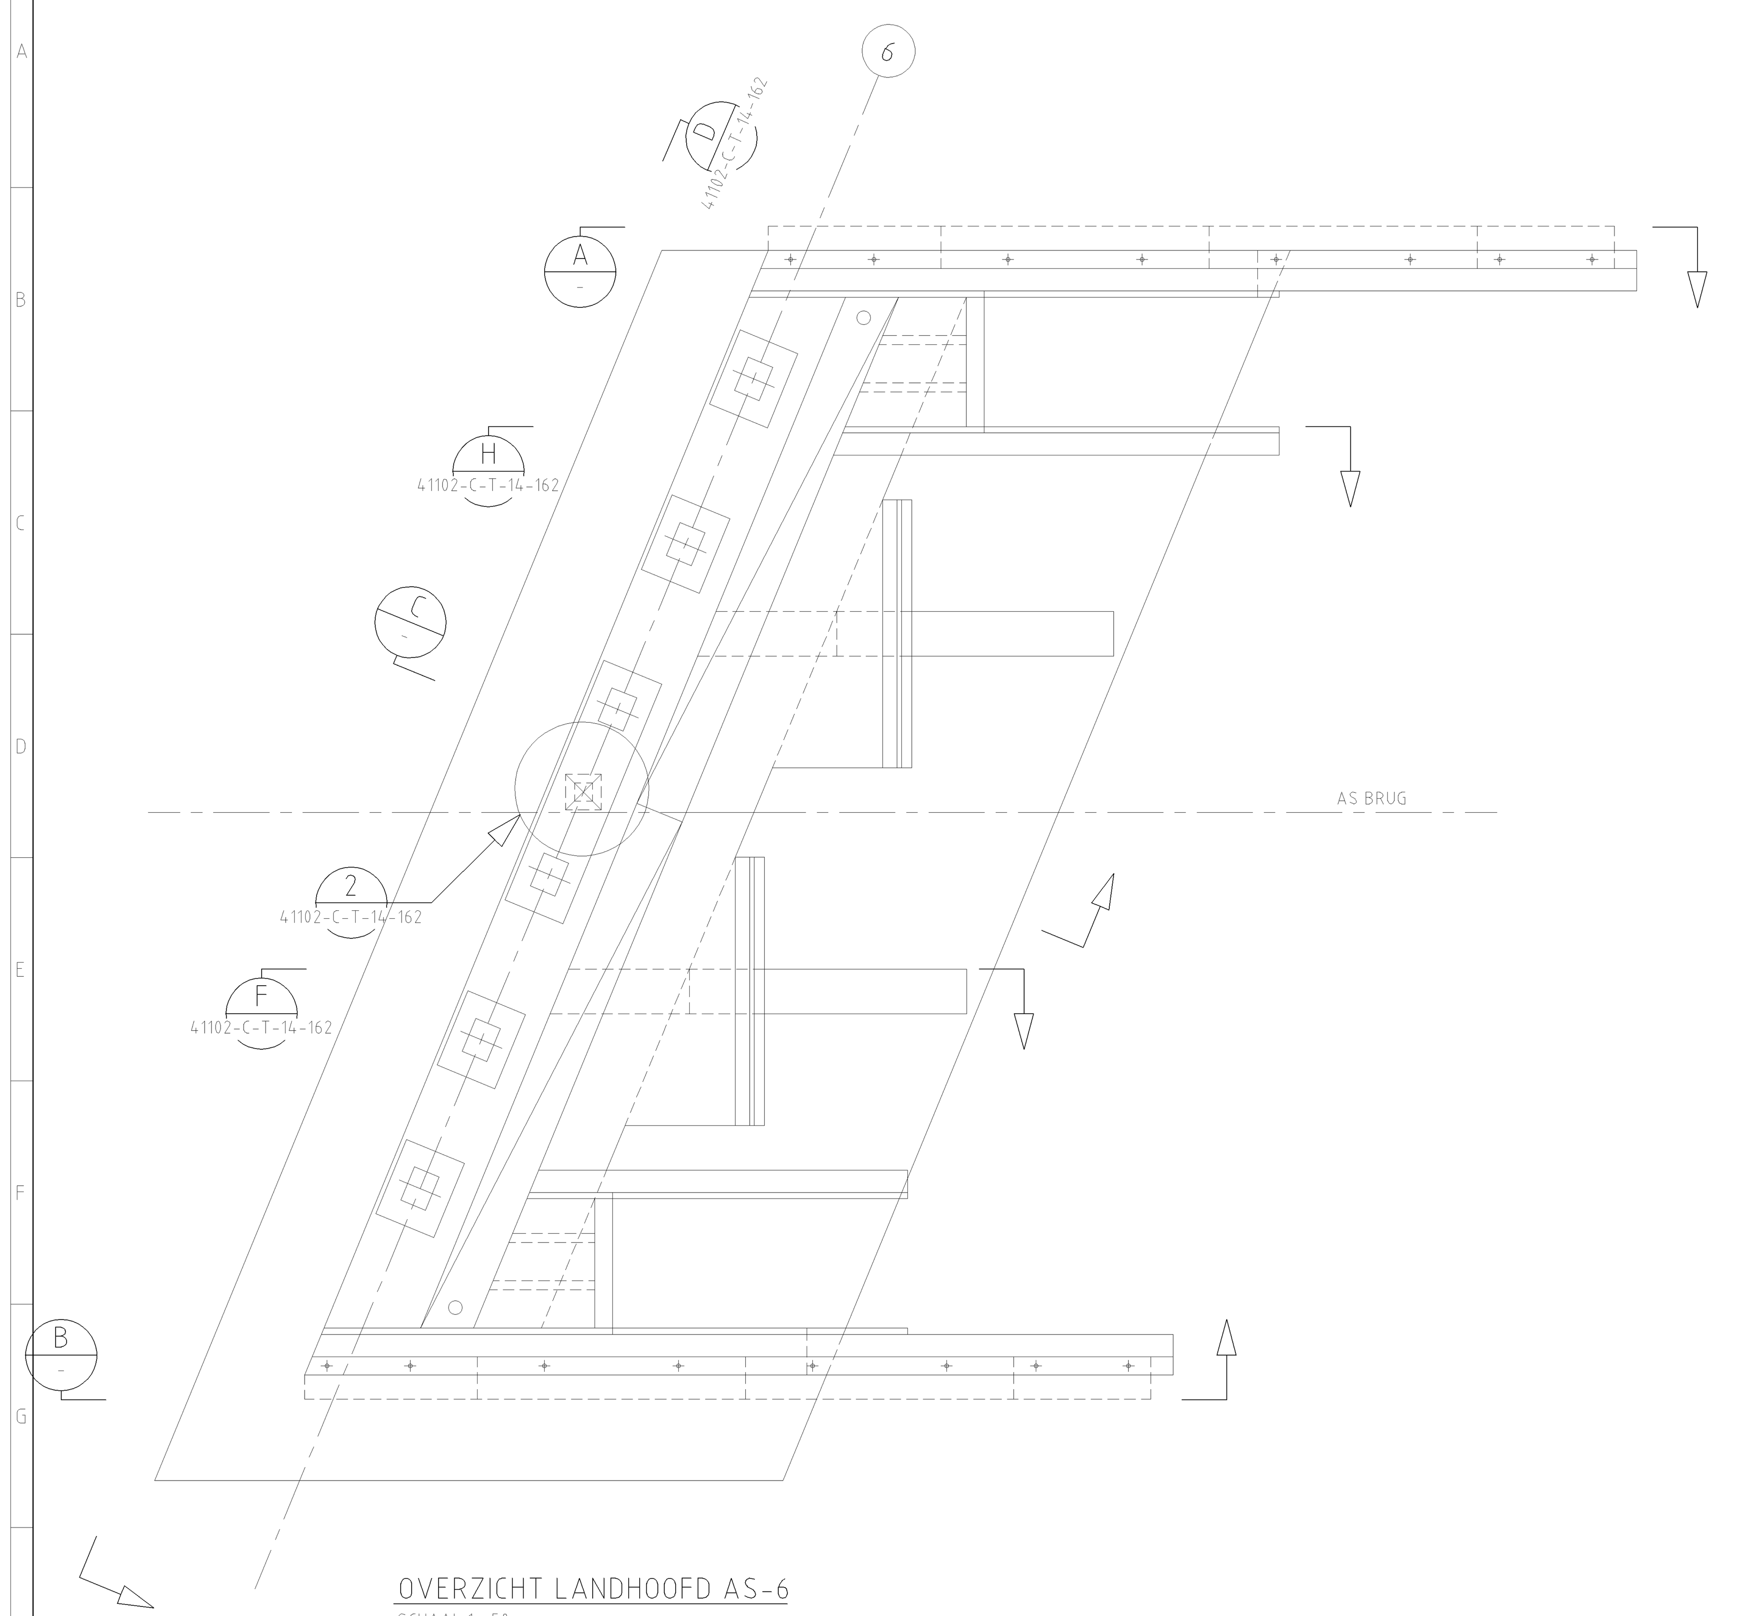



OVERZICHT LANDHOOFD AS-6
SCHAAL 1 : 50

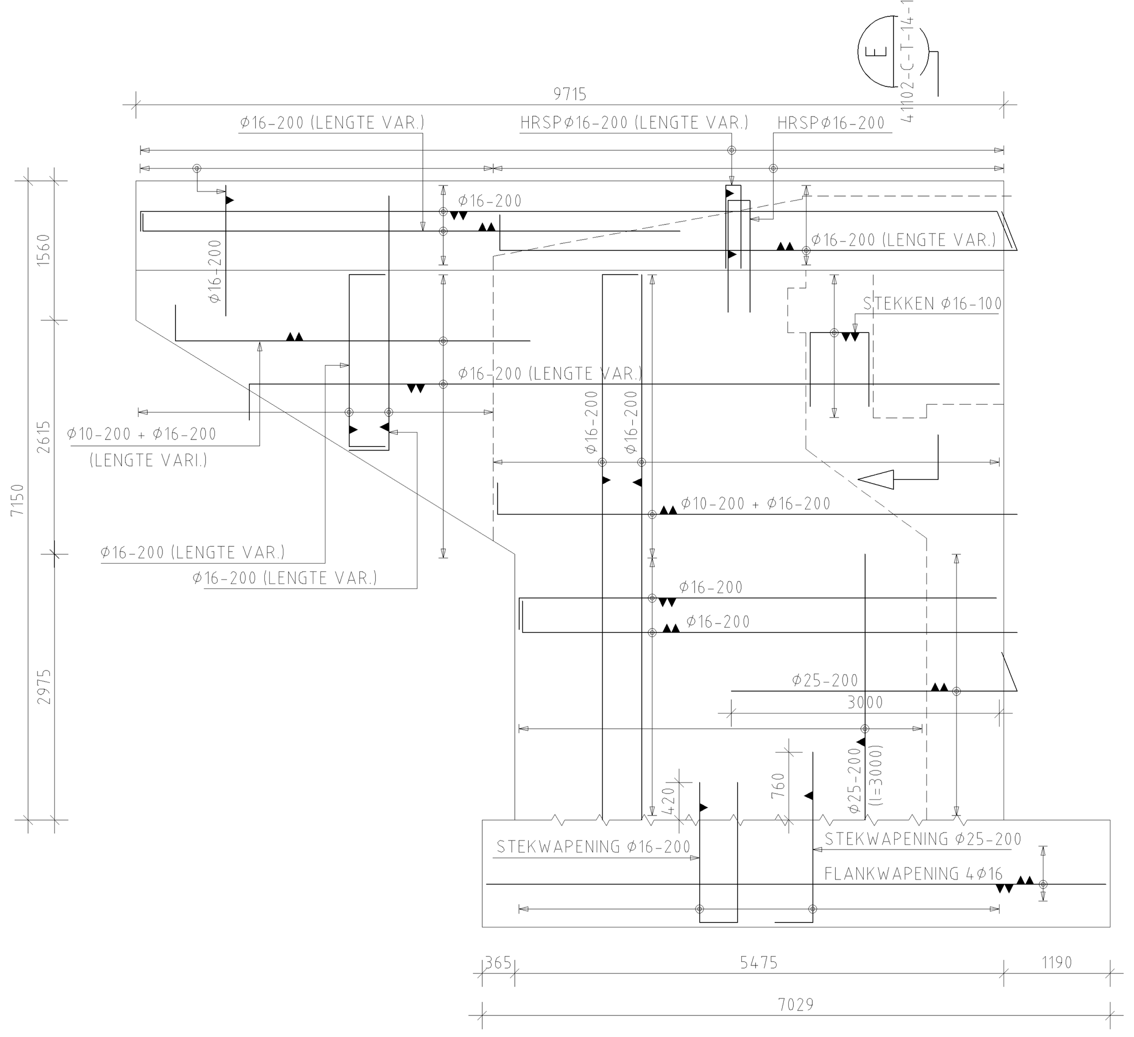

AANZICHT (A)
SCHAAL 1 : 50

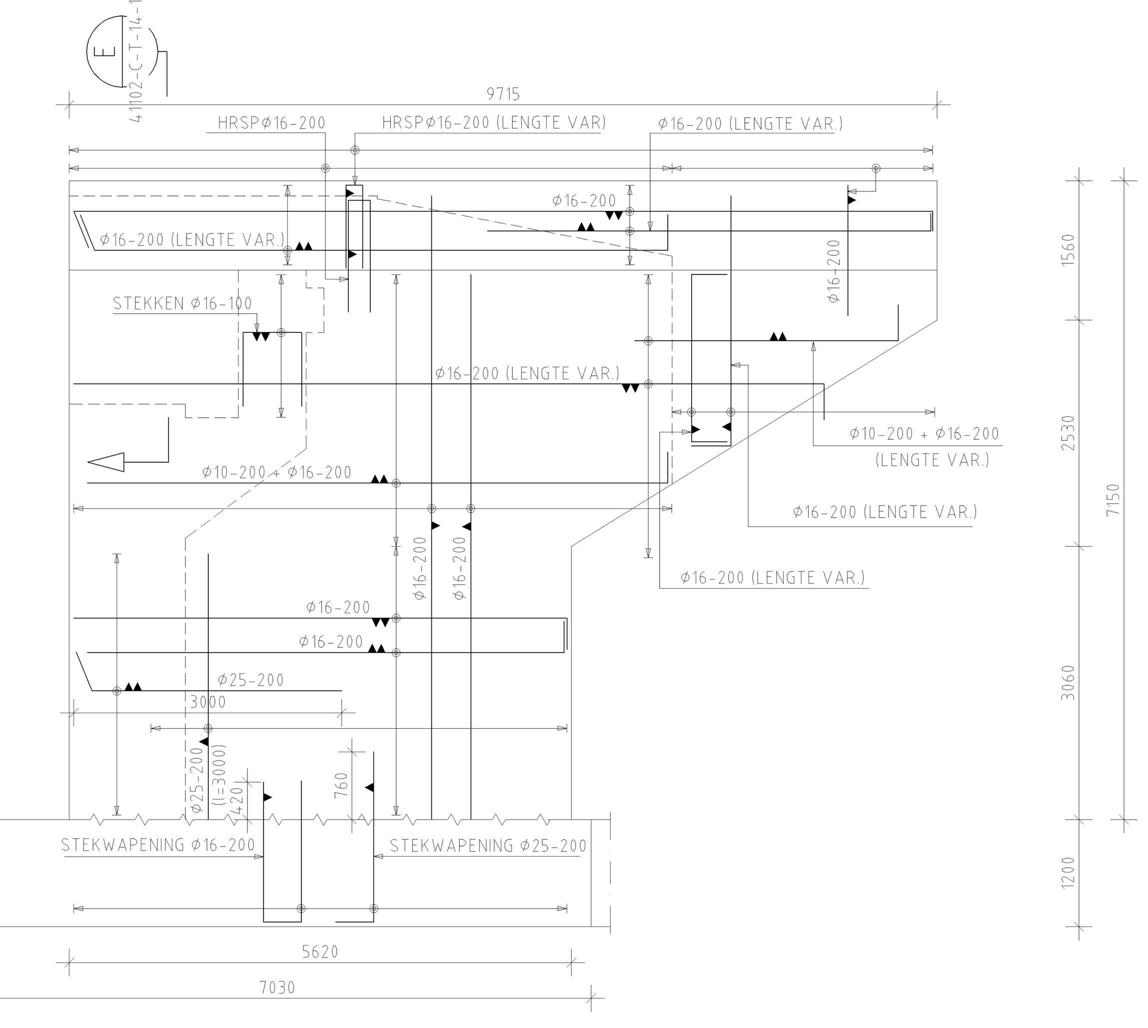


AANZICHT (B)
SCHAAL 1 : 50

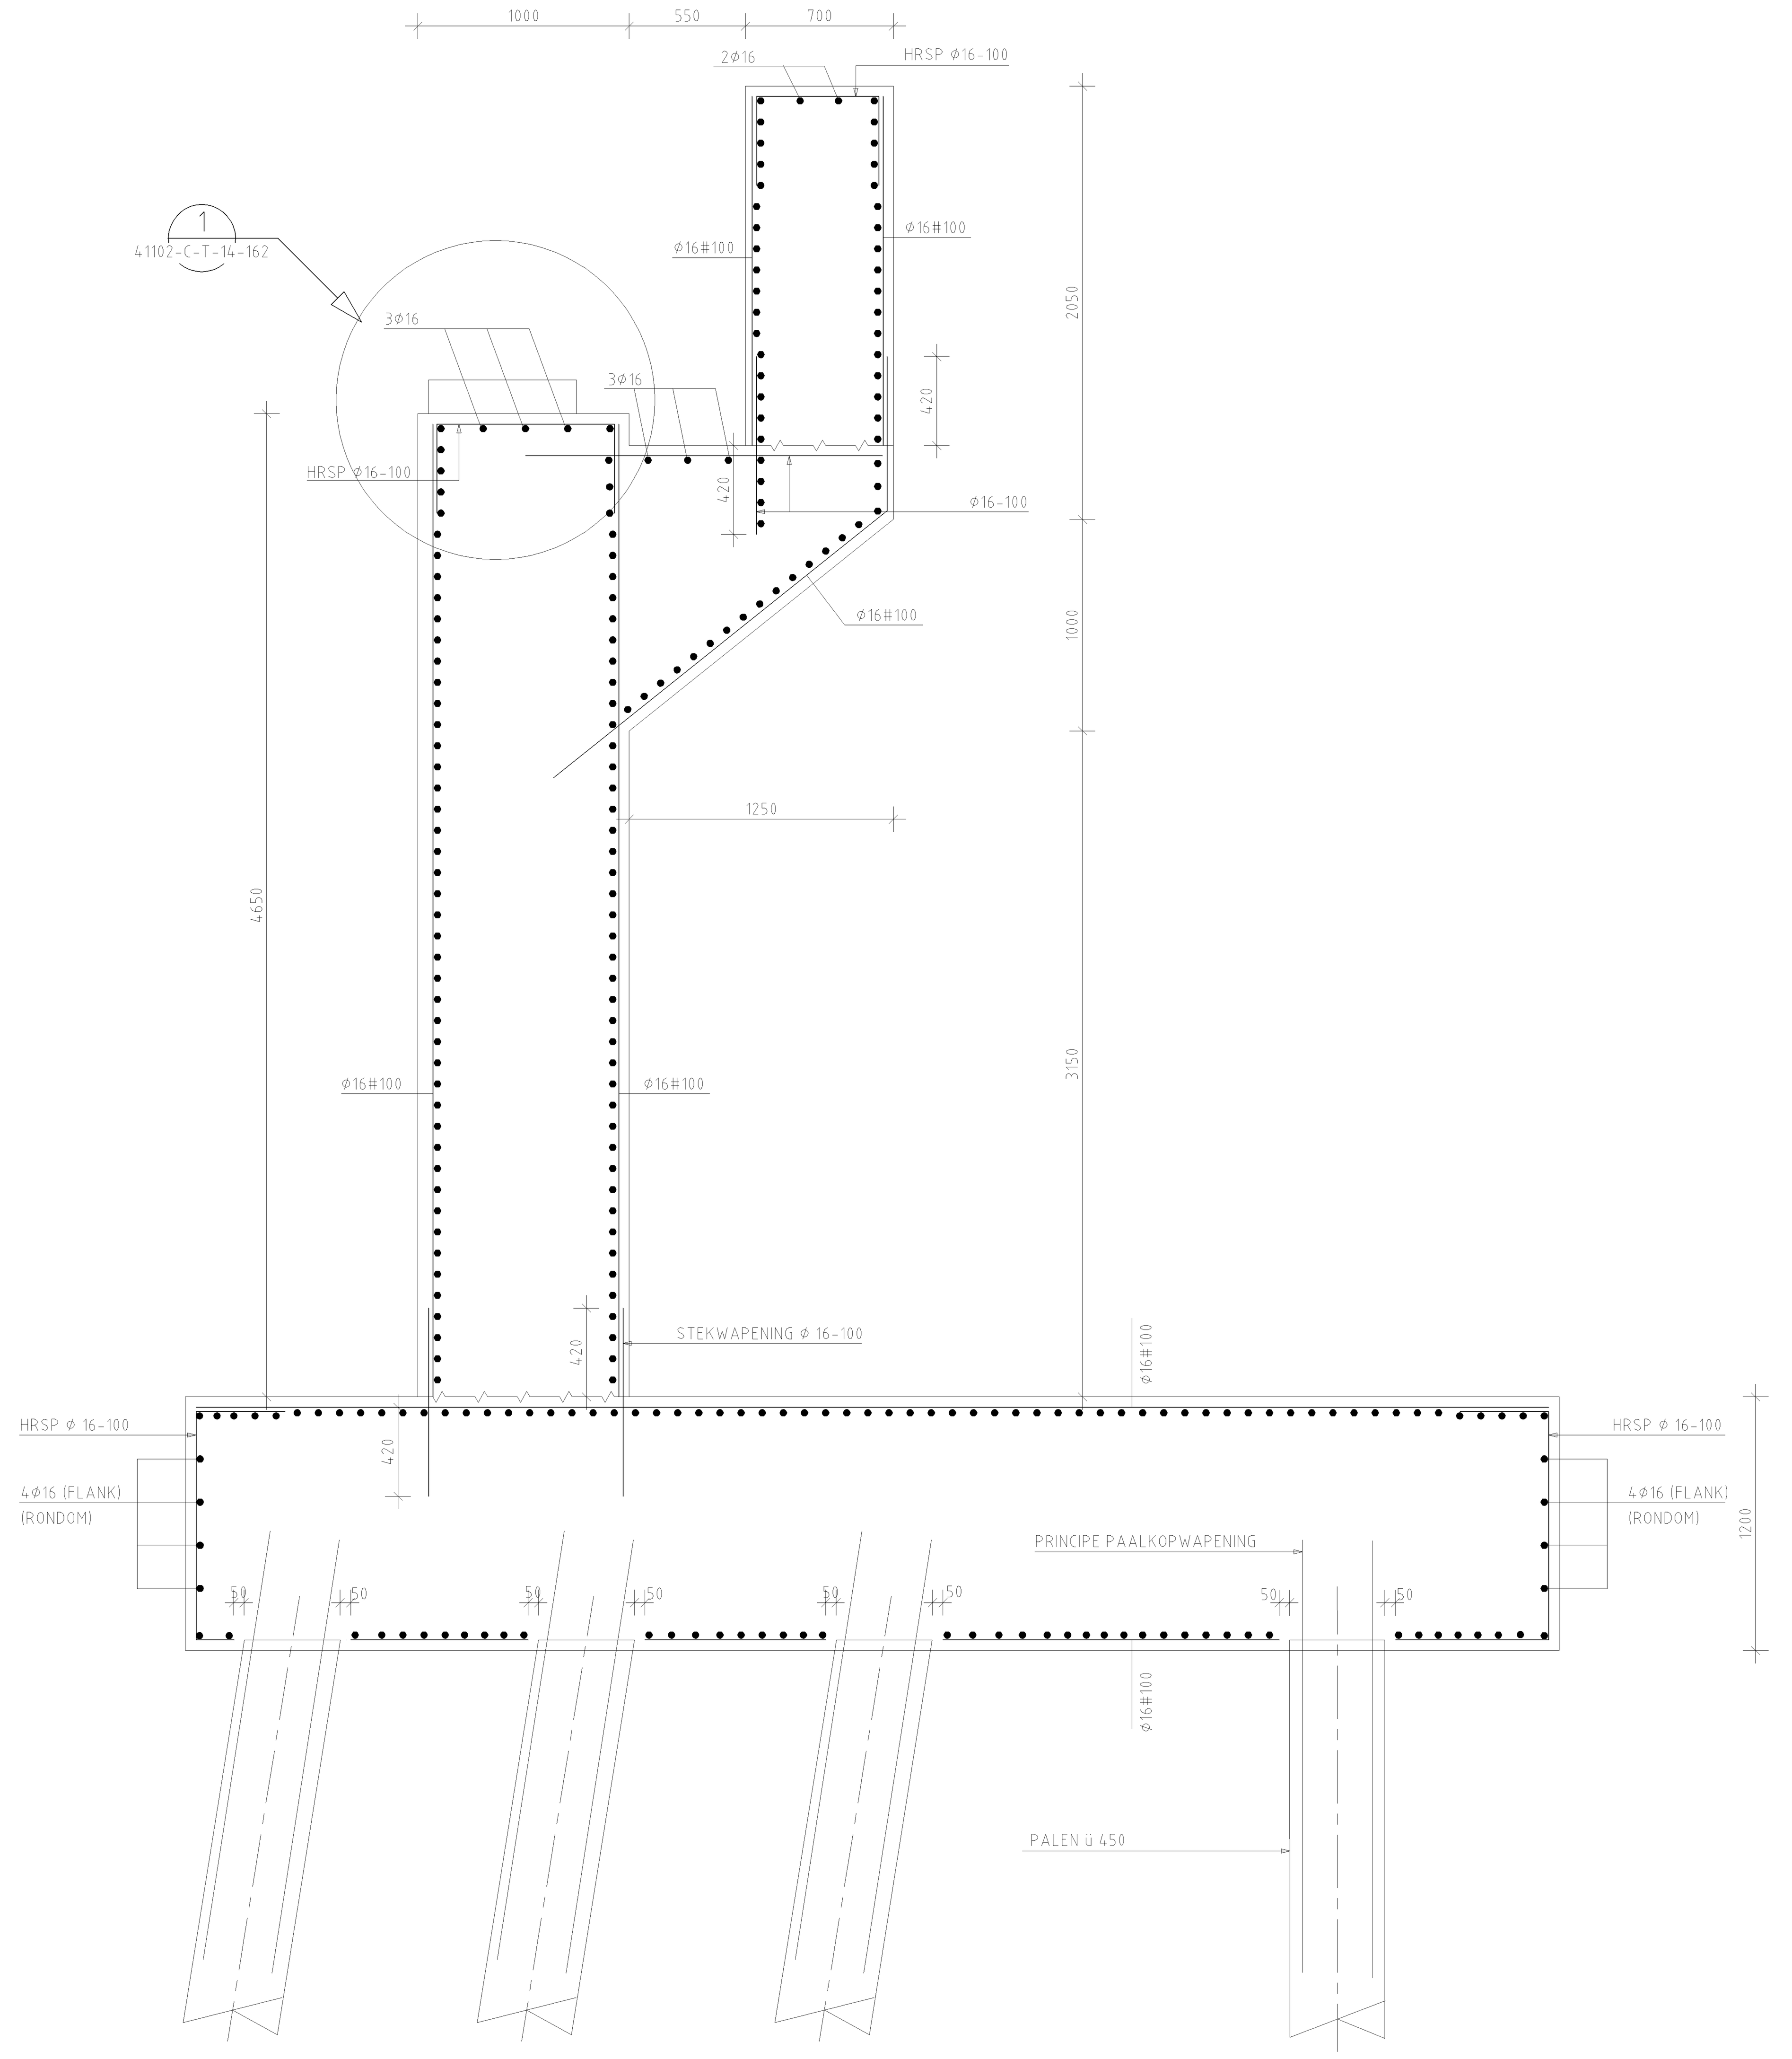


- CONSTRUCTIEWAPENING 50 MM VRIJHOUDEN VAN DE STALEN BUISPALEN EN VAN DE STEKWAPENING UIT DE BUISPALEN I.V.M. ZWERFSTROOMCORROSIE
- WAPENING IN ONDERNET WEGKNIPPEN T.B.V. VRIJHOUDEN STALEN BUISPAAL/STEKWAPENING

DOORSNEDE (C)
SCHAAL 1 : 20

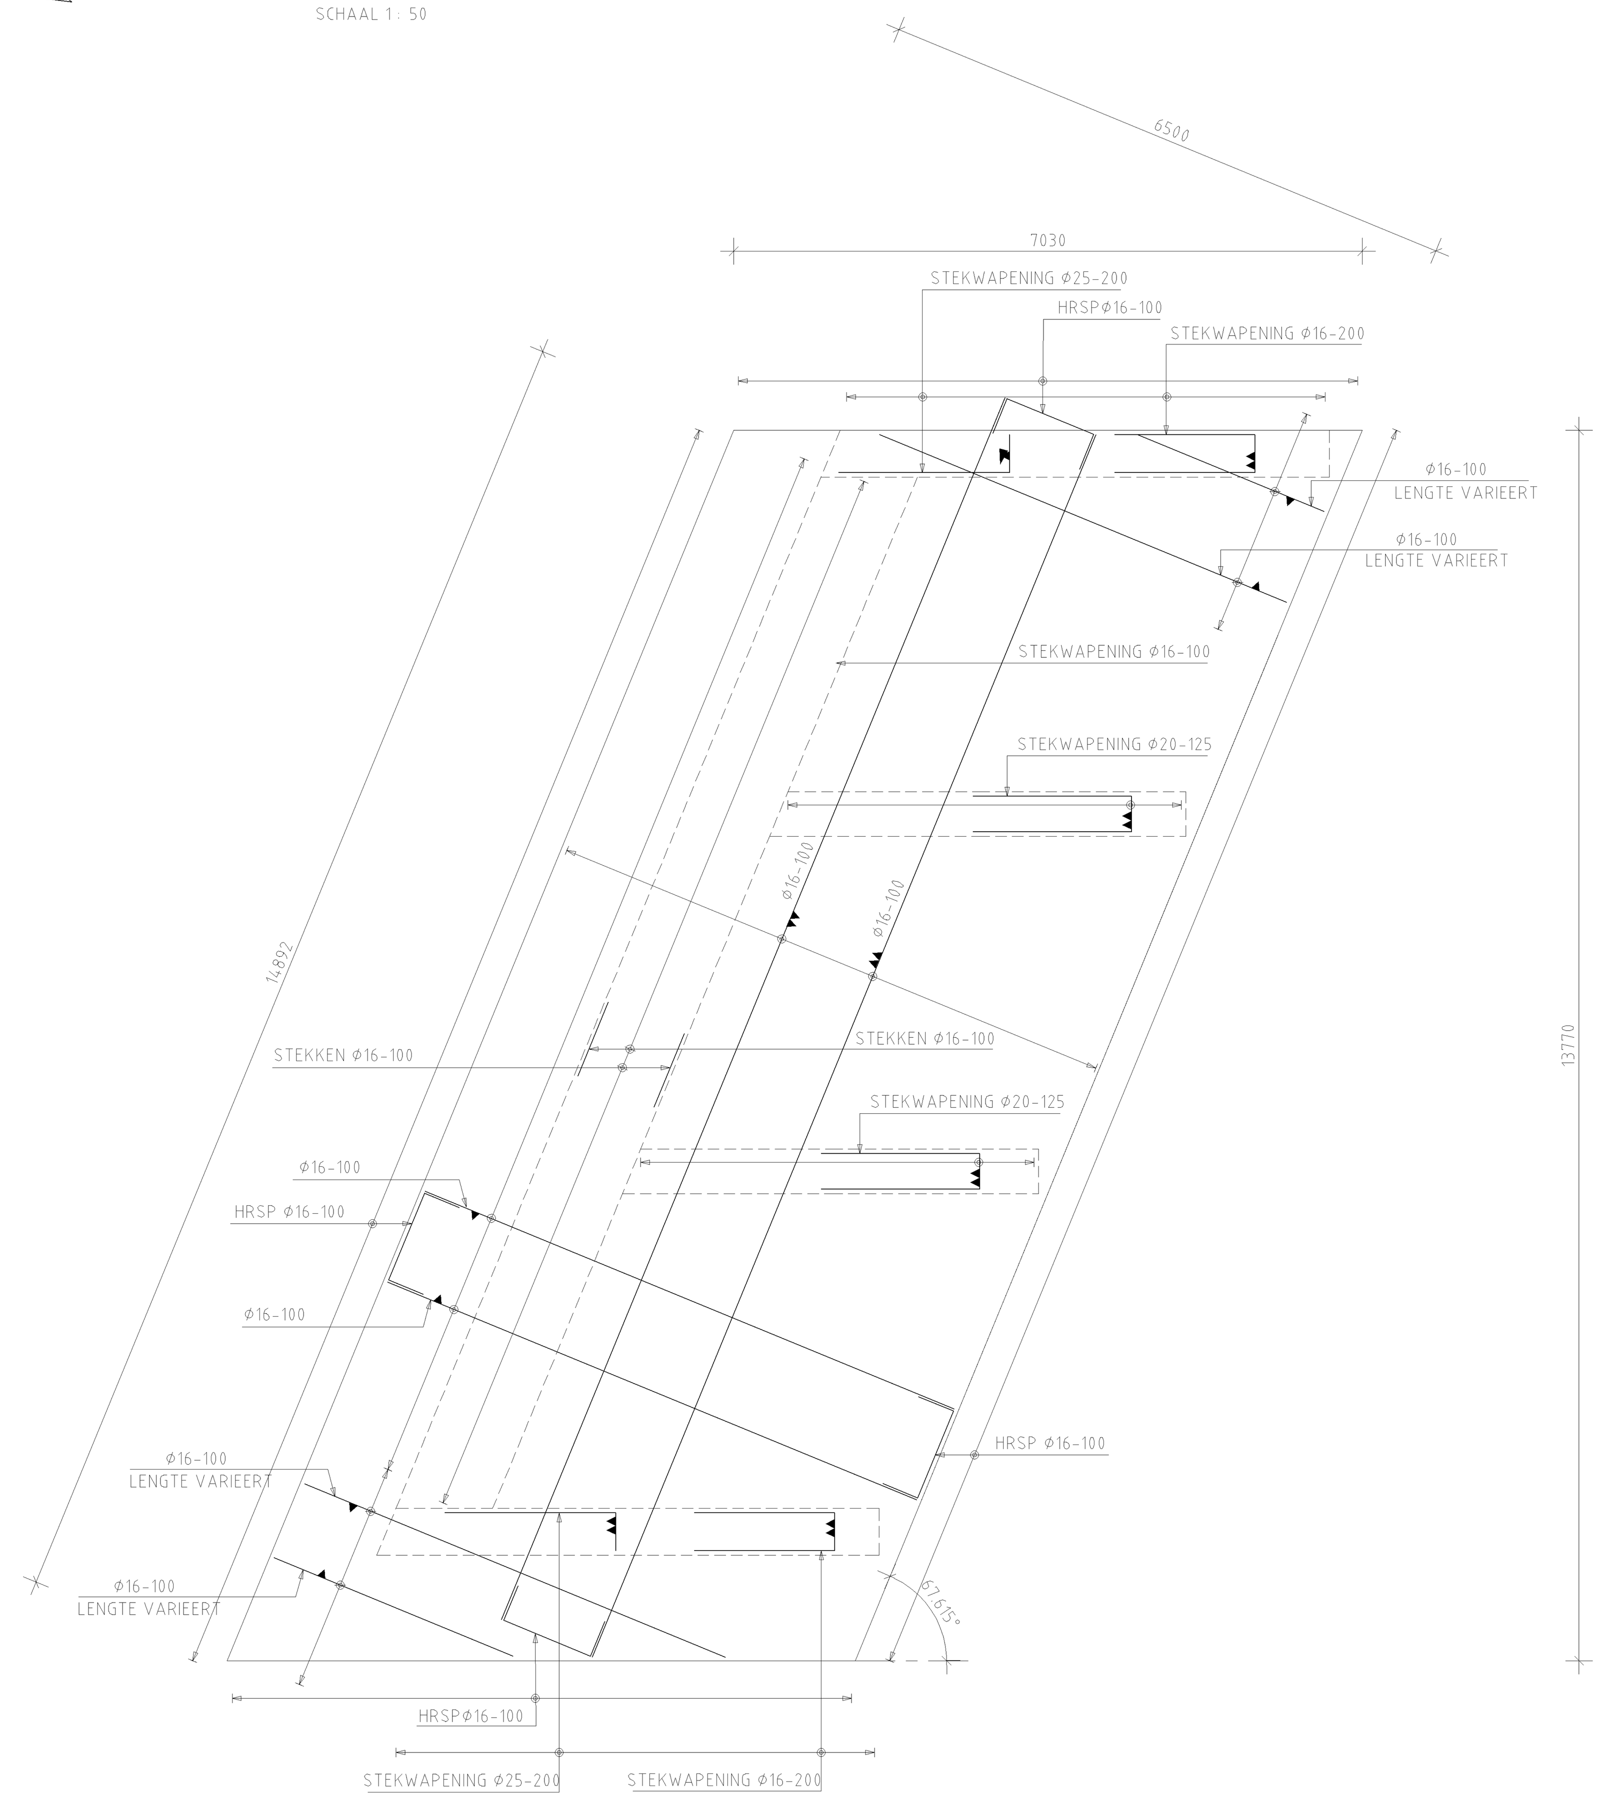

WAPENING MINIMAAL 50 MM VRIJ HOUDEN VAN PAALKOPWAPENING T.B.V. ZWERFSTROMEN

BOVENAANZICHT VLOER
SCHAAL 1 : 50

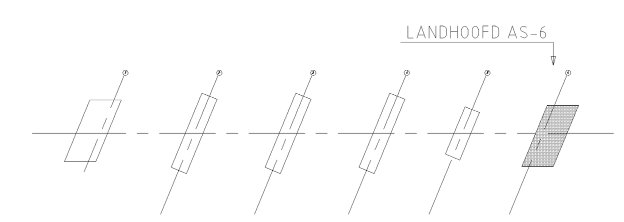

SITUATIE
SCHAAL 1 : 1000

OPMERKINGEN:

- MATEN IN MILLIMETERS, TENZIJ ANDERS AANGEGEVEN
- HOOGTEMATEN IN METERS T.O.V. N.A.P.
- UITWENDIGE HOEKEN VOORZIEN VAN VELLINGKANTEN 20x20 MM
- WAPENING MINIMAAL 50 MM VRIJ HOUDEN VAN PAALKOPWAPENING T.B.V. ZWERFSTROMEN

BETON- EN WAPENINGSGEGEVENS

GEWAPEND BETON (VBC 1995 EN VBT 1995) - BETONSTAAL (NEN 6008)

STERKTEKLASSE: B35 MILIEUKLASSE: 3 CONSISTENTIEGEBIED: 2

CEMENTSOORT: CEM III/B 42,5 LH HS

BETONDEKKING: ALGEMEEN 50 (TENZIJ ANDERS AANGEGEVEN)

BETONSTAALSOORT: FeB 500 HWL

LAS- EN VERANKERINGSLENGTEN (GTB 1990):

DIAMETER		10	12	16	20	25	32
c=50	ALGEMEEN	230	280	420	570	760	1030
	BOVENSTAAF	290	350	530	720	950	1290

OPMERKING: LASSEN WAPENING VERSPRINGEND AANBRENGEN

AANDUIDING STAAFLIGGING:

HART BETONCONSTRUCTIE

1e LAAG 2e LAAG

Deze tekening vervangt:

A 25-04-2005 2006200THSL Movares Nederland bv As Built

LAGE ZWALUWE - PRINSENBEEK
SPOORBRUG IC OVER DE MARK
LANDHOOFD AS 6 BLAD 1 WAPENING

110.03 01
421 8.554 8.554

Formaat A0X1 Schaal 1:50
Geocode 121 Versie A

Wapening

A0

ProRail

001220013