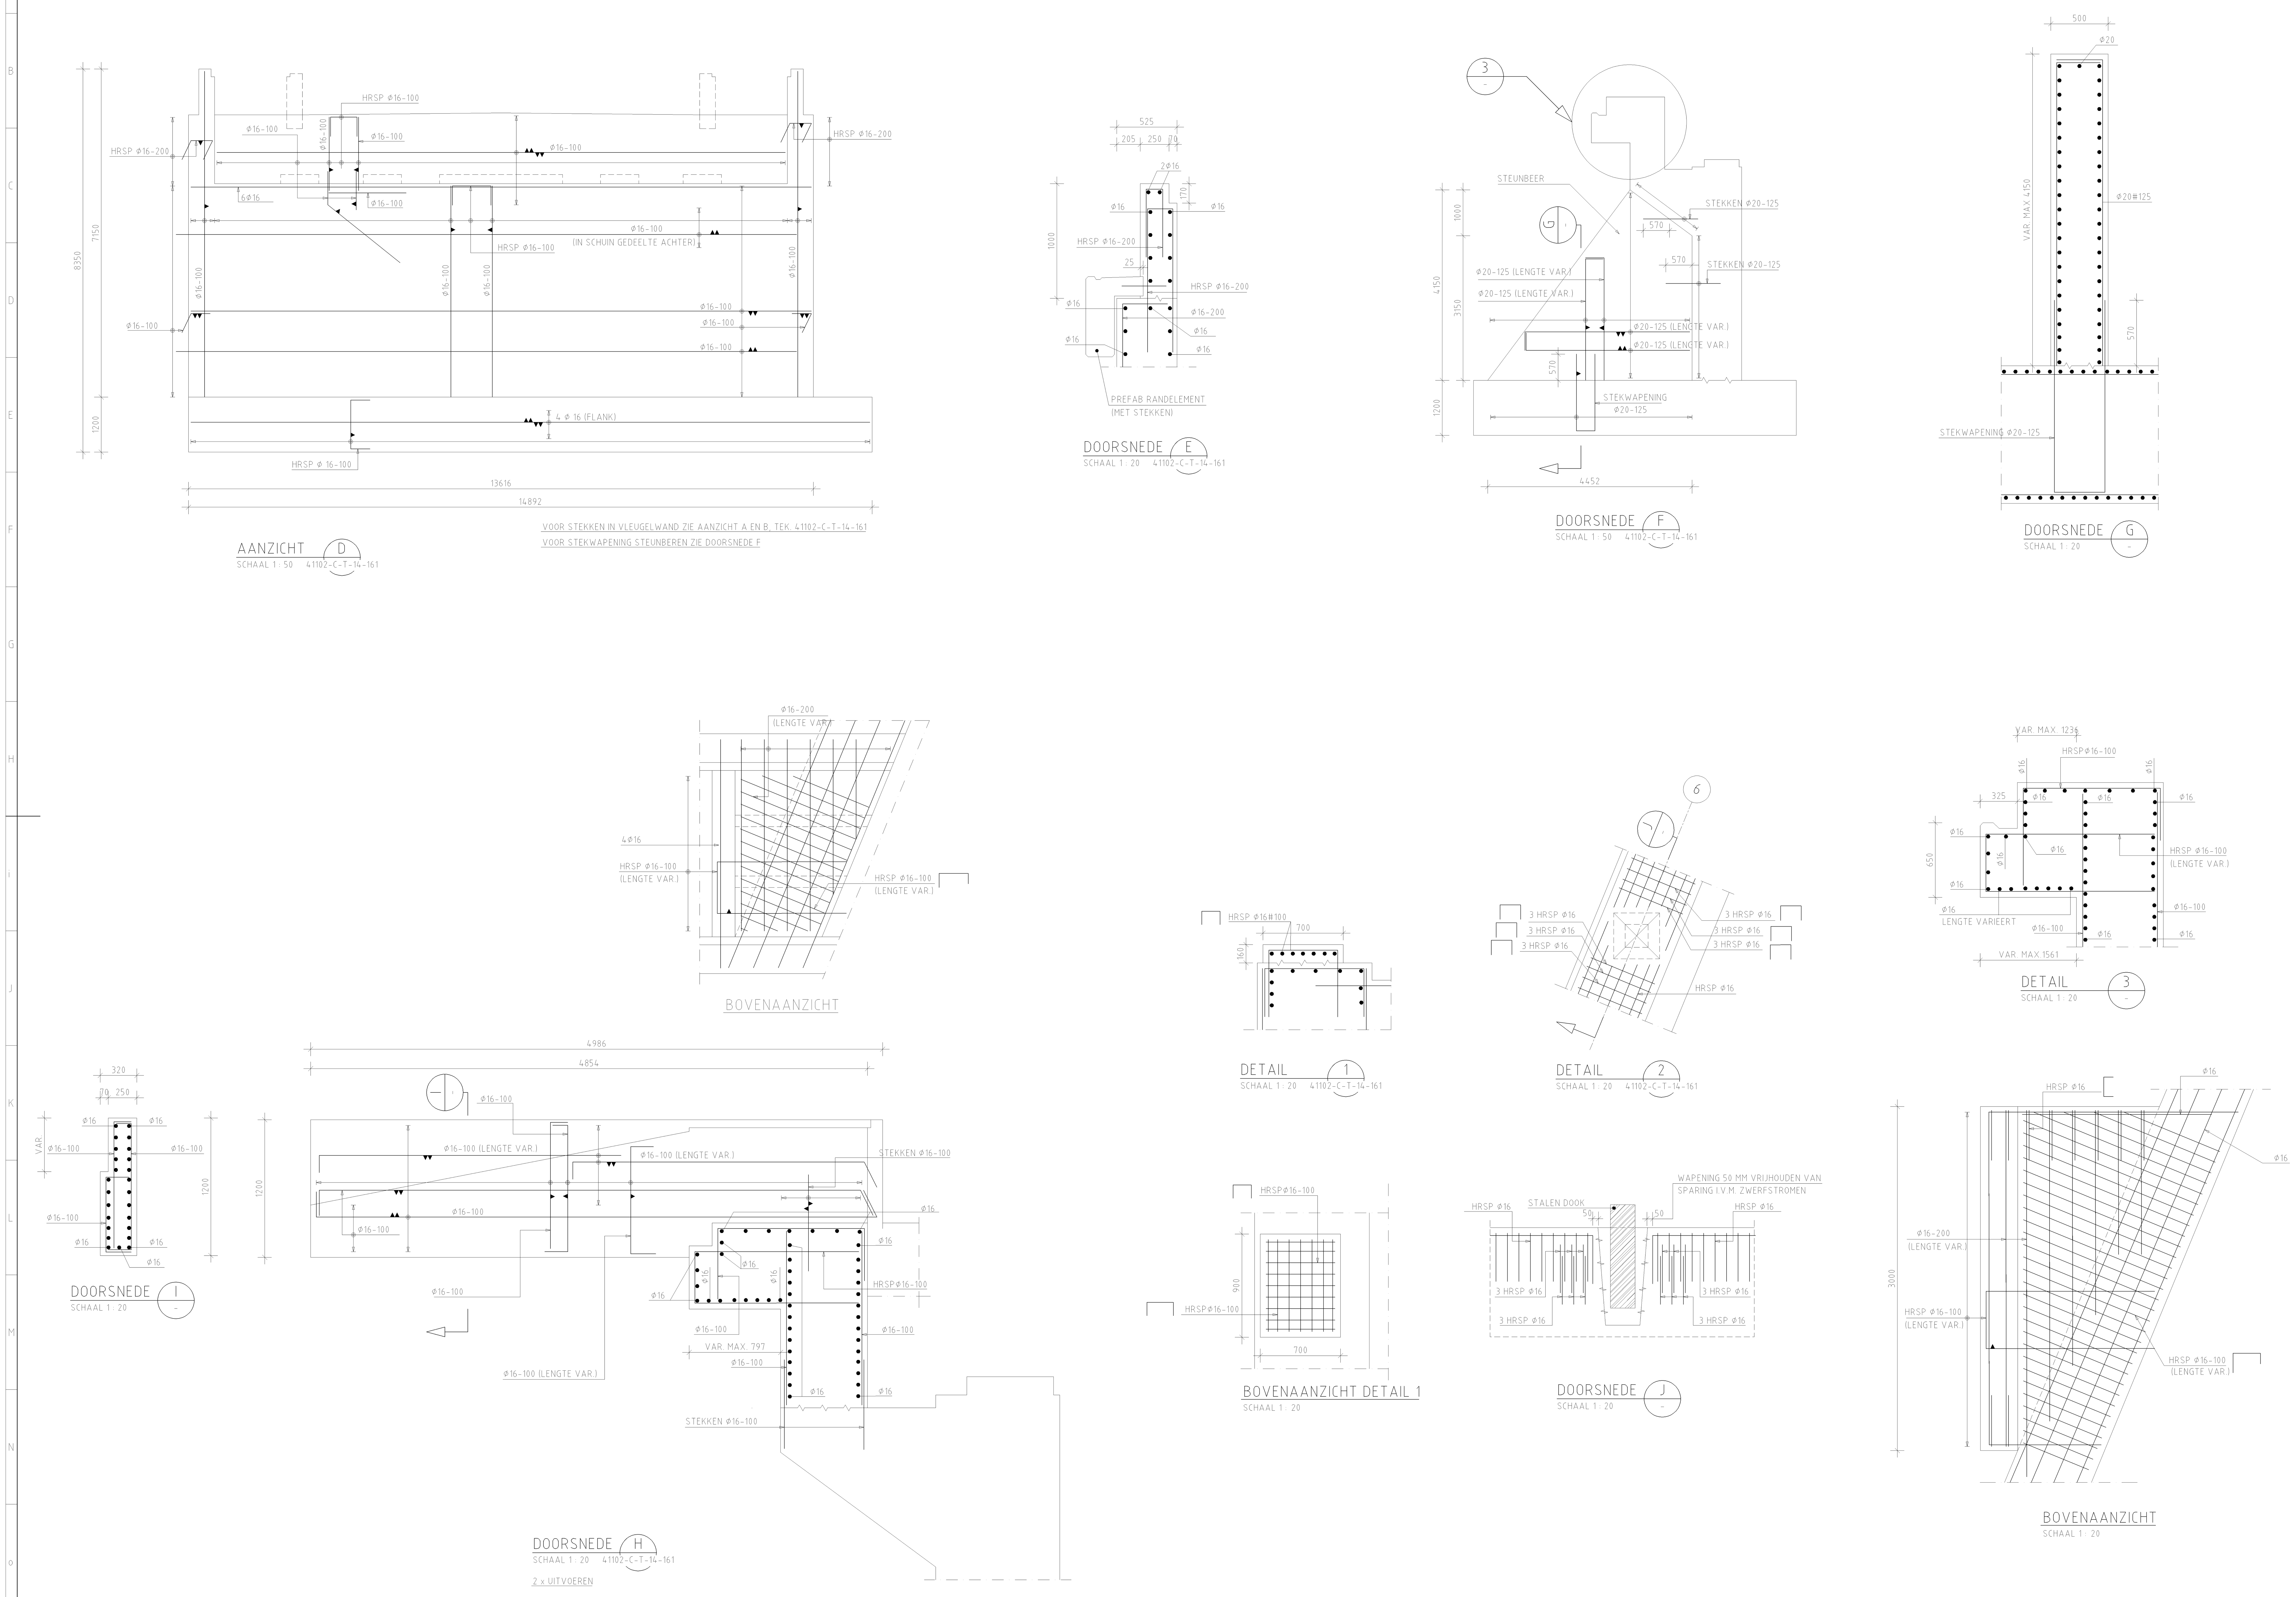


OPMERKINGEN:

- MATEN IN MILLIMETERS, TENZIJ ANDERS AANGEGEVEN
- HOOGTEMATEN IN METERS T.O.V. N.A.P.
- UITWENDIGE HOEKEN VOORZIEN VAN VELLINGKANTEN 20x20 MM
- WAPENING MINIMAAL 50 MM VRIJ HOUDEN VAN PAALKOPWAPENING

BETON- EN WAPENINGSGEGEVENS

GEWAPEND BETON (VBC 1995 EN VBT 1995) - BETONSTAAL (NEN 6008)

STERKTEKLASSE: B35 MILIEUKLASSE: 3 CONSISTENTIEGEBIED: 2

CEMENTSOORT: CEM III/B 42,5 LH HS

BETONDEKKING: ALGEMEEN 50 (TENZIJ ANDERS AANGEGEVEN)

BETONSTAALSOORT: FeB 500 HWL

LAS- EN VERANKERINGSLENGTEN (GTB 1990):

DIAMETER		10	12	16	20	25	32
c=50	ALGEMEEN	230	280	420	570	760	1030
	BOVENSTAAF	290	350	530	720	950	1290

OPMERKING: LASSEN WAPENING VERSPRINGEND AANBRENGEN

AANDUIDING STAAFLIGGING:

HART BETONCONSTRUCTIE

1e LAAG 2e LAAG

SCHAAL 1:50 0 500 1250 2500 5000
SCHAAL 1:20 0 200 500 1000 2000

A	25-04-2005
	20062007HSL
Movares Nederland bv	
As Built	

Deze tekening vervangt:

001220014

ProRail

LAGE ZWALUWE - PRINSENBEEK
SPOORBRUG IC OVER DE MARK
LANDHOOFD AS 6 BLAD 2 WAPENING

110.03 01
421 8.554 8.554

Formaat	Schaal
A0X1	DIV
Geocode	Versie
121	A

Wapening

A0