


BOVENAANZICHT VOORSPANKABELS
SCHAAL 1 : 100

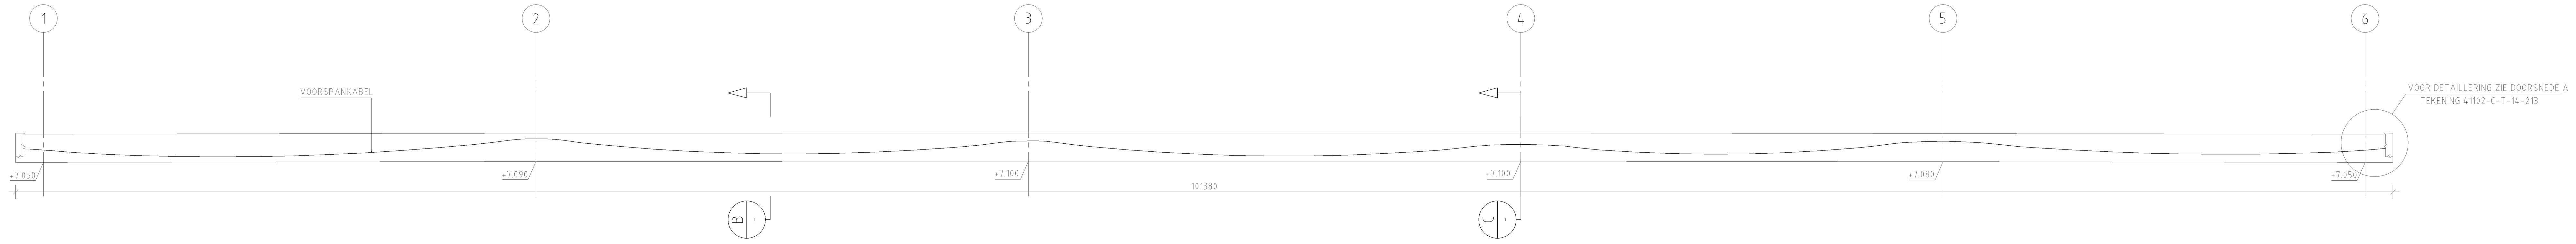


AFSTAND VANAF AS 1 (M)	0	1	2	3	4	5	6	7	8	9	10	11	12	13	14	15	16	17	18	19	20	21	22	23	24
AFSTAND TUSSEN ONDERZIJDE OMHULLINGSBUIS EN ONDERZIJDE PLAAT(MM)	512	430	373	324	285	255	234	222	219	225	241	265	299	341	393	454	523	602	691	788	922	964	922	784	685


AFSTAND VANAF AS 1 (M)	25	26	27	28	29	30	31	32	33	34	35	36	37	38	39	40	41	42	43	44	45	46	47	48	49
AFSTAND TUSSEN ONDERZIJDE OMHULLINGSBUIS EN ONDERZIJDE PLAAT(MM)	597	521	456	404	363	334	317	312	318	336	366	408	461	526	603	692	822	863	822	685	586	498	423	359	307

AFSTAND VANAF AS 1 (M)	50	51	52	53	54	55	56	57	58	59	60	61	62	63	64	65	66	67	68	69	70	71	72	73	74
AFSTAND TUSSEN ONDERZIJDE OMHULLINGSBUIS EN ONDERZIJDE PLAAT(MM)	266	238	221	216	223	241	272	314	367	433	510	630	693	714	693	630	512	440	383	342	315	304	308	327	361


AFSTAND VANAF AS 1 (M)	75	76	77	78	79	80	81	82	83	84	85	86	87	88	89	90	91	92	93	94	95	96	97	98	99
AFSTAND TUSSEN ONDERZIJDE OMHULLINGSBUIS EN ONDERZIJDE PLAAT(MM)	410	474	554	649	780	843	864	843	780	668	596	533	478	432	395	366	346	335	332	338	352	375	407	448	512

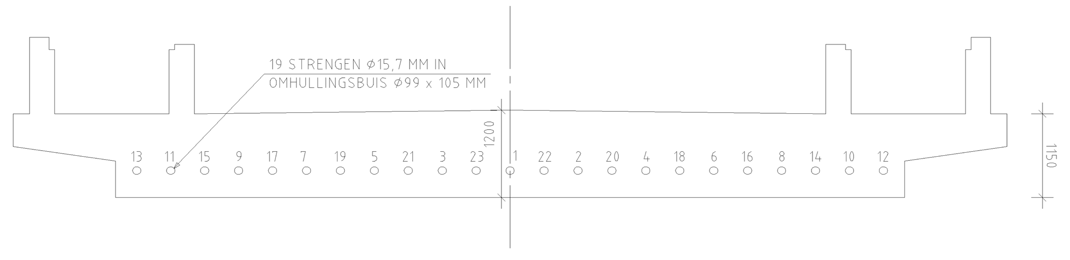

DOORSNEDE B (SCHUINE DOORSNEDE)
SCHAAL 1 : 50

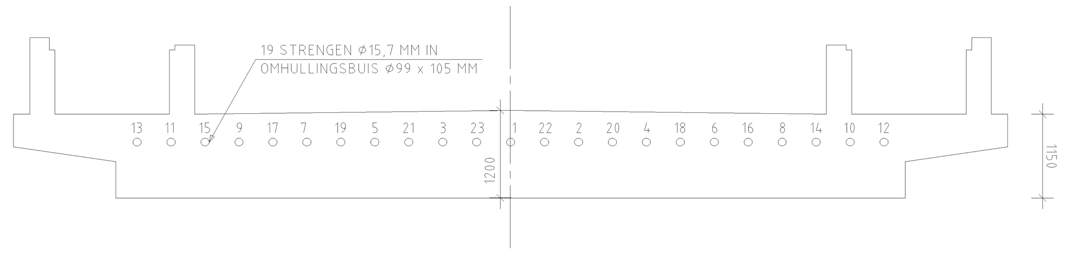

DOORSNEDE C (SCHUINE DOORSNEDE)
SCHAAL 1 : 50

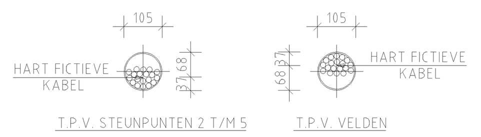

DOORSNEDE VOORSPANKABEL
SCHAAL 1 : 10

OPMERKINGEN:

- MATEN IN MILLIMETERS, TENZIJ ANDERS AANGEGEVEN
- HOOGTEMATEN IN METERS T.O.V. N.A.P.
- UITWENDIGE HOEKEN VOORZIEN VAN VELLINGKANTEN 20x20 MM
- NUMMERING VOORSPANKABELS IS TEVENS VOLGORDE VAN SPANNEN
- VOORSPANKABELS TWEEZIJDIG AANSPANNEN
- VOOR AARDING ZIE TEKENING 14-214

BBR CONA MULTI VOORSPANSYSTEEM, SPANANKER TYPE SP

BETON- EN WAPENINGSGEGEVENS

GEWAPEND BETON (VBC 1995 EN VBT 1995) - BETONSTAAL (NEN 6008)

STERKTEKLASSE: B45 MILIEUKLASSE: 5b CONSISTENTIEGEBIED: 2

CEMENTSOORT: CEM III/B 42,5 LH HS

BETONDEKKING: ALGEMEEN 50 (TENZIJ ANDERS AANGEGEVEN)

BETONSTAALSOORT: FeB 500 HWL VOORSPANSTAAL: FeP 1860

LAS- EN VERANKERINGSLENGTEN (GTB 1990):

DIAMETER		10	12	16	20	25	32
c=50	ALGEMEEN	210	250	370	510	670	910
	BOVENSTAAF	260	310	460	630	840	1130

OPMERKING: LASSEN WAPENING VERSPRINGEND AANBRENGEN

AANDUIDING STAAFLIGGING:

HART BETONCONSTRUCTIE

1e LAAG 2e LAAG

SCHAAL 1:100	0	1000	2500	5000	10000
SCHAAL 1:50	0	500	1250	2500	5000
SCHAAL 1:10	0	100	250	500	1000

A	25-04-2005
	20062007HSL

Movares Nederland bv

As Built

Deze tekening vervangt:

001220019

ProRail

LAGE ZWALUWE - PRINSENBEEK
SPOORBRUG IC OVER DE MARK BRUGDEK
BOVENAANZICHT EN DOORSNEDEN VOORSPANNING

110.03 01
421 8.554 8.554

Formaat A1X3 | Schaal 1:100
Geocode 121 | Versie A

Overzicht

ProRail / Railinfrabeheer is eigenaar van alle digitale en analoge verschijningsvormen van deze tekening en rechthebbende op grond van de Auteurswet 1912. Wijziging, vermenigvuldiging en/of openbaarmaking van deze tekening zonder voorafgaande schriftelijke toestemming van Railinfrabeheer is niet toegestaan.