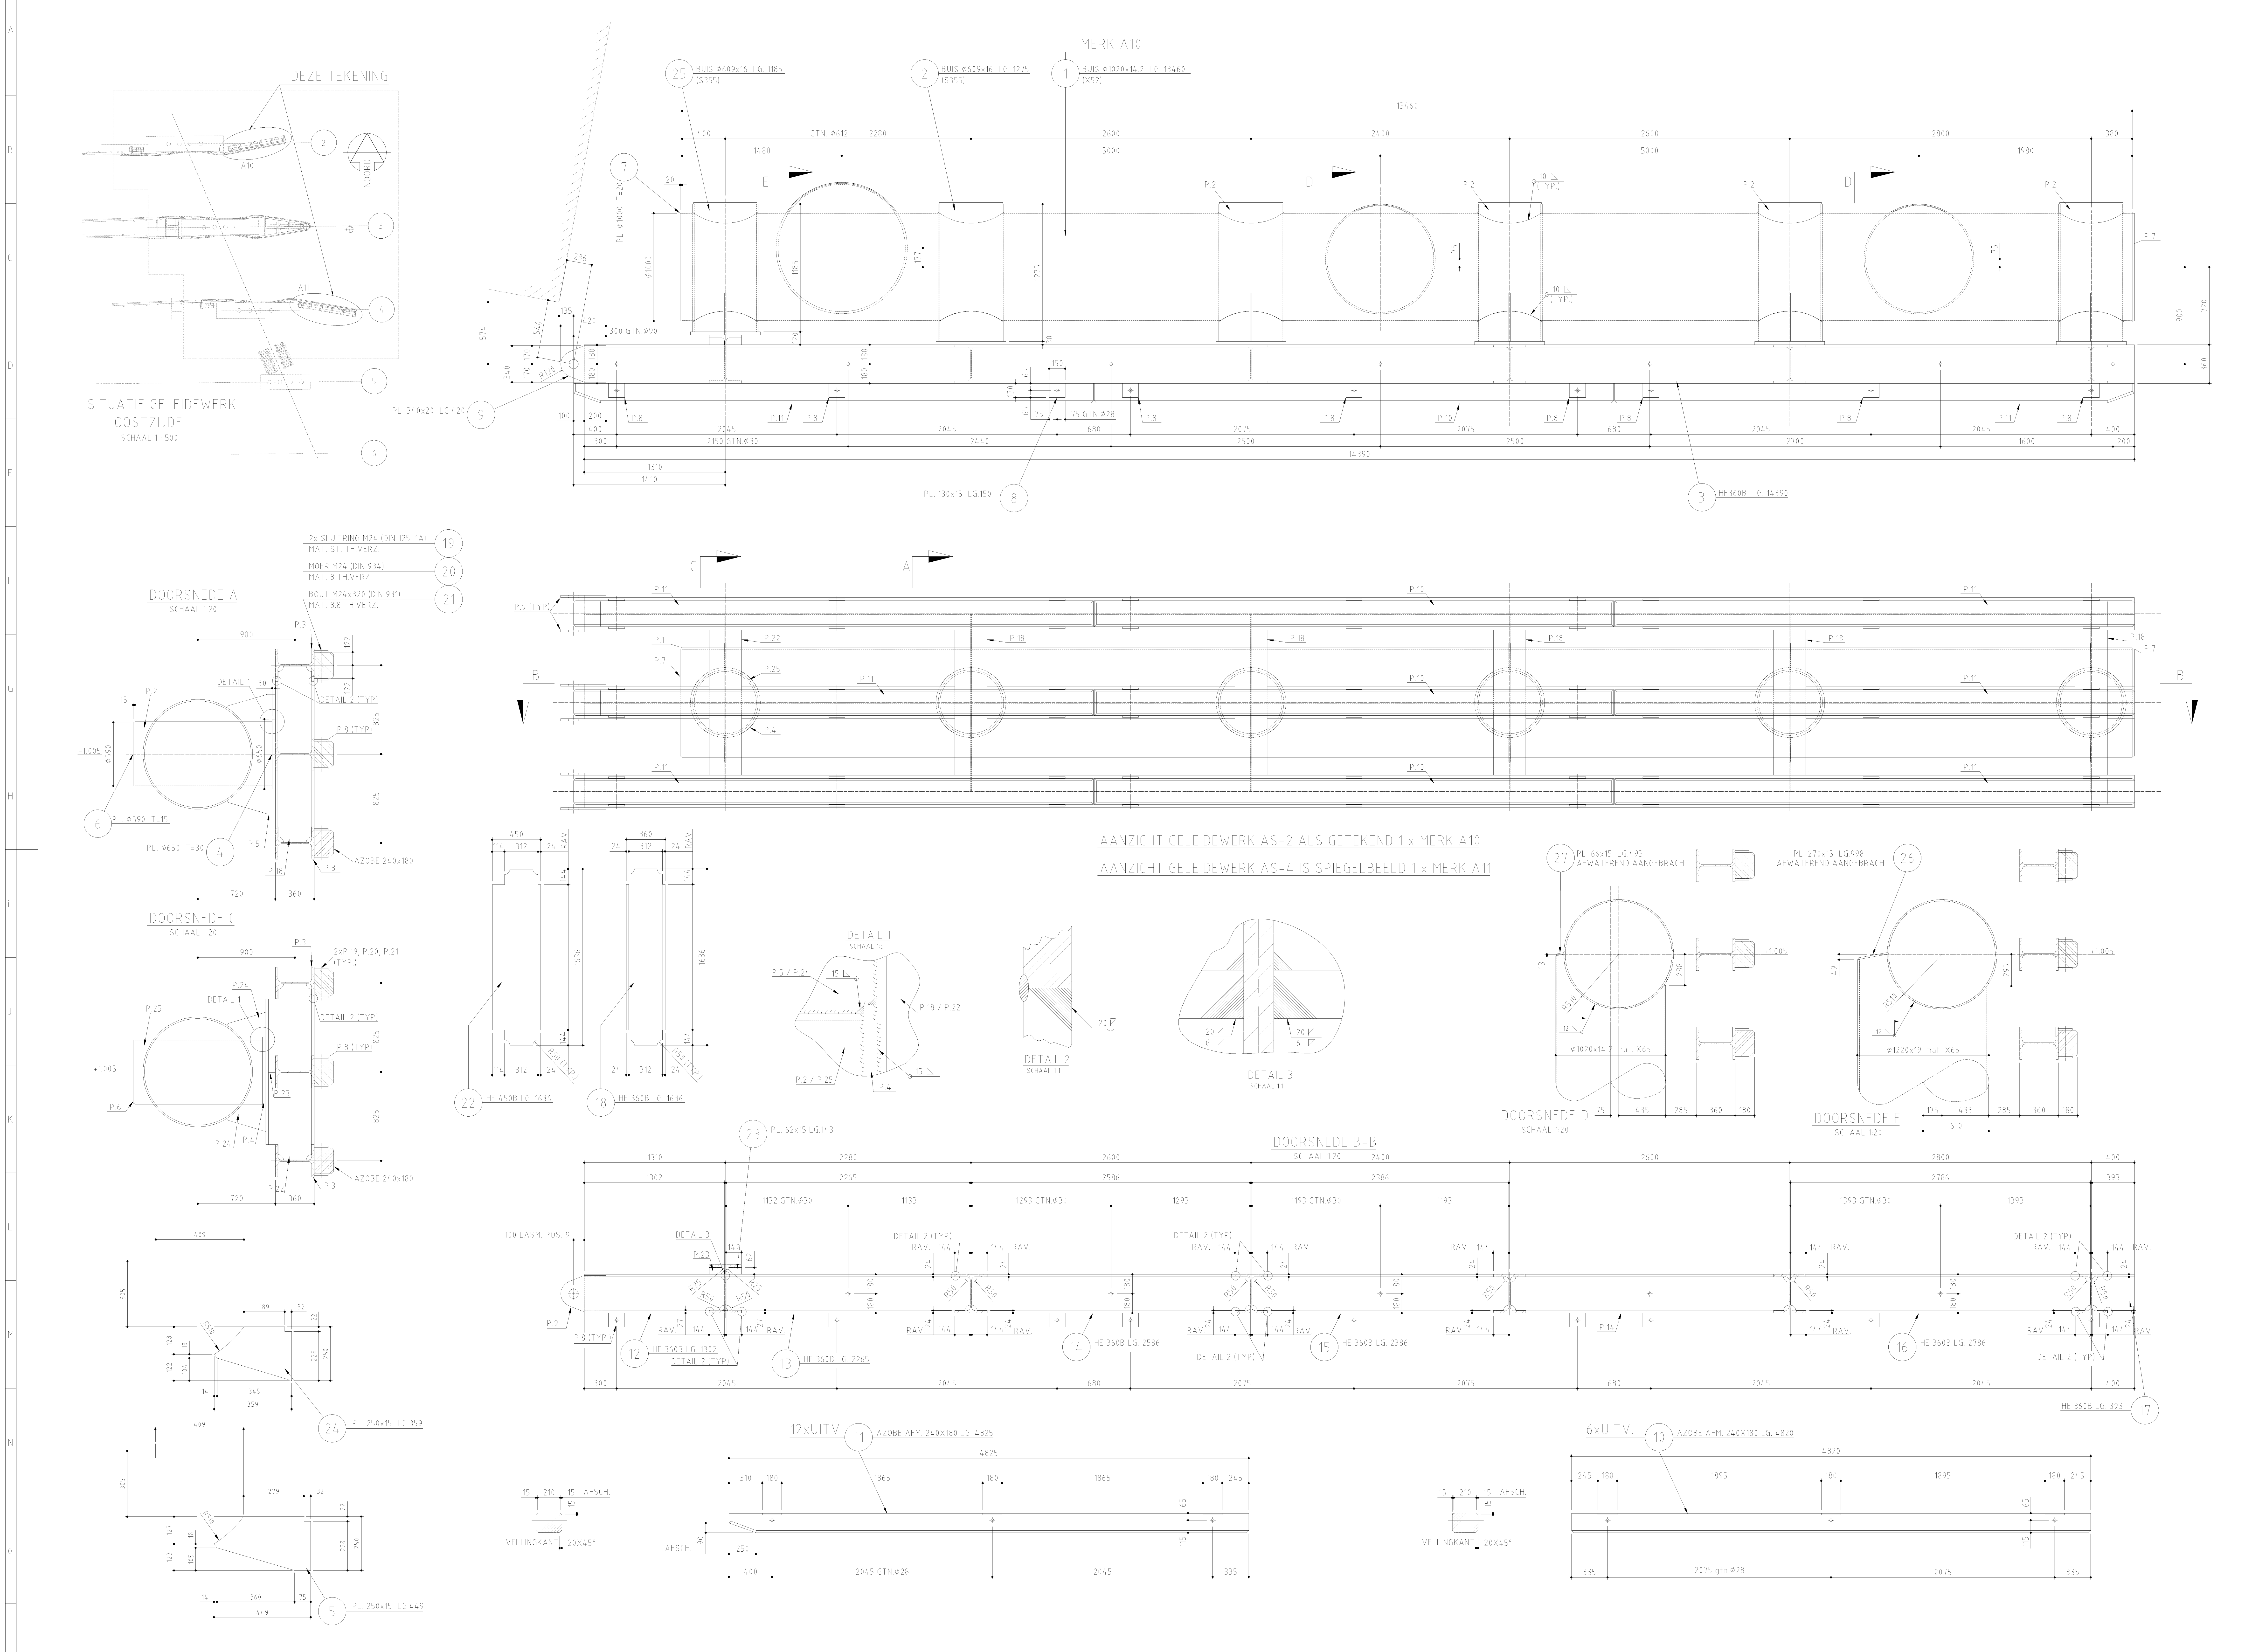

OPMERKINGEN:

MATEN IN mm TENZIJ ANDERS AANGEGEVEN
HOOGTEMATEN IN METERS t.o.v. N.A.P.
MATERIAAL: TENZIJ ANDERS AANGEGEVEN S235
LASSEN: TENZIJ ANDERS AANGEGEVEN ◺a=6 RONDOM
MERKEN A10 & A11
POS: 1 t/m 27
STUKLIJST NR:1, 10
BOUTENSTAAT NR:1

AS BUILT

A	25-04-2005
	20062007HSL

Movares Nederland bv
As Built

Deze tekening vervangt:

001220021

ProRail

LAGE ZWALUWE - PRINSENBEEK
SPOORBRUG IC OVER DE MARK
GELEIDEWERK OOSTZIJDE DETAILS AS 2+4

110.03 01
421 8.554 8.554

Formaat	Schaal
A0X1	1:20
Geocode	Versie
121	A

Overzicht

A0

21

ProRail / Railinfrabeheer is eigenaar van alle digitale en analoge verschijningsvormen van deze tekening en rechthebbende op grond van de Auteurswet 1912. Wijziging, vermenigvuldiging en/of openbaarmaking van deze tekening zonder voorafgaande schriftelijke toestemming van Railinfrabeheer is niet toegestaan.