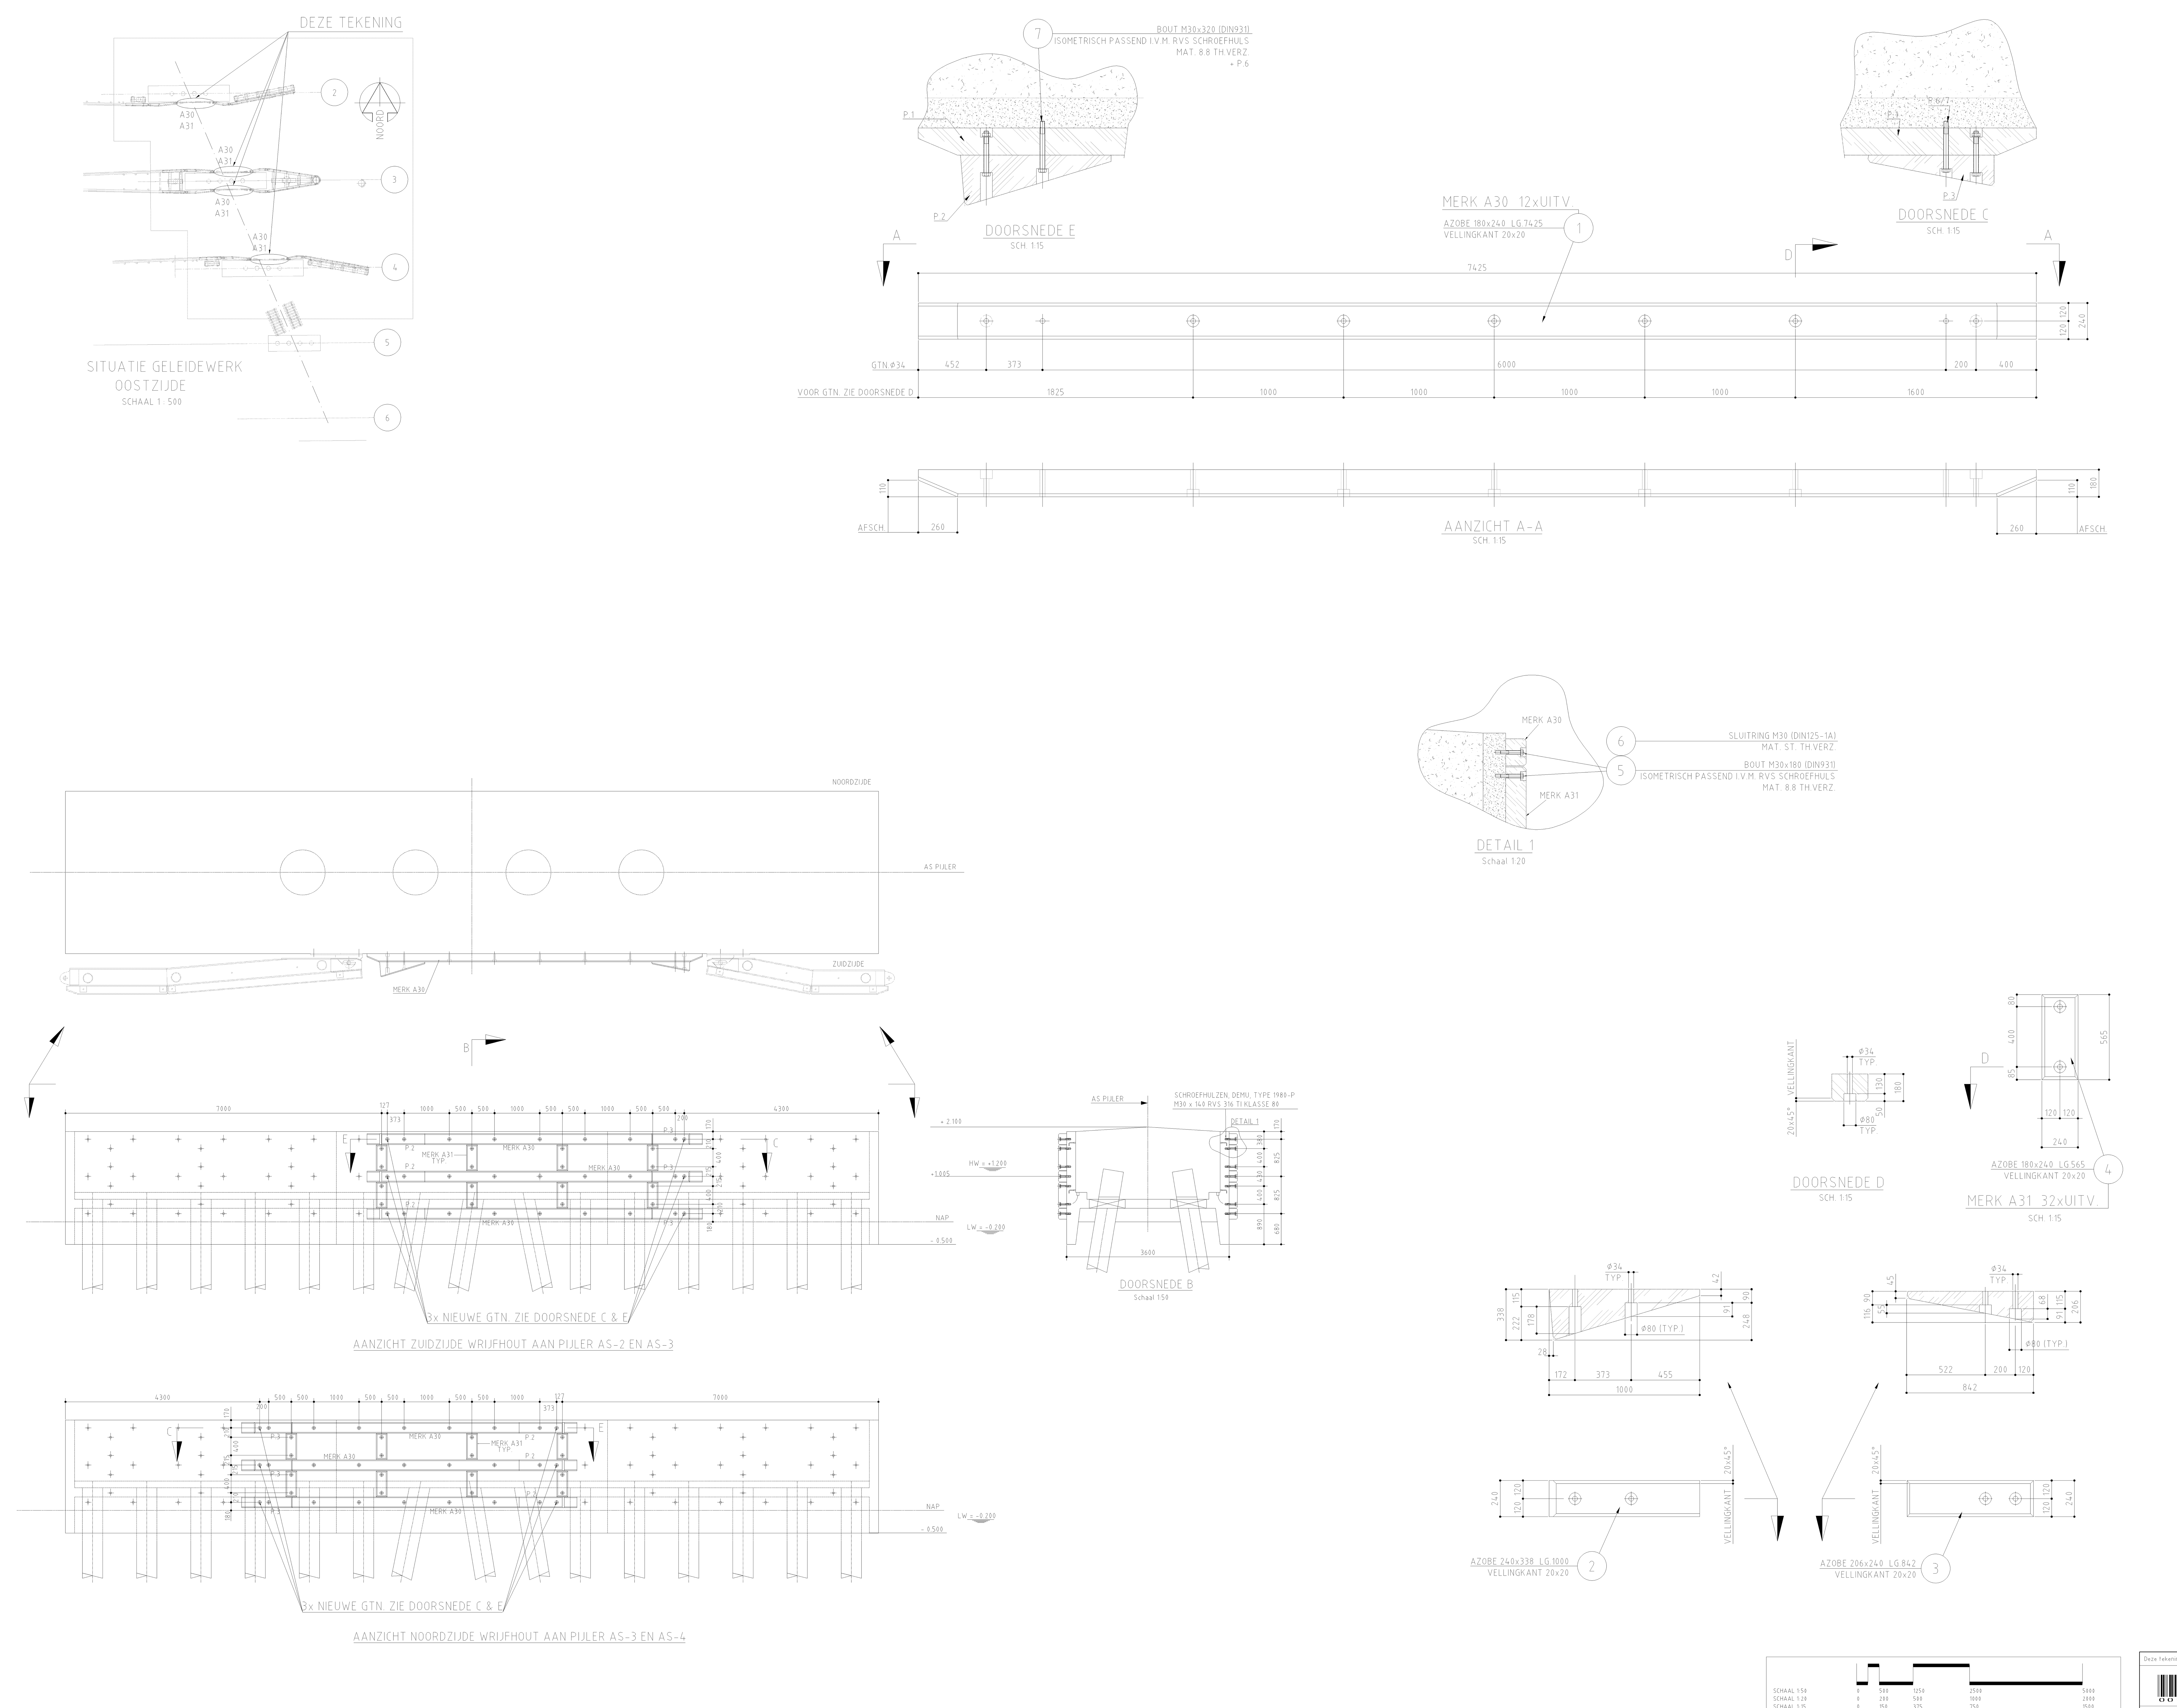


OPMERKINGEN:

MATEN IN mm TENZIJ ANDERS AANGEGEVEN
HOOGTEMATEN IN METERS t.o.v. N.A.P.
MATERIAAL: TENZIJ ANDERS AANGEGEVEN S235
LASSEN: TENZIJ ANDERS AANGEGEVEN a=6 RONDOM
MERKEN A30 EN A31
POS: 1 t/m 10
STUKLIJST NR.5
BOUTENSTAAT NR.4

BIJ VERVANGING VAN DE HOUTEN MATEN INMETEN.

AS BUILT

A	25-04-2005	2006200?HSL
Movares Nederland bv		
As Built		

Deze tekening vervangt:

001220024

ProRail

LAGE ZWALUWE - PRINSENBEEK
SPOORBRUG IC OVER DE MARK
GELEIDEW OZ WRIJFH. PIJLERS AS 2,3 EN 4

110.03		01	
421	8.554	8.554	

Formaat	Schaal
A0X1	DIV
Geocode	Versie
121	A

Details

A0