


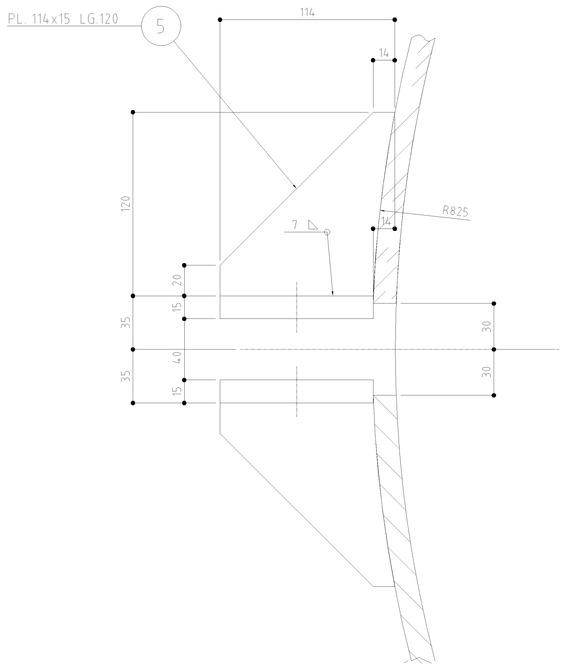


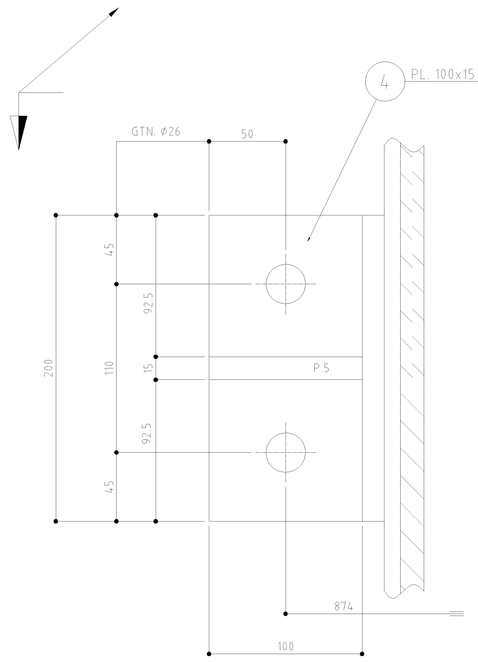



DOORSNEDE A
SCH. 1:2

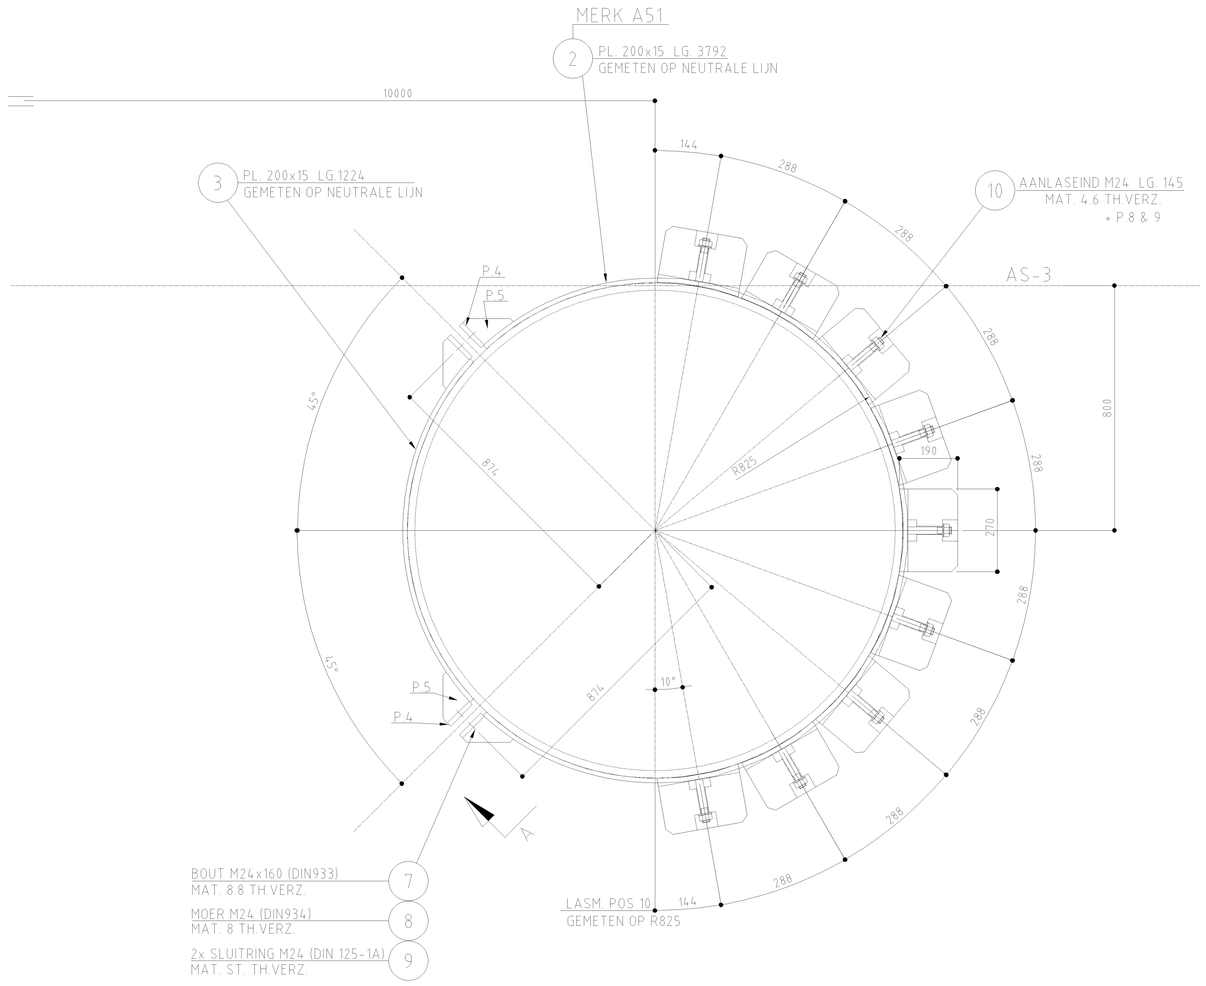

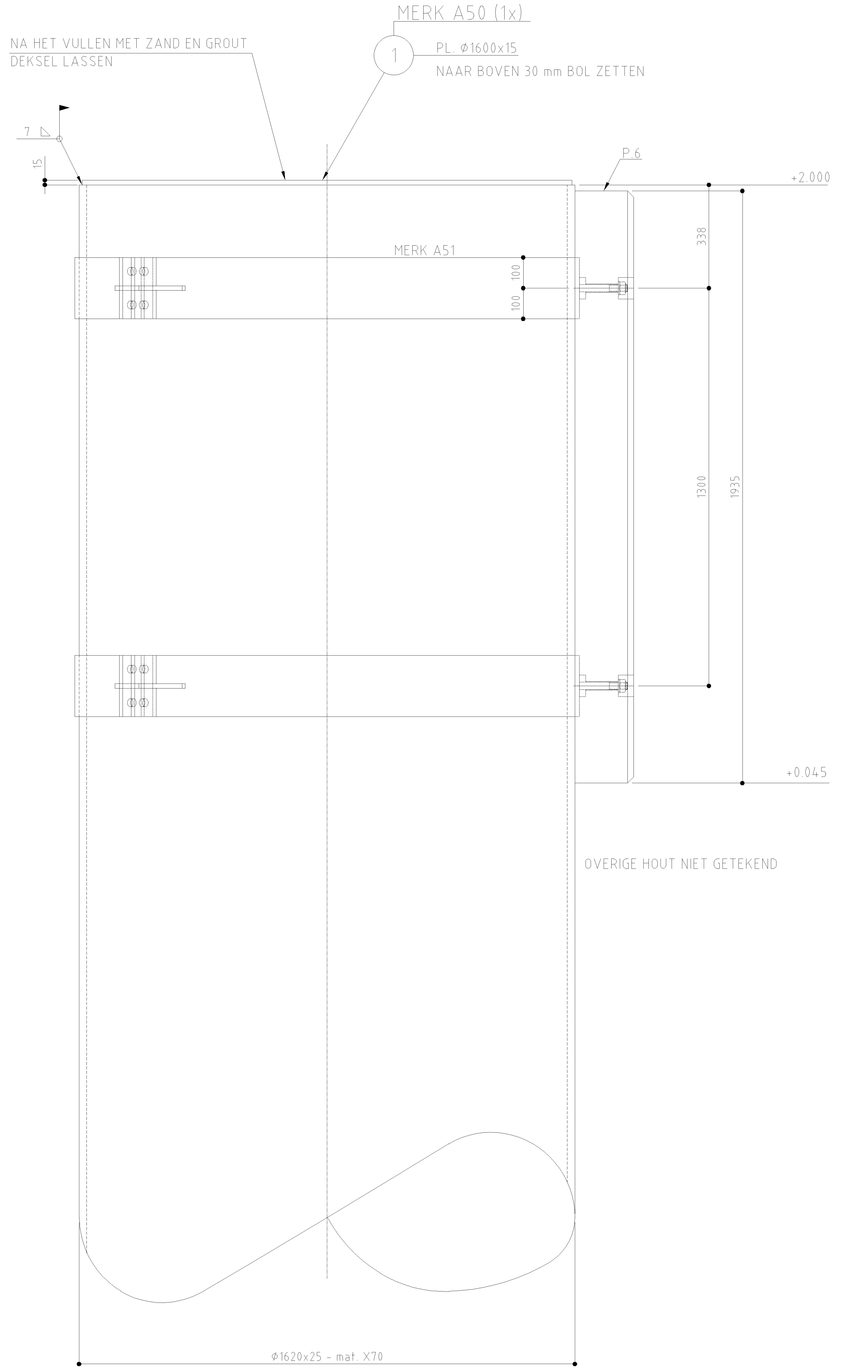

OVERIGE HOUT NIET GETEKEND

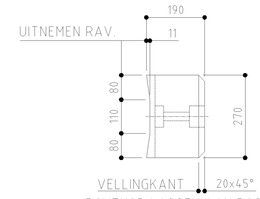

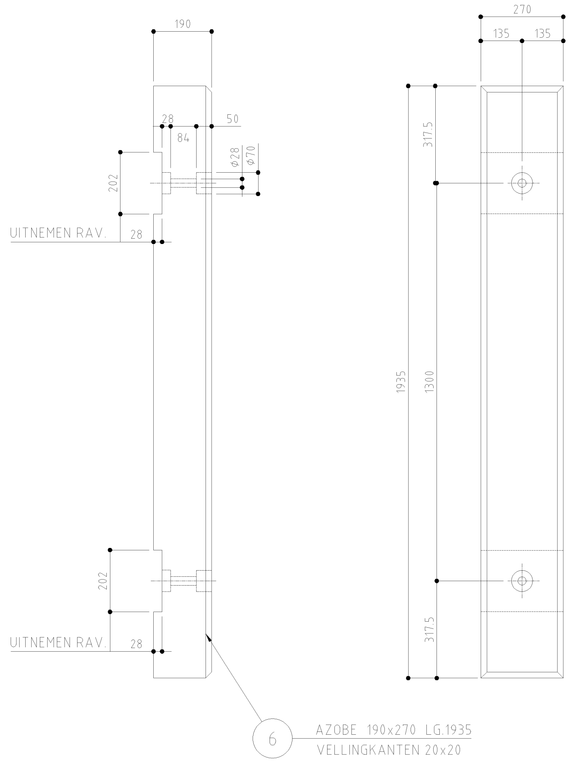



SITUATIE GELEIDEWERK
OOSTZIJDE
SCHAAL 1 : 500

OPMERKINGEN:

MATEN IN mm TENZIJ ANDERS AANGEGEVEN
HOOGTEMATEN IN METERS t.o.v. N.A.P.
MATERIAAL: TENZIJ ANDERS AANGEGEVEN S235
LASSEN: TENZIJ ANDERS AANGEGEVEN da=6 RONDOM
MERKEN A50 t/m A51
POS: 1 t/m 10
STUKLIJST NR: 7
BOUTENSTAAT NR: 6

SCHAAL 1:10
SCHAAL 1:2



AS BUILT

A	25-04-2019	
	12084309TMSL	
Movares Nederland bv		
As Built		

Deze tekening vervangt:

001220029

ProRail

LAGE ZWALUWE - PRINSENBEEK
SPOORBRUG IC OVER DE MARK
GELEIDEWERK OOSTZIJDE DETAILS

Formaat	Schaal		
A0X1	DIV		
Geocode	Versie		
121	A		
110.03		01	
421	8554	8554	
			Details

A0

001220029